


Demolizioni, scavi e opere provvisionali

Sezione A-A


(1:100)

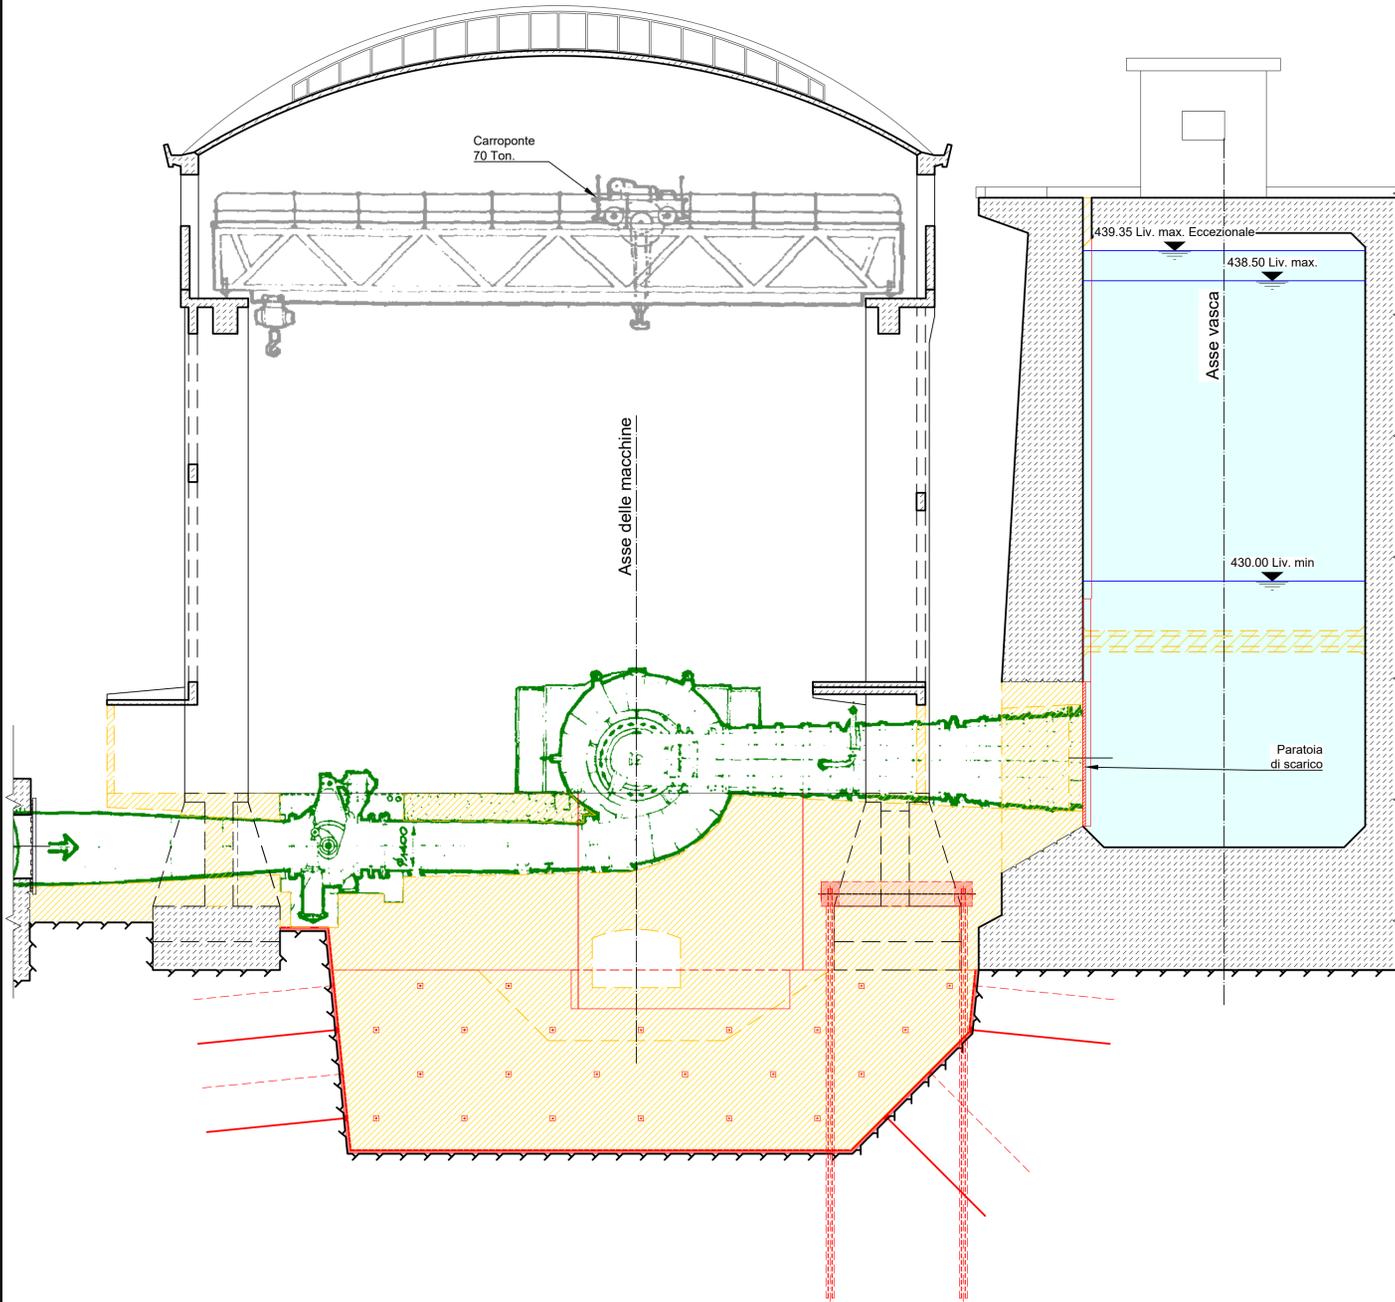

Ricostruzioni

Sezione A-A

(1:100)

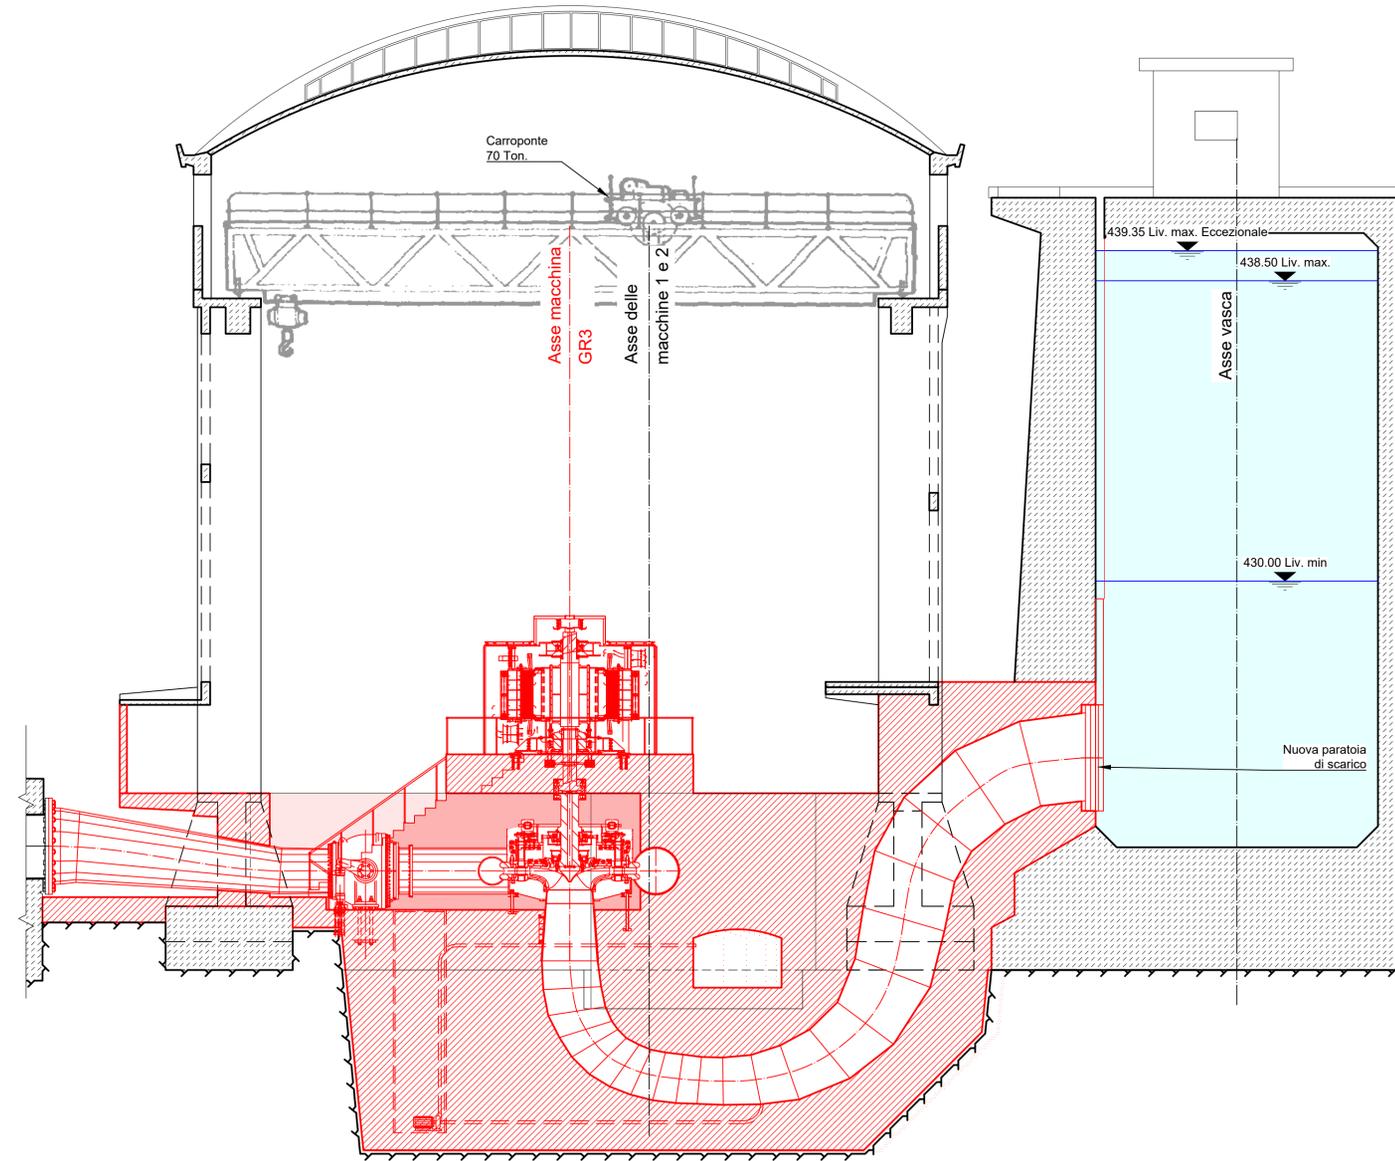


Legenda:

- Opere esistenti
- Demolizioni muri, solette, pavimenti e fondazioni
- Nuove opere in progetto (muri sezionati)
- Nuove opere in progetto (muri in sfondato alle varie quote)

- Gruppo macchine da smontare
- Gruppo macchine da installare
- Opere provvisionali (rinforzo fondazioni di valle)
- Opere provvisionali (scavi chiodati in roccia)


Riferimenti:

- GRE.EEC.D.14.IT.H.16031.00.019 - Stato di fatto - Centrale - Pianta e sezione A-A
- GRE.EEC.D.14.IT.H.16031.00.020 - Stato di fatto - Centrale - Sezione B-B
- GRE.EEC.D.14.IT.H.16031.00.021 - Stato di fatto - Centrale - Vasca di accumulo / scarico - Pianta e sezioni
- GRE.EEC.D.14.IT.H.16031.00.027 - Stato di progetto - Centrale - Sezioni A-A e B-B
- GRE.EEC.D.14.IT.H.16031.00.028 - Stato di progetto - Centrale - Sezioni A-A e B-B
- GRE.EEC.D.14.IT.H.16031.00.036 - Stato di progetto - Demolizioni in centrale
- GRE.EEC.D.14.IT.H.16031.00.037 - Stato di progetto - Scavi e consolidamenti
- GRE.EEC.D.14.IT.H.16031.00.041 - Demolizioni e ricostruzioni - Pianta centrale quota 425.60 m slm
- GRE.EEC.D.14.IT.H.16031.00.042 - Demolizioni e ricostruzioni - Pianta centrale quota 420.70 m slm

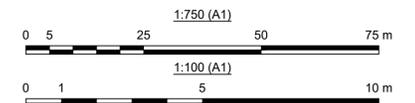

Key-Plan

(1:750)

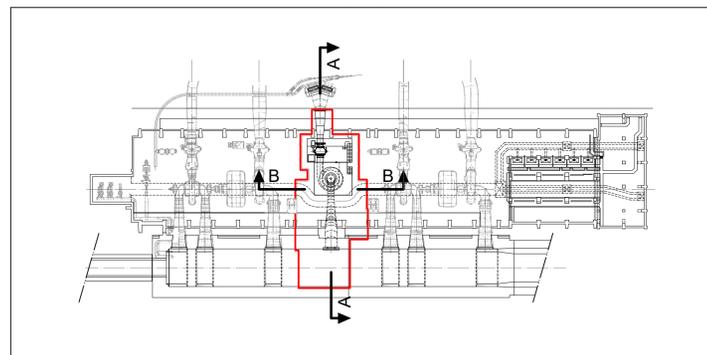

01	20/06/2022	Prima emissione	D. Segatto	M. Vicentini	A. Balestra
00	19/05/2022	Emissione per revisione cliente	R. Vieira	M. Vicentini	A. Balestra
REV.	DATE	DESCRIPTION	PREPARED	CHECKED	APPROVED
PROJECT:			CENTRALE DI GUADALAMI CONVERSIONE A REVERSIBILE DEL GRUPPO 3		
FILE NAME (EGP CODE): GRE.EEC.D.14.IT.H.16031.00.043.01		LOMBARDI CODE: 2021.0047.011-GC-CLE-DW-643			
CLASSIFICATION:	Public	FORMAT:	A1	SCALE:	1:100
UTILIZATION SCOPE:	Progetto Definitivo per Autorizzazione	TITLE:	DEMOLIZIONI E RICOSTRUZIONI CENTRALE SEZIONE A-A		
VALIDATED BY:	F. Torasso	EGP CODE			
VERIFIED BY:	F. Podio	GROUP:	FUNCTION:	TYPE:	ISSUER:
COLLABORATORS:		COUNTRY:	TEC:	PLANT:	SYSTEM:
GRE.EEC.D.14.IT.H.16031.00.043.01		PROGRESSIVE:	04301	REVISION:	