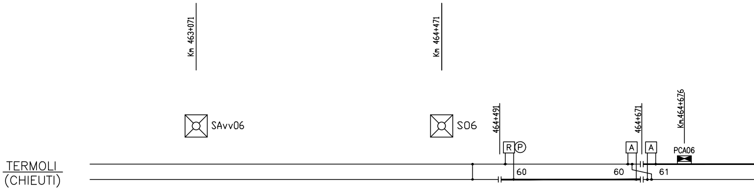

Km 463+071
Km 464+471
SAvv06
S06
464+491
R
P
464+671
Km.464+676
A
A
PCA06
TERMOLI
(CHIEUTI)
60
60
61

RIPALTA

Km 465+204

F.V.

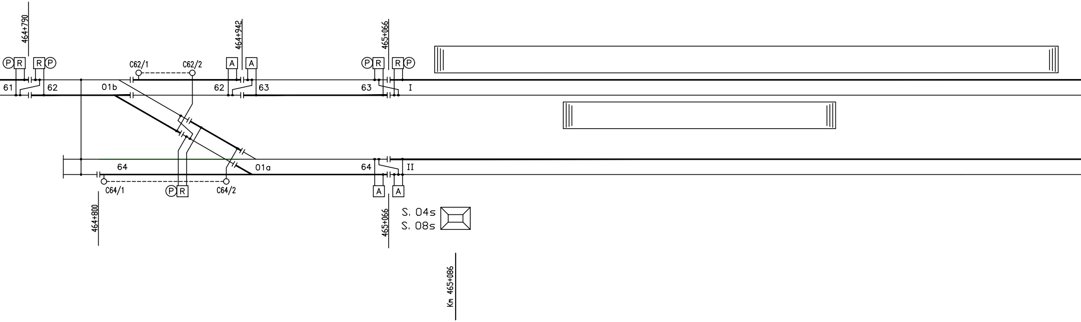
464+790
464+942
465+066
P R
R P
C62/1
C62/2
A
A
P R
R P
61
62
01b
62
63
63
I
64
01a
64
II
C64/1
P R
C64/2
A
A
464+800
465+066
S. 04s
S. 08s
Km 465+086

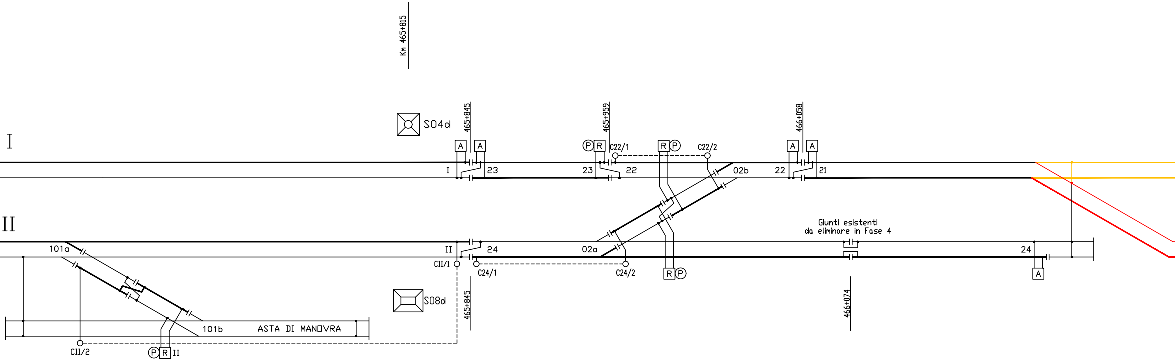
Km 465+815
S04d
465+845
465+959
466+058
I
A
A
P
R
C22/1
R
P
C22/2
A
A
I
23
23
22
02b
22
21
II
Giunti esistenti
da eliminare in Fase 4
101a
II
24
02a
24
CII/1
C24/1
C24/2
R
P
A
S08d
465+845
466+074
101b
ASTA DI MANOVRA
CII/2
P
R
II

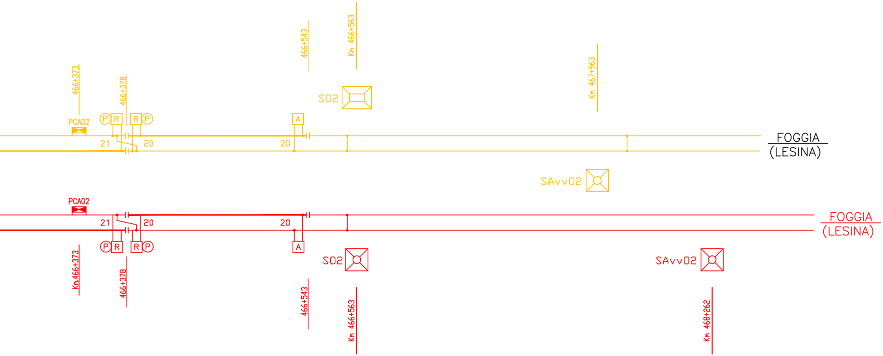
466+373
466+378
466+543
Km 466+563
Km 467+963
S02
PCA02
P R R P
A
21
20
20
FOGGIA
(LESINA)
SAvv02
PCA02
21
20
20
P R R P
A
S02
SAvv02
FOGGIA
(LESINA)
Km.466+373
466+378
466+543
Km 466+563
Km 468+262

COMMITTENTE : RETE FERROVIARIA ITALIANA S.p.A

DIRETTRICE : ADRIATICA

DIREZIONE LAVORI:
GESTIONE SISTEMI TECNOLOGICI
COSTRUZIONI TECNOLOGIE 4

APPALTATORE ALSTOM FERROVIARIA S.p.A.

PROGETTO DI DETTAGLIO

LINEA FERROVIARIA : BOLOGNA - BARI
IMPIANTO : ACC RIPALTA
TRATTA : Pescara - Foggia
INTERVENTO : Realizzazione di Apparati Centrali Computerizzati (ACC) nelle stazioni di Ripalta, Campomarino, nonché impianti di luce e forza motrice, cavi secondari per impianti TT-TLC, adeguamento fabbricati di stazione

TITOLO : Piano di Isolamento

IL RESPONSABILE DELLA PROGETTAZIONE
Dott: Ing. Adriano Ghetti
Albo degli Ingegneri di Ravenna
N. Iscrizione 383

CODIFICA ALSTOM TRANSPORT S.p.A.

PROGETTO	ENTE	TECN.	FASE	PROGR.	REV.	FOGLIO	DI

COMMESSA	LOTTO	FASE	ENTE	TIPO DOC.	COD.DOCUMENTO	PROGR.	REV.	PAG.	DI
IA1C	00	C	ZZ	PX	IS1642	100	B	001	001

		PROGETTAZIONE DELL'APPALTATORE						ITALFERR			
Rev.	Descrizione	Verifica	Data	Approvato	Data	Autorizzato	Data	Verifica	Data	Approvato	Data
A	Emissione per Commenti	*Masi*	*27.04.09*	*Recchia*	*27.04.09*	*Ghetti*	*27.04.09*				
B	Revisione secondo OdS 018 del 07.05.2009	*Masi*	*18.05.09*	*Recchia*	*18.05.09*	*Ghetti*	*18.05.09*				

File : Pis_ACCRipalta.dwg | **N° Elaborato:**

COMMITTENTE:
RFI RETE FERROVIARIA ITALIANA
GRUPPO FERROVIE DELLO STATO ITALIANE
DIREZIONE INVESTIMENTI
DIREZIONE PROGRAMMI INVESTIMENTI
DIRETTRICE SUD - PROGETTO ADRIATICA

DIREZIONE LAVORI:
ITALFERR
GRUPPO FERROVIE DELLO STATO ITALIANE

APPALTATORE:
conpat — MANDATARIA
AD AGOSTINO COSTRUZIONI GENERALI; S.I.F.EL. — MANDANTI

PROGETTAZIONE: MANDATARIA ViA INGEGNERIA; MANDANTI HYpro, HUB ENGINEERING, IOTOP, mci

PROGETTO ESECUTIVO

LINEA PESCARA - BARI
RADDOPPIO DELLA TRATTA FERROVIARIA TERMOLI - LESINA
LOTTO 1: RIPALTA - LESINA

IMPIANTI IS

Piano Isolamento ACC RIPALTA Fase 2

APPALTATORE	PROGETTAZIONE		SCALA:
CONPAT S.c.a.r.l. DIRETTORE TECNICO Ing. G.Babini Il Direttore Tecnico (Ing. Gianguido Babini)	DIRETTORE DELLA PROGETTAZIONE Ing. T.Pelella DOTT. ING. PELELLA TOMMASO COL. N. 13272		SCALA

COMMESSA	LOTTO	FASE	ENTE	TIPO DOC.	OPERA/DISCIPLINA	PROGR.	REV.
LI07	01	E	ZZ	DX	IS010X	002	B

Revis.	Descrizione	Redatto	Data	Verificato	Data	Approvato	Data	Autorizzato Data
A	EMISSIONE ESECUTIVA	M.Caccavo	Ottobre 2021	E.De Sio	Ottobre 2021	N.De Sio	Ottobre 2021	M.Di Girolamo Aprile 2022 DOTT. ING. PELELLA TOMMASO COL. N. 13272
B	A SEGUITO R.d.V. N.074 del 18/02/22	M.Caccavo	Aprile 2022	E.De Sio	Aprile 2022	N.De Sio	Aprile 2022	

File: LI0701EZZDXIS010X002B.DWG | N°ELAB.: