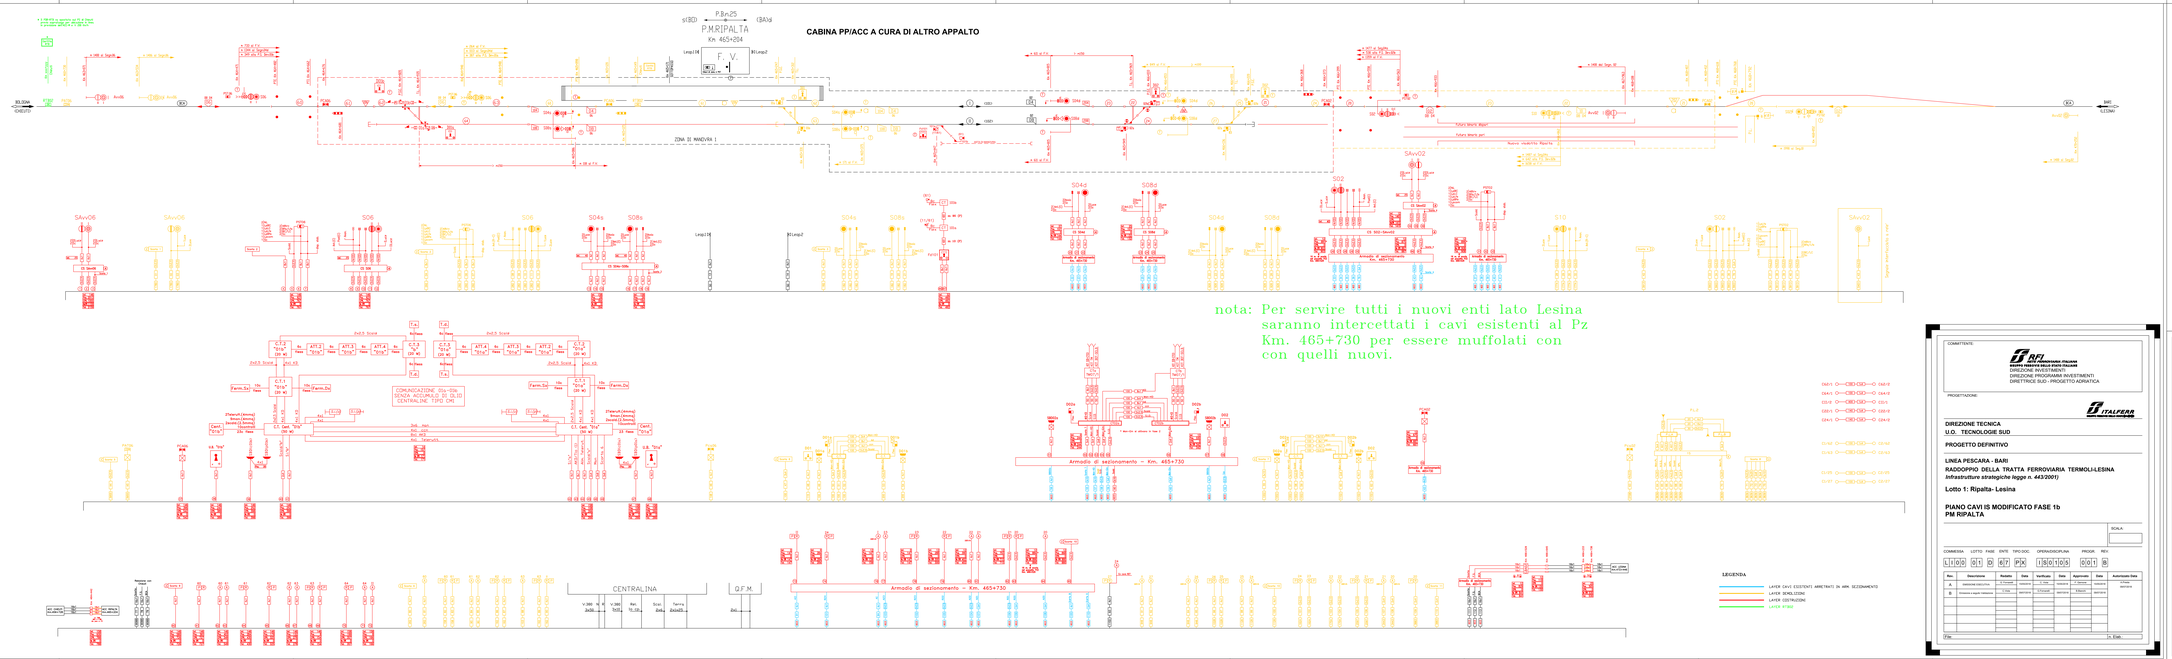

COMMITTENTE:

RFI
RETE FERROVIARIA ITALIANA
GRUPPO FERROVIE DELLO STATO ITALIANE
DIREZIONE PROGRAMMI INVESTIMENTI
DIRETTRICE SUD - PROGETTO ADRIATICA

PROGETTAZIONE:

ITALFERR
GRUPPO FERROVIE DELLO STATO ITALIANE

DIREZIONE TECNICA
U.O. TECNOLOGIE SUD

PROGETTO DEFINITIVO

LINEA PESCARA - BARI
RADDOPPIO DELLA TRATTA FERROVIARIA TERMOLI-LESINA
Infrastrutture strategiche legge n. 443/2001)

Lotto 1: Ripalta- Lesina

PIANO CAVI IS MODIFICATO FASE 1b
PM RIPALTA

SCALA

COMMESSA	LOTTO	FASE	ENTE	TIPO DOC.	OPERA/DISCIPLINA	PROGR.	REV.
L1 0 0	0 1	D	6 7	P X	I S E 1 0 1	0 0 1	B

Rev.	Descrizione	Redatto	Data	Verificato	Data	Approvato	Data	Autorizzato Data
A	EMISSIONE ESECUTIVA	M.Colonna	Marzo 2017	G.De Nino	Marzo 2017	A.Di Giacomo	Marzo 2017	V.Piccolo Marzo 2017
B	EMISSIONE A SEGUI TAMENTO	F.Ciro	aprile 2018	G.De Nino	aprile 2018	A.Di Giacomo	aprile 2018	V.Piccolo aprile 2018

Title: Ln. Elab.:








