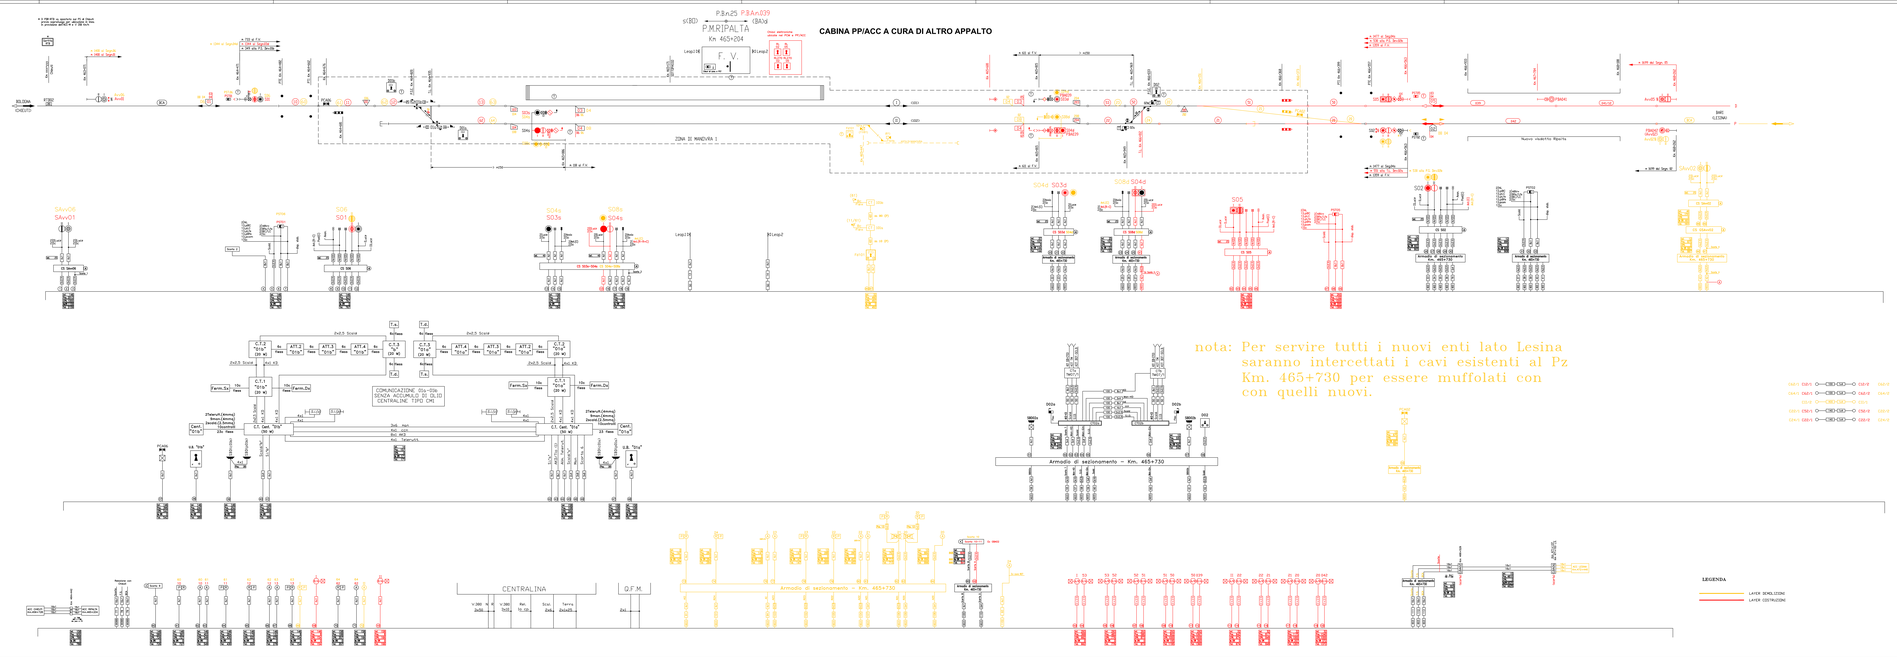

nota: Per servire tutti i nuovi enti lato Lesina saranno intercettati i cavi esistenti al Pz Km. 465+730 per essere muffolati con con quelli nuovi.

COMMITTENTE:

RFI RETE FERROVIARIA ITALIANA
GRUPPO FERROVIE DELLO STATO ITALIANE
DIREZIONE INVESTIMENTI
DIREZIONE PROGRAMMI INVESTIMENTI
DIRETTRICE SUD - PROGETTO ADRIATICA

PROGETTAZIONE:

ITALFERR GRUPPO FERROVIE DELLO STATO ITALIANE

DIREZIONE TECNICA
U.O. TECNOLOGIE SUD

PROGETTO DEFINITIVO

LINEA PESCARA - BARI
RADDOPPIO DELLA TRATTA FERROVIARIA TERMOLI-LESINA
Infrastrutture strategiche legge n. 443/2001)

Lotto 1: Ripalta- Lesina

PIANO CAVI IS
PM RIPALTA

SCALA:

COMMESSA	LOTTO	FASE	ENTE	TIPO DOC.	OPERA/DISCIPLINA	PROGR.	REV.
L1 0 0	0 1	D	6 7	P X	I S 0 1 0 5	0 0 3	B

Rev.	Descrizione	Redatto	Data	Verificato	Data	Approvato	Data	Autorizzato Data
A	EMISSIONE ESECUTIVA	M. CARUSO	Giugno 2017	G.TALIERCIO	Giugno 2017	A.BRUNO	Giugno 2017	M.PIZZUTO Giugno 2017
B	AGGIORNAMENTO PLANTE	M. CARUSO	Aprile 2020	G.TALIERCIO	Aprile 2020	A.BRUNO	Aprile 2020	M.PIZZUTO Aprile 2020

Title:

Cr. Elab.:

APPALTATORE: CONSORZIO ITAL.COS
Il Direttore Tecnico
(Ing. Giuseppe Antonio Pellegrino)






V.TO.LAB

Ordine Ingegneri Provincia di Bari
Ing. Giuseppe Antonio Pellegrino
Iscritto all'Albo n. 3000