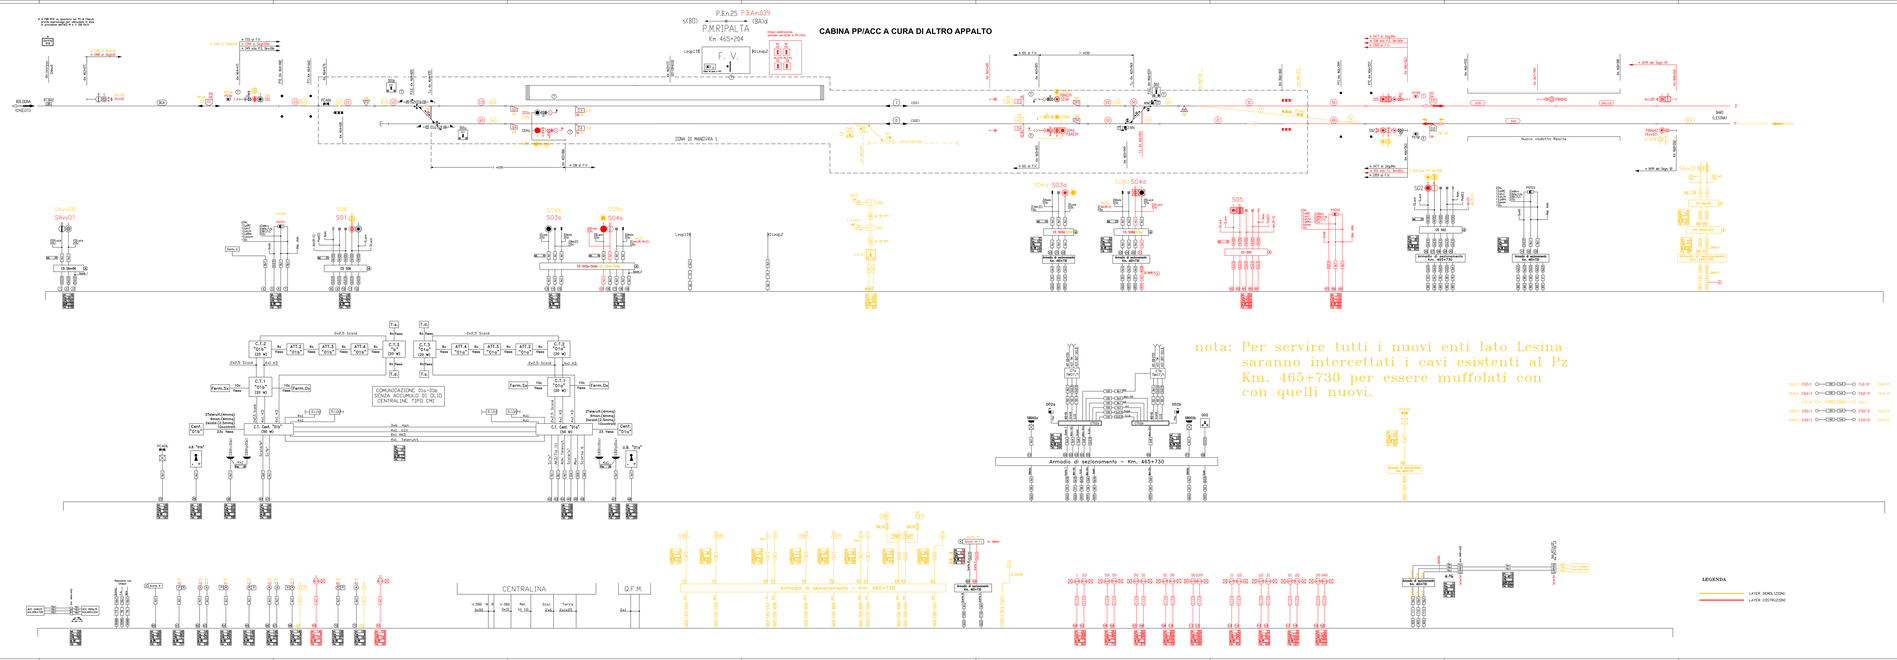

nota: Per servire tutti i nuovi enti lato Lesina saranno intercettati i cavi esistenti al Pz Km. 465+730 per essere muffolati con con quelli nuovi.

COMMITTENTE:

RFI RETE FERROVIARIA ITALIANA
GRUPPO FERROVIE DELLO STATO ITALIANE
DIREZIONE PROGRAMMI INVESTIMENTI
DIREZIONE PROGRAMMI INVESTIMENTI
DIRETTRICE SUD - PROGETTO ADRIATICA

PROGETTAZIONE:

ITALFERR GRUPPO FERROVIE DELLO STATO ITALIANE

DIREZIONE TECNICA
U.O. TECNOLOGIE SUD

PROGETTO DEFINITIVO

LINEA PESCARA - BARI
RADDOPPIO DELLA TRATTA FERROVIARIA TERMOLI-LESINA
Infrastrutture strategiche legge n. 443/2001)

Lotto 1: Ripalta- Lesina

PIANO CAVI IS
PM RIPALTA

SCALA:

COMMESSA	LOTTO	FASE	ENTE	TIPO DOC.	OPERA/DISCIPLINA	PROGR.	REV.
LI0G	01	D	67	PX	IS0103	003	B

Rev.	Descrizione	Redatto	Data	Verificato	Data	Approvato	Data	Autorizzato Data
A	EMISSIONE ESECUTIVA	M.Cardone	Giugno 2017	G.De Nicola	Giugno 2017	A.Di Maio	Giugno 2017	A.Di Maio Giugno 2017
B	AGGIORNAMENTO PLANTA ARMADI	M.Cardone	Aprile 2020	G.De Nicola	Aprile 2020	A.Di Maio	Aprile 2020	A.Di Maio Aprile 2020
C		M.Cardone	Giugno 2021	G.De Nicola	Giugno 2021	A.Di Maio	Giugno 2021	A.Di Maio Giugno 2021
D	AGGIORNAMENTO	M.Cardone	Giugno 2022	G.De Nicola	Giugno 2022	A.Di Maio	Giugno 2022	A.Di Maio Giugno 2022

File: LI0701EZZPIS0103003C.DWG

VI01JB

COMMITTENTE:

RFI RETE FERROVIARIA ITALIANA
GRUPPO FERROVIE DELLO STATO ITALIANE
DIREZIONE PROGRAMMI INVESTIMENTI
DIREZIONE PROGRAMMI INVESTIMENTI
DIRETTRICE SUD - PROGETTO ADRIATICA

DIREZIONE LAVORI:

ITALFERR GRUPPO FERROVIE DELLO STATO ITALIANE

APPALTATORE:

Consorzio Cociper Mantovani CONSORZIO STABILE SOC. A R.L.

MANDATARIA — MANDANTI

PROGETTISTA:

INGEGNERIA VIA — INGEGNERIA ITPRO — HUB — SOTOP

PROGETTO ESECUTIVO

LINEA PESCARA - BARI
RADDOPPIO DELLA TRATTA FERROVIARIA TERMOLI - LESINA
LOTTO 1: RIPALTA - LESINA

PROGETTO IS

Piano Cavi IS Fase 4

APPALTATORE	PROGETTAZIONE	SCALA:
CONSORZIO STABILE Cociper Mantovani	ITALFERR GRUPPO FERROVIE DELLO STATO ITALIANE	SCALA

COMMESSA	LOTTO	FASE	ENTE	TIPO DOC.	OPERA/DISCIPLINA	PROGR.	REV.
IZ07	01	D	22	PX	IS0103	003	C

Rev.	Descrizione	Redatto	Data	Verificato	Data	Approvato	Data	Autorizzato Data
A	EMISSIONE ESECUTIVA	M.Cardone	Giugno 2017	G.De Nicola	Giugno 2017	A.Di Maio	Giugno 2017	A.Di Maio Giugno 2017
B	AGGIORNAMENTO PLANTA ARMADI	M.Cardone	Aprile 2020	G.De Nicola	Aprile 2020	A.Di Maio	Aprile 2020	A.Di Maio Aprile 2020
C		M.Cardone	Giugno 2021	G.De Nicola	Giugno 2021	A.Di Maio	Giugno 2021	A.Di Maio Giugno 2021
D	AGGIORNAMENTO	M.Cardone	Giugno 2022	G.De Nicola	Giugno 2022	A.Di Maio	Giugno 2022	A.Di Maio Giugno 2022

File: IZ0701EZZPIS0103003C.DWG

VI01JB