




Planimetria elettromeccanica - Progetto autorizzato Wood Sardegna - Scala 1:200

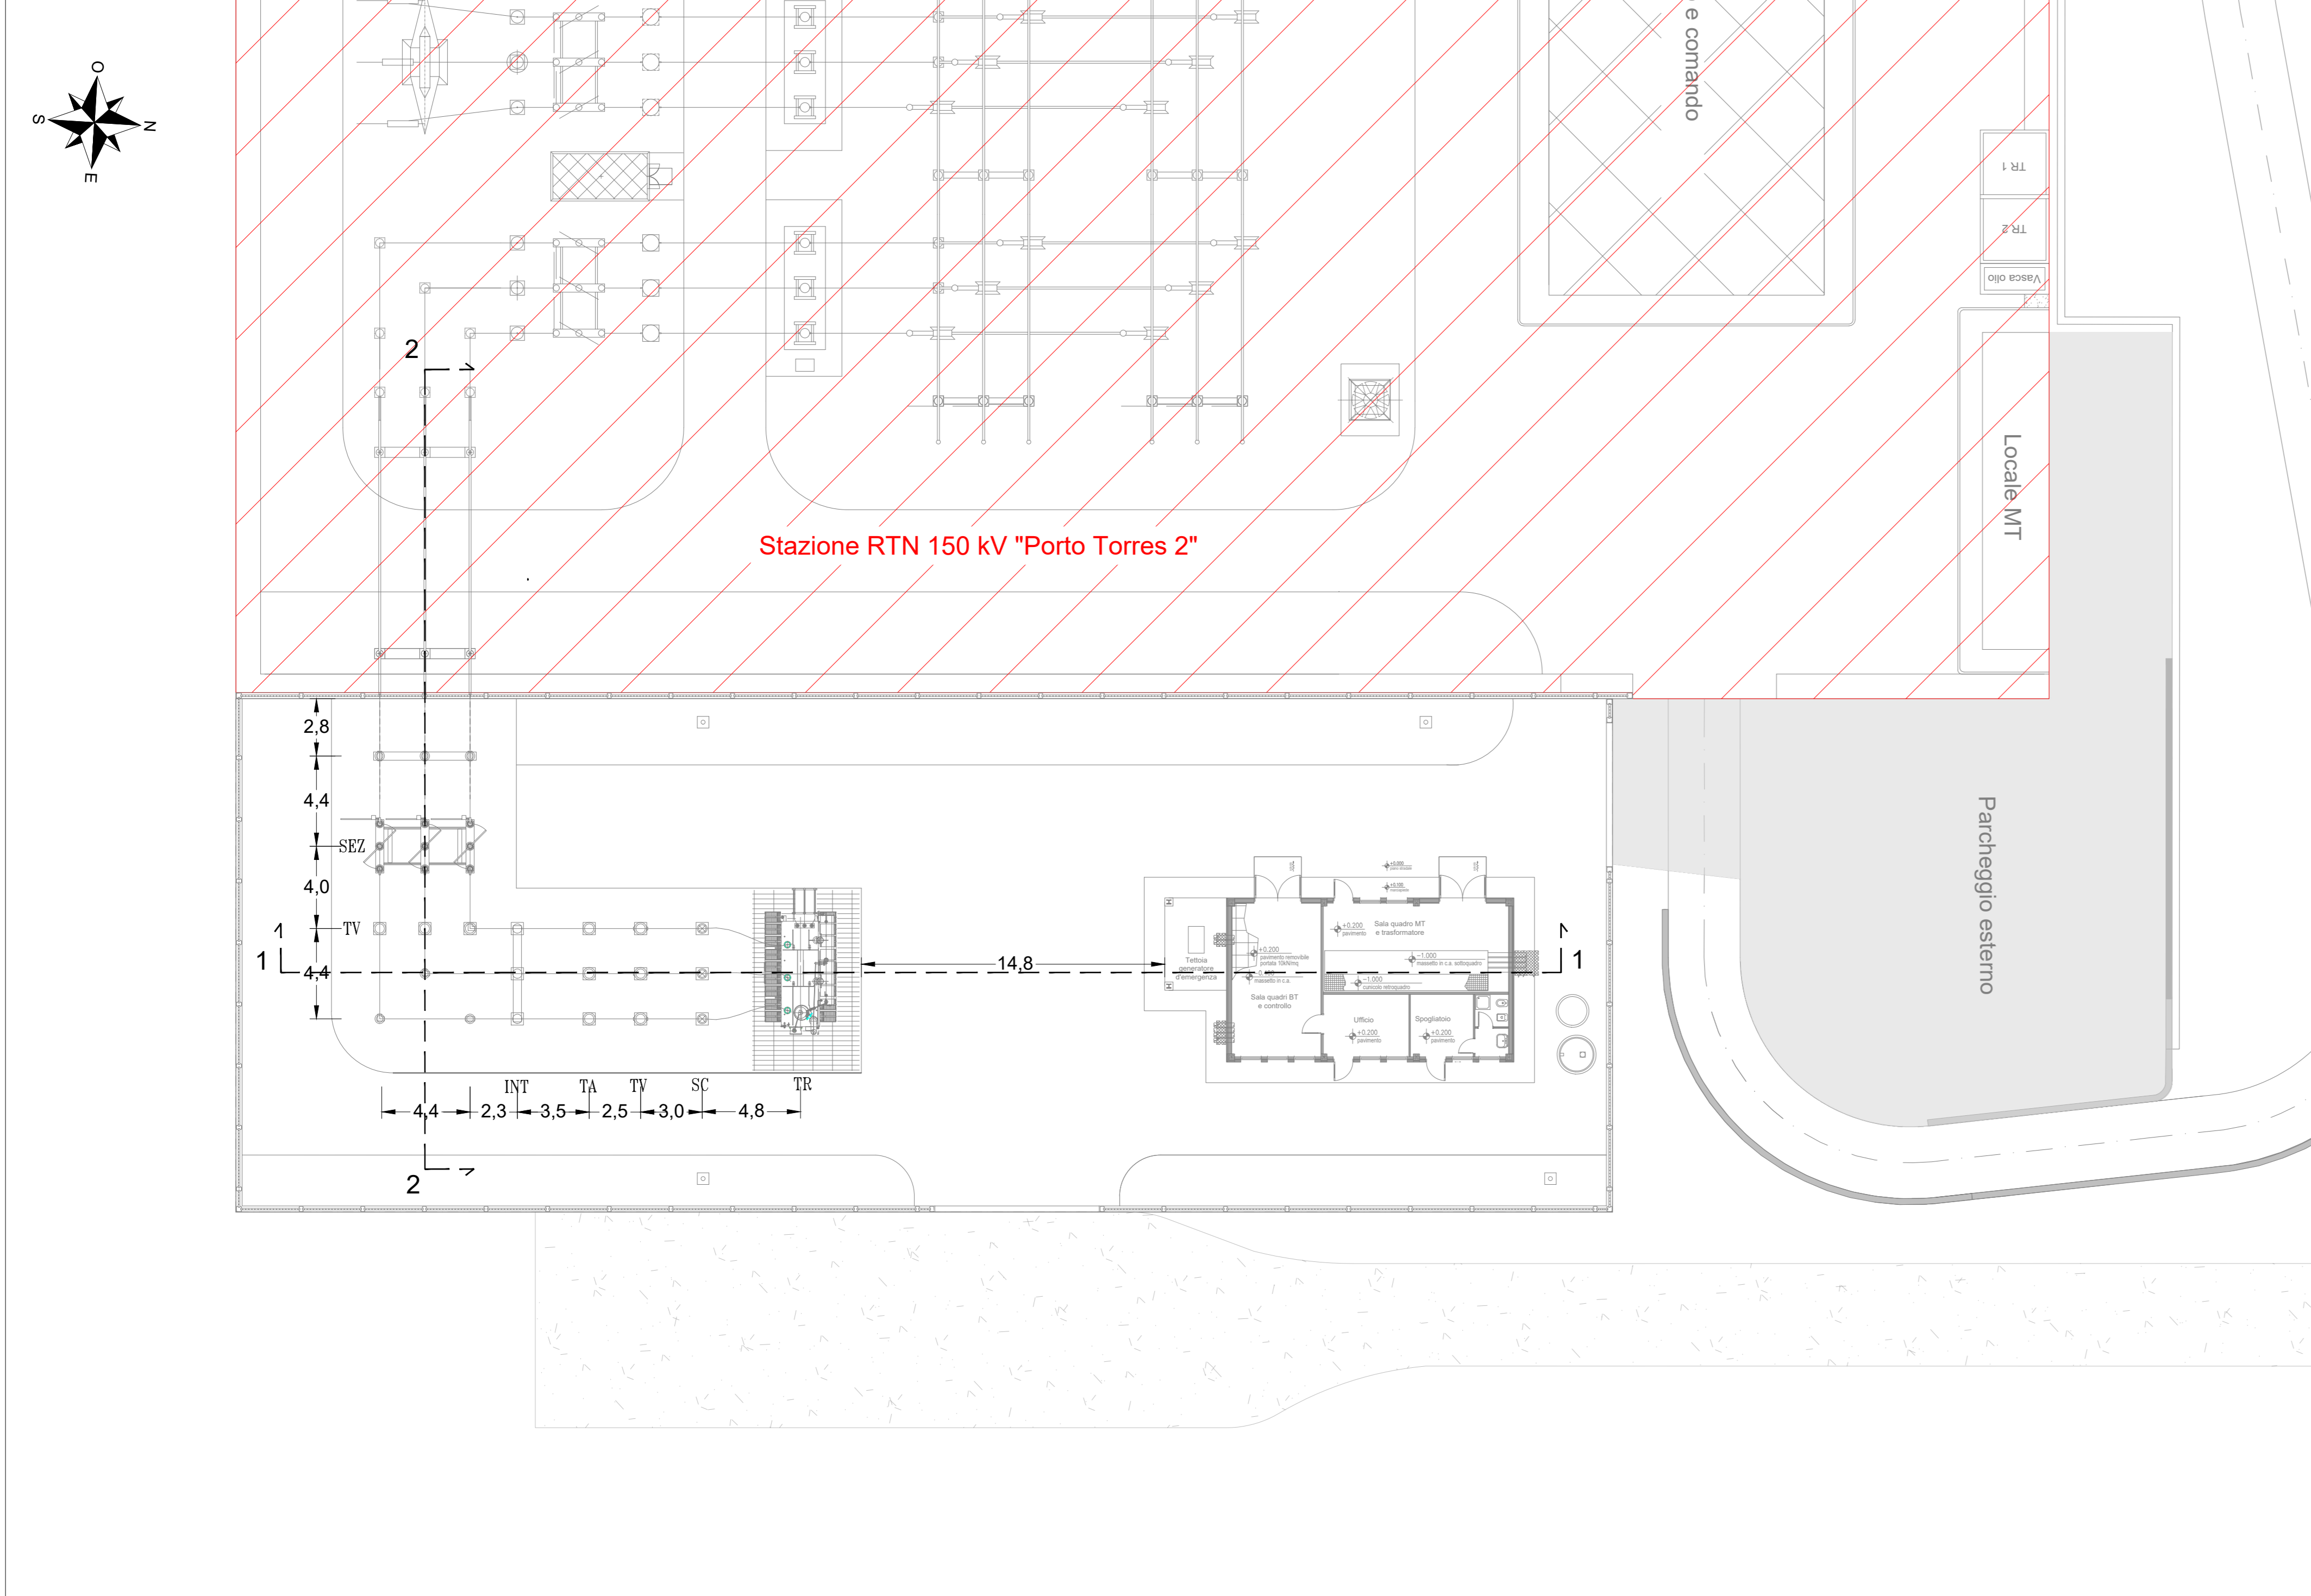

Planimetria elettromeccanica - Modifiche da apportare al progetto autorizzato Wood Sardegna - Scala 1:200

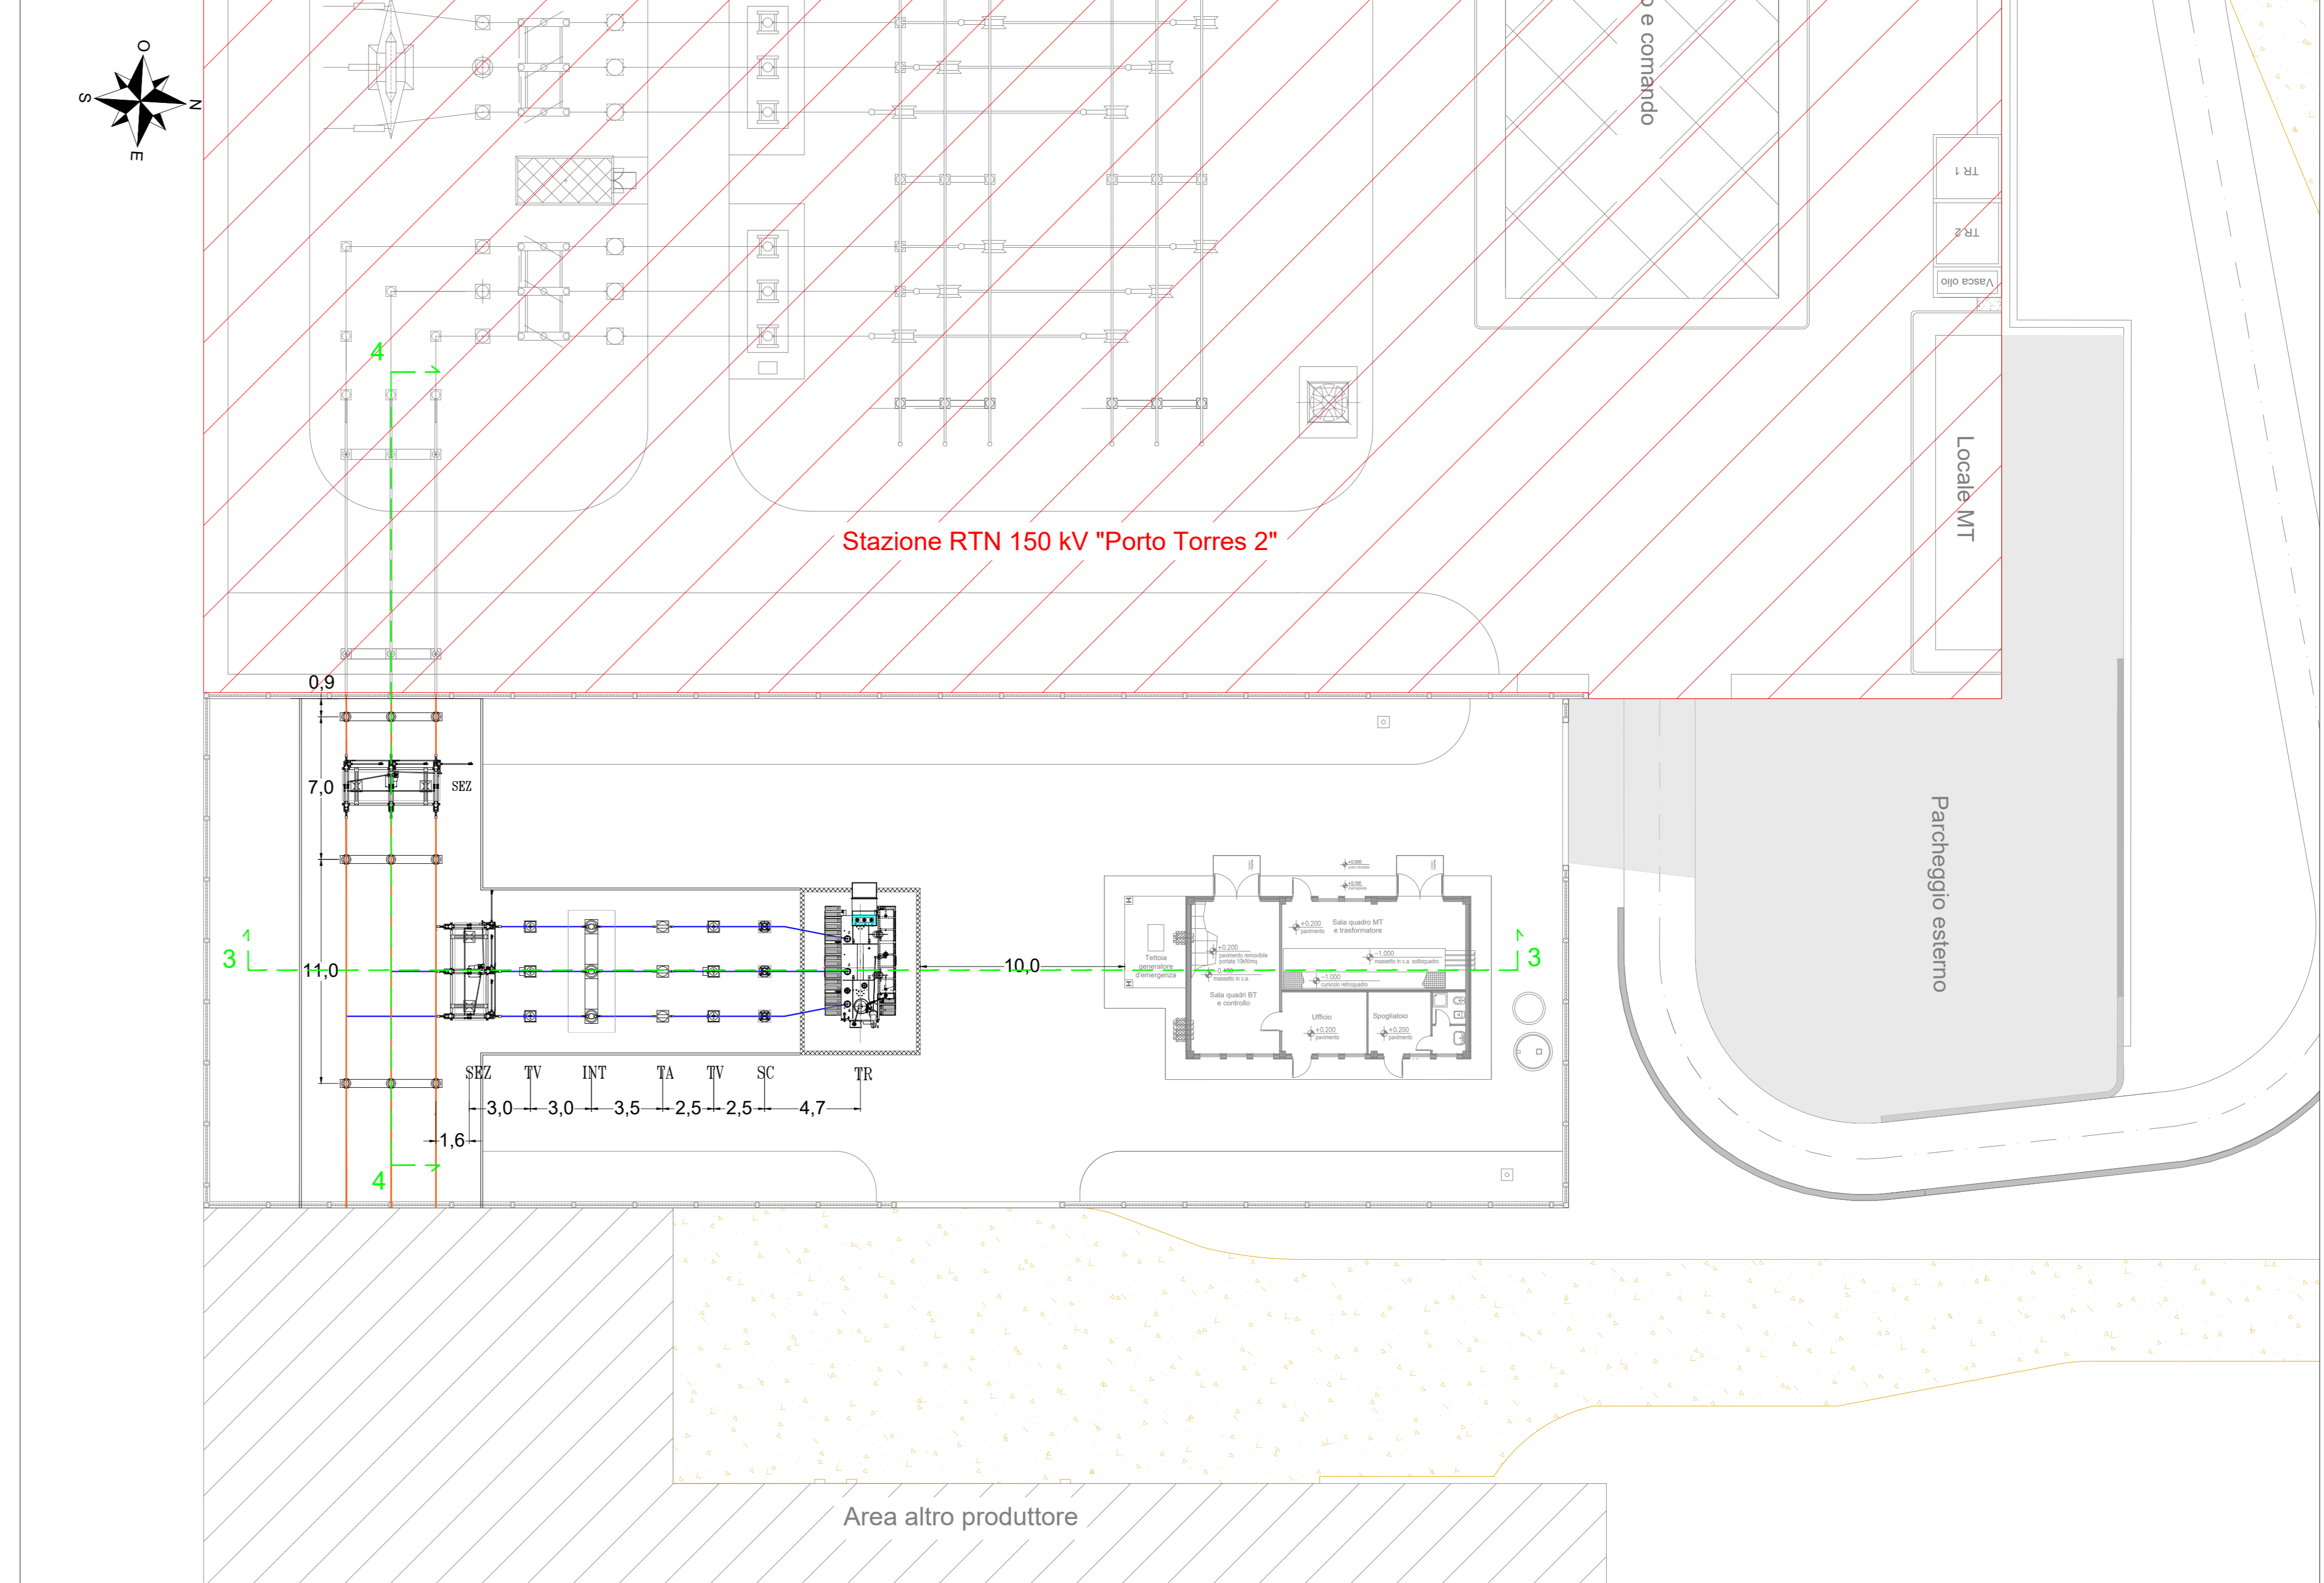

Sovrapposizione delle planimetrie - Scala 1:100

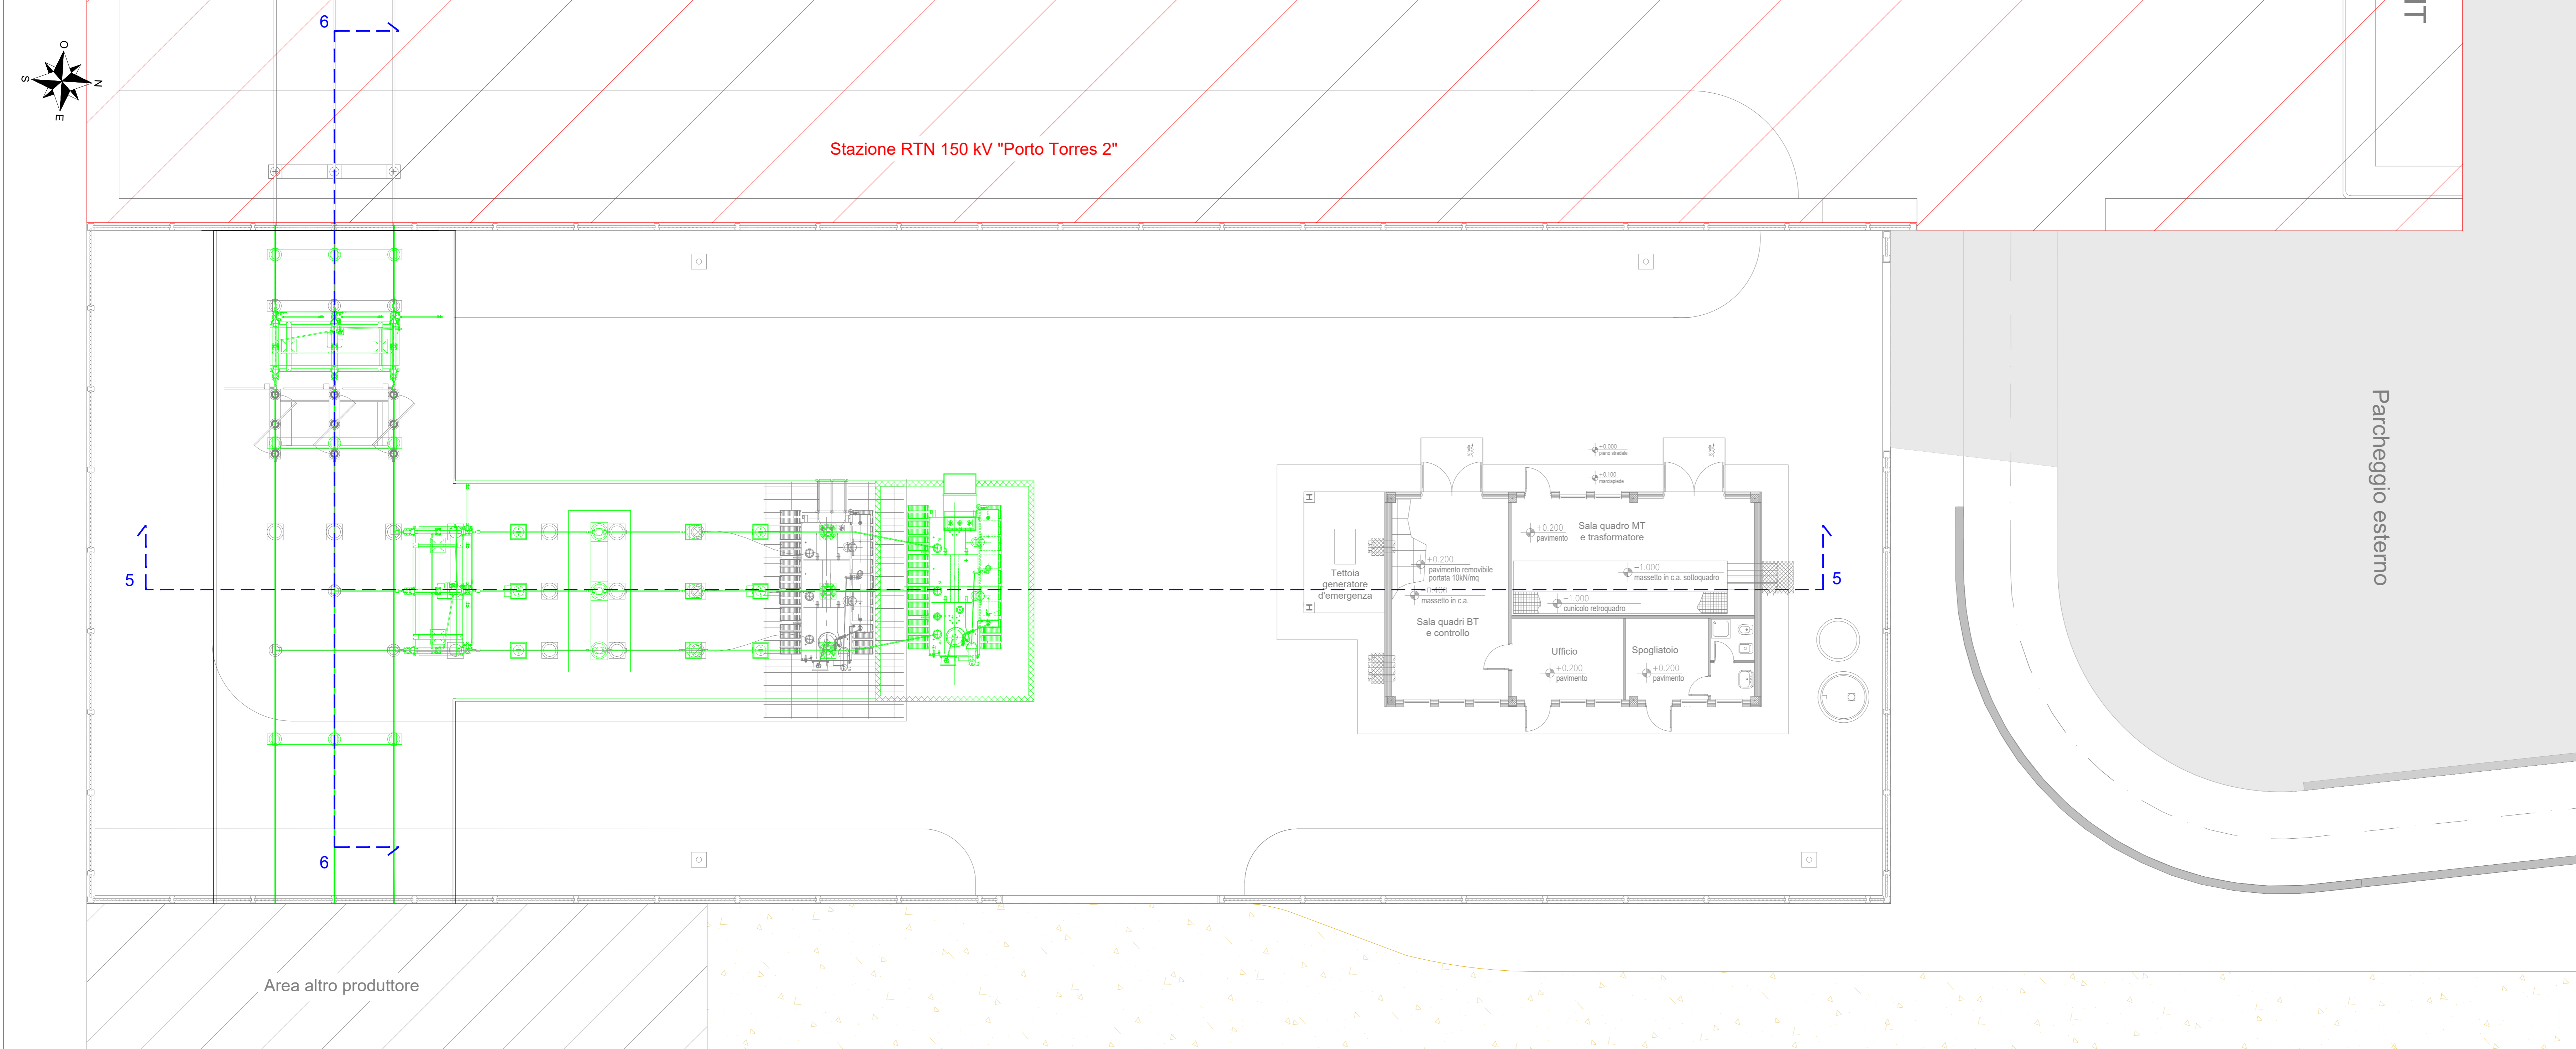

LEGENDA

- Progetto autorizzato Wood Sardegna
- Modifiche da apportare al progetto autorizzato Wood Sardegna
- Stazione RTN 150 kV "Porto Torres 2"
- Area altro produttore

COMMITTENTE **wood** STUDIO DI PROGETTAZIONE **SCM INGENGERIA**

HWF S.r.l.
Via Sebastiano Caboto, 15
20094 Corsico (MI)

REV.	DATE	DESCRIPTION	BY	CHK	APP.
0	02-21	EMESSO PER ITER AUTORIZZATIVO			

REVISIONS

Impianto agro-fotovoltaico "Porto Torres 1" da 59.276,55 kWp e opere connesse Comuni di Porto Torres e Sassari (SS)

APPROVED FOR CONSTRUCTION

DWG. REV. DATE

SIGNATURE

ORDER N°

SUPPLIER

CONTRACT N° 08N1011A

SUBPROJECT CODE:

THIS DWG. SUPERSEDES

SCALE 1:100

1:200

FW DWG N°

REV.

SHEET

CAD FILE NAME: