
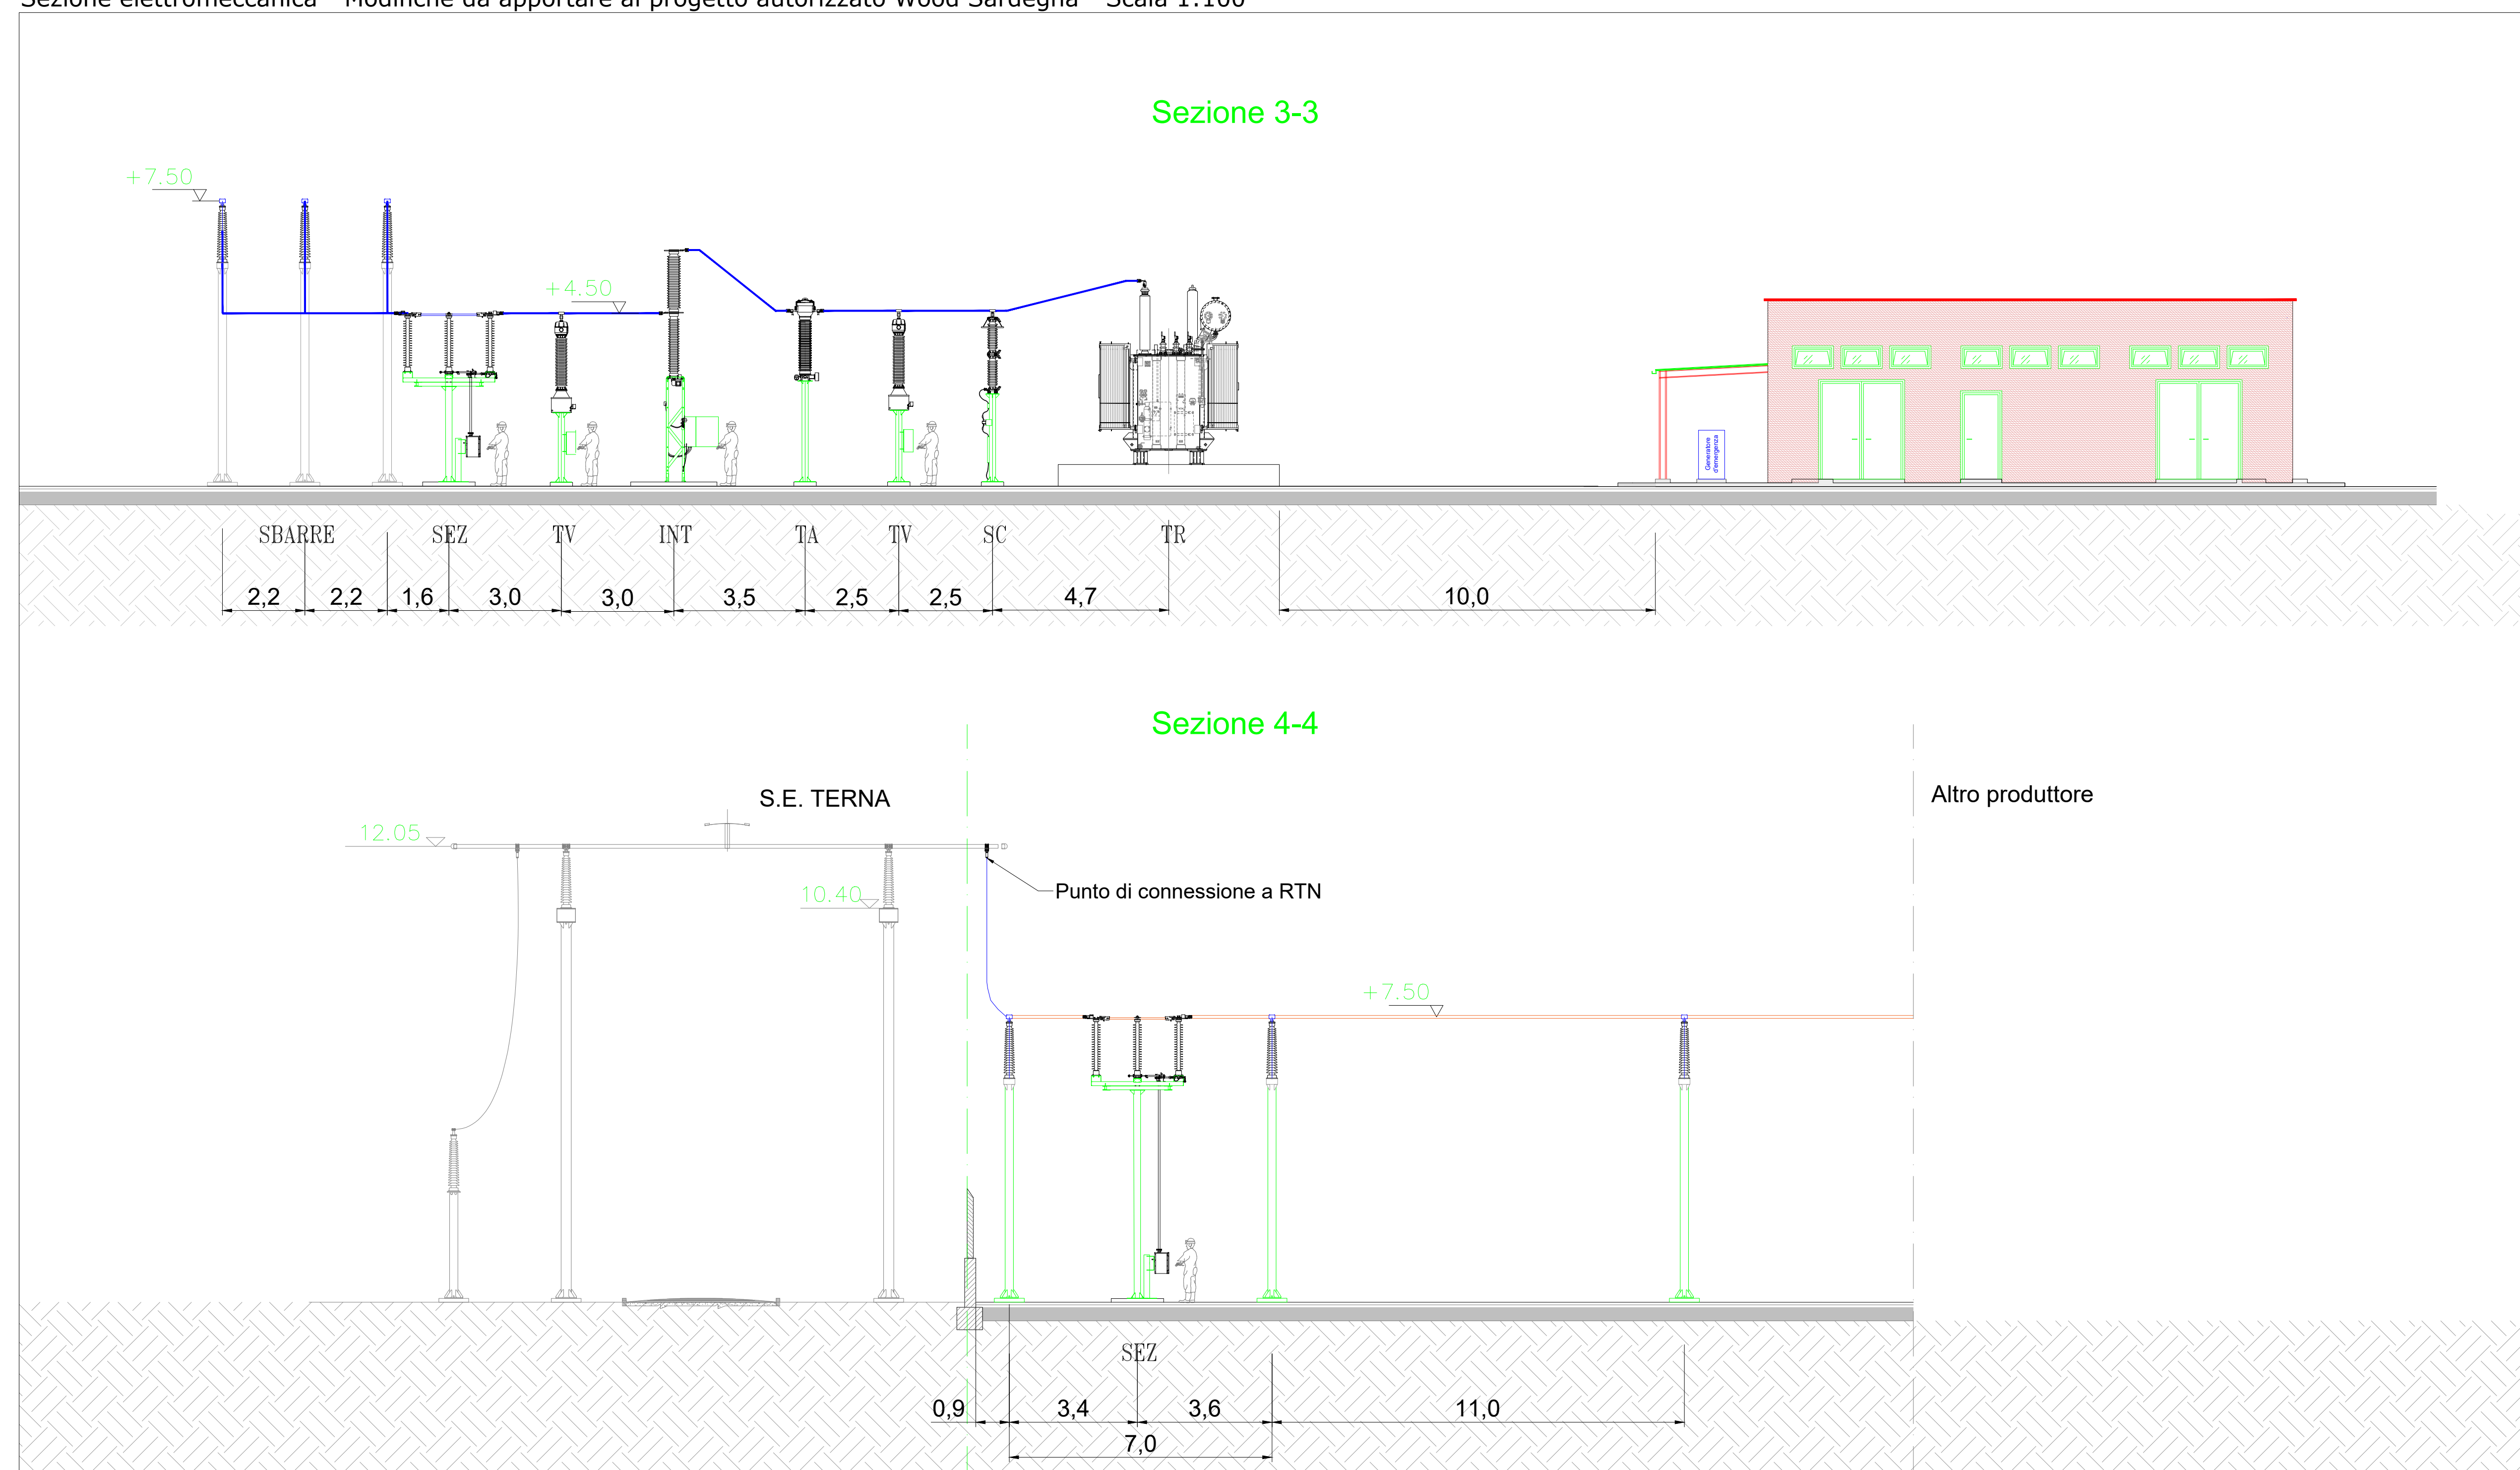


Sovrapposizione delle sezioni - Scala 1:100

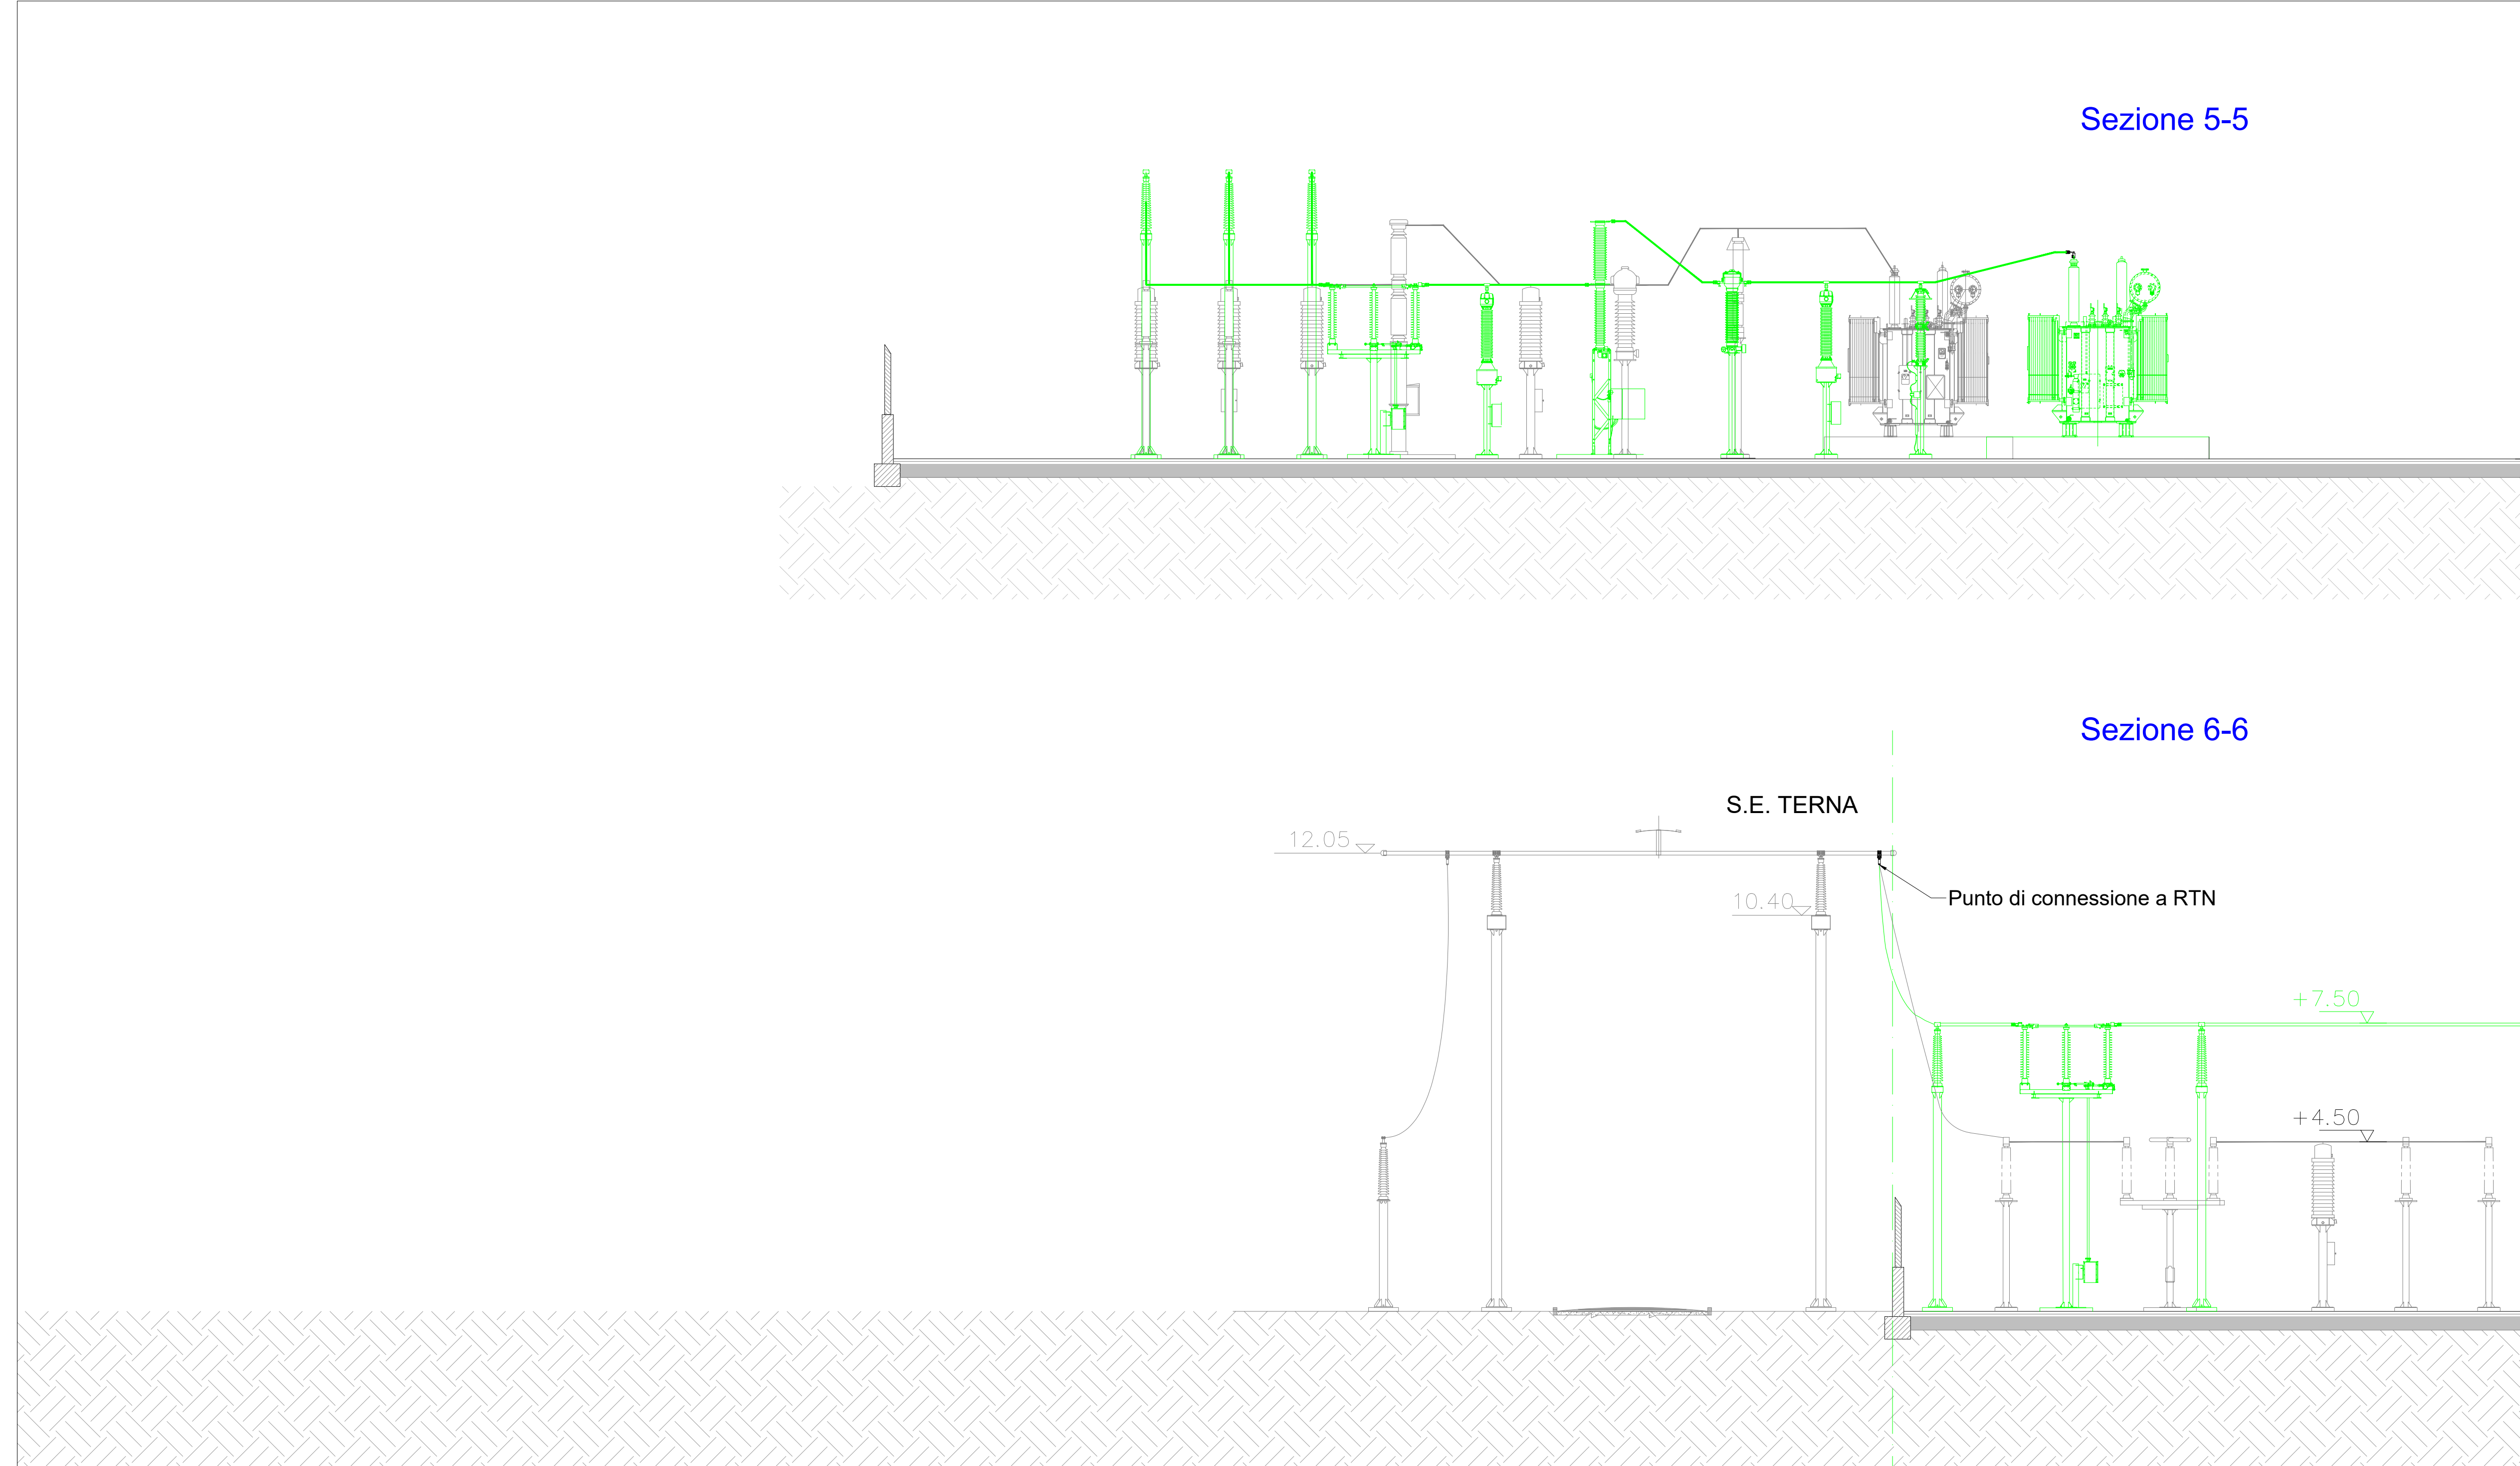

LEGENDA

- Progetto autorizzato Wood Sardegna
- Modifiche da apportare al progetto autorizzato Wood Sardegna

COMITENTE		wood		STUDIO DI PROGETTAZIONE	
HWF S.r.l. Via Sebastiano Caboto, 15 20094 Corsico (MI)		SCM INGEGNERIA			
REV	DATE	DESCRIPTION	REVISIONS	BY	CHK
0	06-21	EMESSO PER ITER AUTORIZZATIVO			
IMPIANTO agro-fotovoltaico "Porto Torres 1" da 59.276,55 kWp e opere connesse Comuni di Porto Torres e Sassari (SS)			APPROVED FOR CONSTRUCTION		
PROGETTO DEFINITIVO IMPIANTO DI UTENZA			CONTRACT N° OBN1011A		
TAV. 15 Sezione elettromeccanica impianto Wood Sardegna - Modifiche da apportare al progetto autorizzato			SCALE 1:100 1:200		
Questo documento è di proprietà di HWF S.r.l. e autorizza il cliente a utilizzarlo solo per lo scopo per il quale è stato redatto. Ogni utilizzo, riproduzione o circolazione del documento deve essere oggetto di specifico autorizzazione da parte di HWF S.r.l.			SHEET OF		
CAD FILE NAME:			AD		