RUE VIGENTE - TAVOLA 4a-3

Firmato digitalmente da MINORCHIO MASSIMILIANO
C: IT

RUE VIGENTE - TAVOLA 4a-3

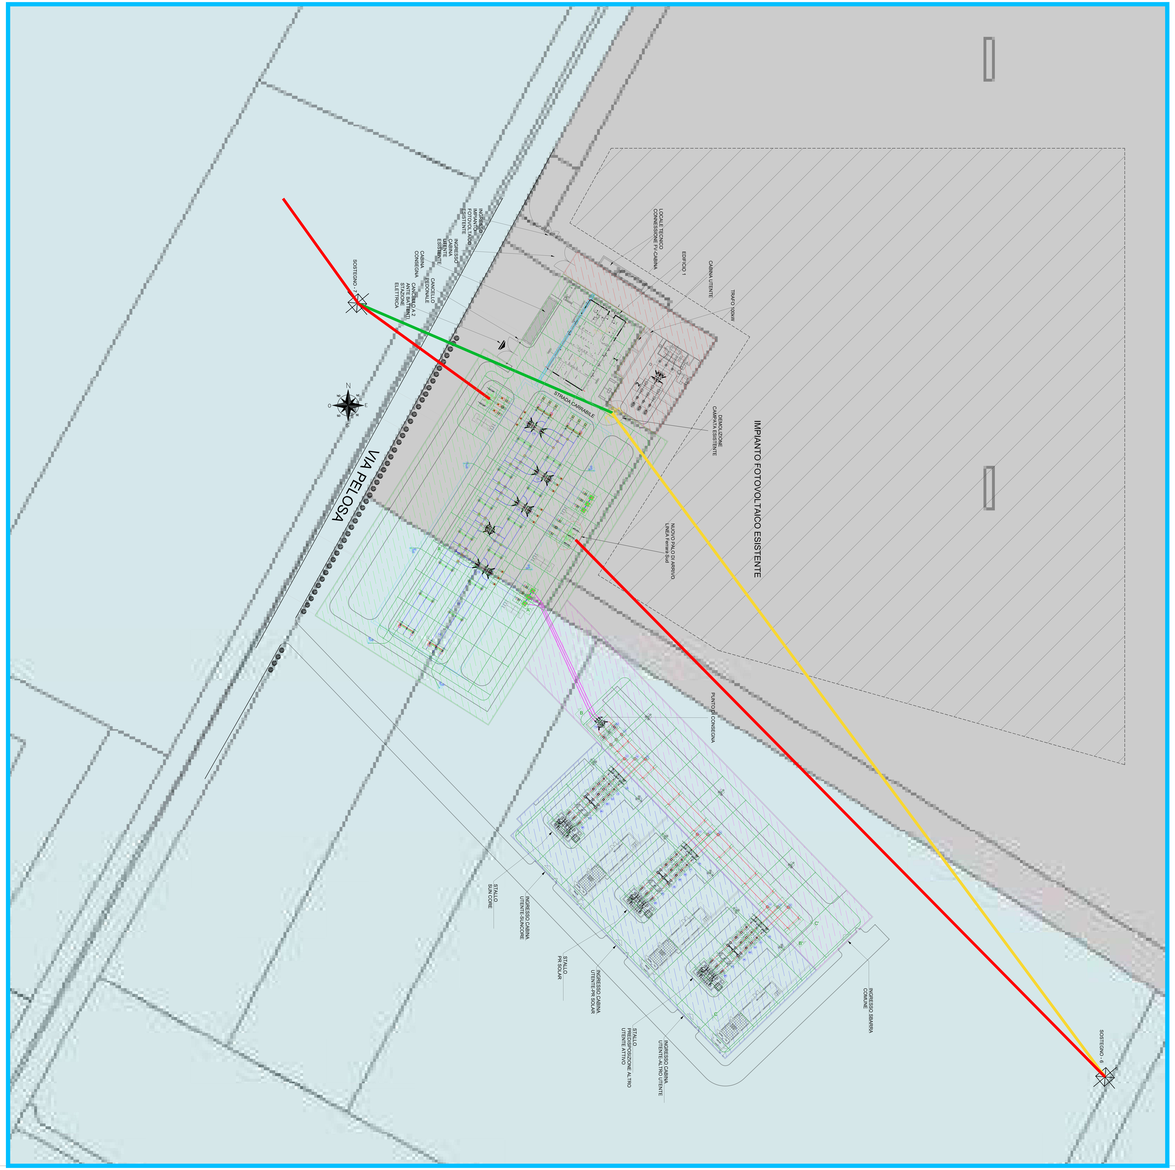

LEGENDA

LEGENDA

- AREA NON OGGETTO DI INTERVENTO
- AREA STAZIONE RTN
- AREA IMPIANTO UTENTE
- AREA STALLO COMUNE
- NUOVA LINEA AT TERNA
- DEMOLIZIONE LINEA ESISTENTE
- MODIFICA TRACCIATO LINEA AT AUTORIZZATO

COMUNE DI FERRARA
PROVINCIA DI FERRARA

COMMITTENTE: PR SOLAR SRL

PROGETTISTA ARCHITETTONICO: ING. MINORCHIO MASSIMILIANO

INGEGNERIA INTEGRATA SH SIP
Ing. Minorchio Massimiliano
Cell. 3471813982
Pec massimiliano.minorchio@ingpec.eu
Sede: Via Ugo la Malfa, 10 - 40026 Imola (BO)
Ufficio Tecnico tel. 0542/644059

N° ELABORATO: EL-01	DENOMINAZIONE: INQUADRAMENTO CARTOGRAFICO_RUE
SCALA: 1:10000	PROGETTO N° 0129_2019_PV
DATA: 1-10-2021	REVISIONE 1 / REVISIONE 2 / REVISIONE 3 / REVISIONE 4