RUE VIGENTE - TAVOLA 6.4

Firmato digitalmente da MINORCHIO MASSIMILIANO
C: IT

RUE VIGENTE - TAVOLA 6.4

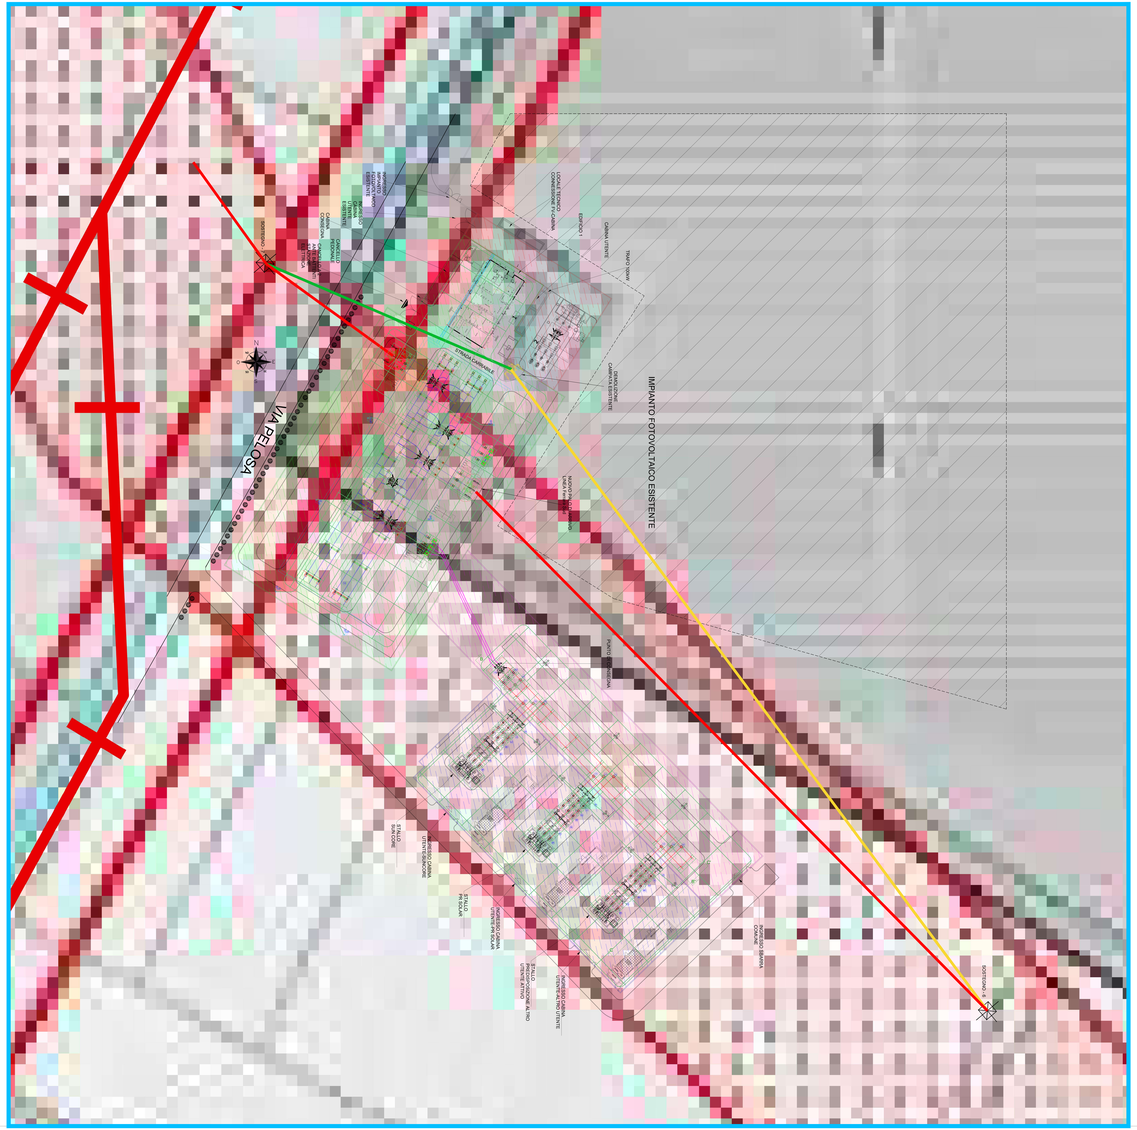

LEGENDA

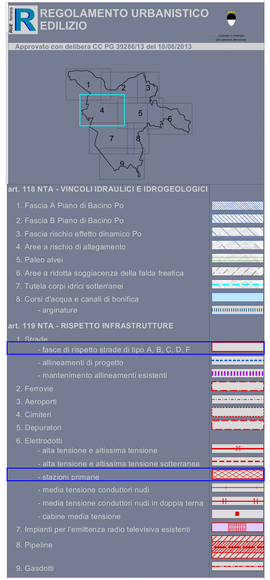

LEGENDA

- AREA NON OGGETTO DI INTERVENTO
- AREA STAZIONE RTN
- AREA IMPIANTO UTENTE
- AREA STALLO COMUNE
- NUOVA LINEA AT TERNA
- DEMOLIZIONE LINEA ESISTENTE
- MODIFICA TRACCIATO LINEA AT AUTORIZZATO

COMUNE DI FERRARA
PROVINCIA DI FERRARA

COMMITTENTE: PR SOLAR SRL

PROGETTISTA ARCHITETTONICO: ING. MINORCHIO MASSIMILIANO

INGEGNERIA INTEGRATA Srl SIP
Ing. Minorchio Massimiliano
Via Pelosa 2/a
e-mail: minorchio.massimiliano@gmail.com
Pec: massimiliano.minorchio@pec.ingpd.it
Ufficio Tecnico tel. 0542/644405

N. DISEGNO: EL.D1	TITOLO: INQUADRAMENTO CARTOGRAFICO_RUE
SCALA: 1:1000	COMMESSA: D125_2019_PV
DATA: 06/07/2021	DISEGNATO: MM
	REVISIONE 1:
	REVISIONE 2:
	REVISIONE 3:

LA RIPRODUZIONE PARZIALE O TOTALE DEL DISEGNO, SENZA ESPRESSA AUTORIZZAZIONE, È VIETATA (L.633/41)