Firmato digitalmente da:

RICCIARDINI PIETRO

Firmato il 26/07/2022 11:18

Seriale Certificato: 709896

Valido dal 08/09/2021 al 08/09/2024

InfoCamere Qualified Electronic Signature CA

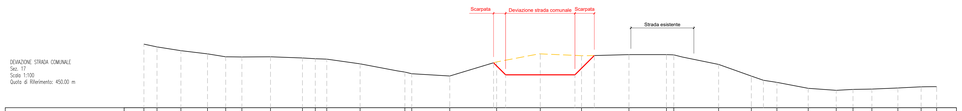

| | | |