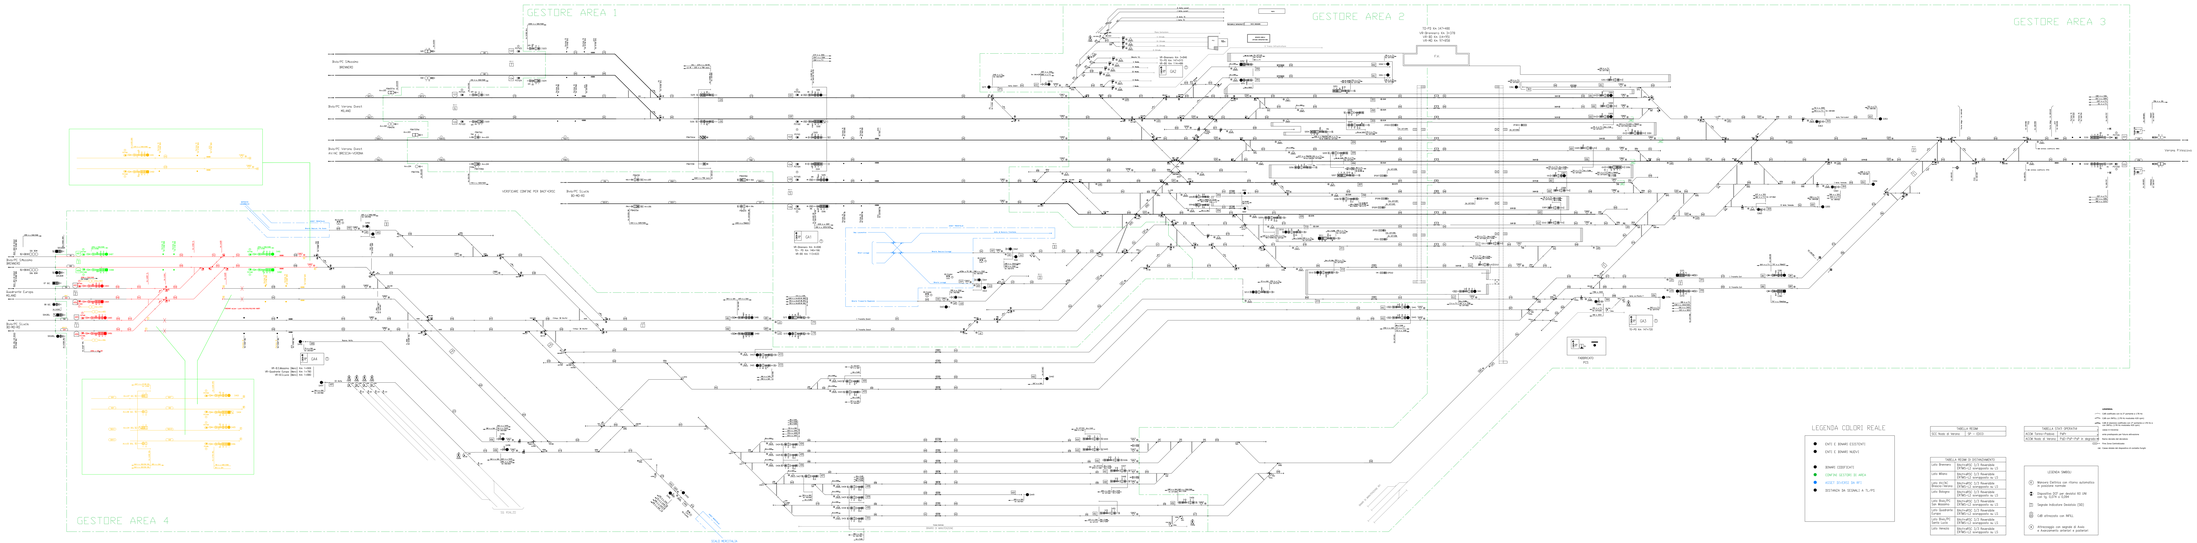
GESTORE AREA 1
GESTORE AREA 2
GESTORE AREA 3
GESTORE AREA 4
Binario PC Dispari
(MONACO)
Binario PC Verona Dx(+)
(MILANO)
Binario PC Verona Dx(+)
(V.O. BRESCIA-VERONA)
Binario PC Sinistro
(BO-MI-VR)
VERIFICARE CONFINE PCS 3KZ-VERC
Binario Tronco Comune
Binario Tronco Comune
Binario Tronco Comune