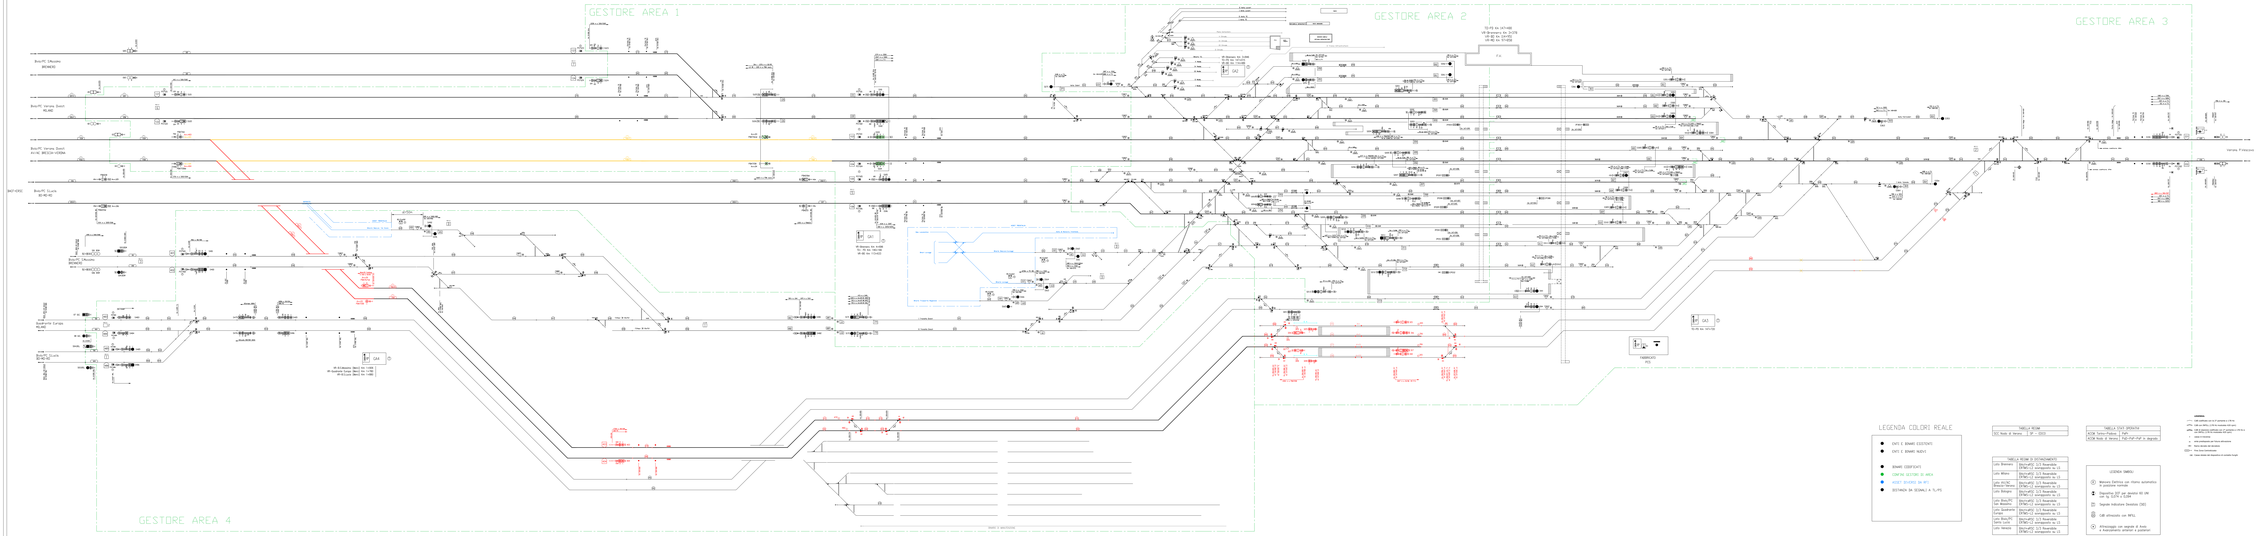
GESTORE AREA 1
GESTORE AREA 2
GESTORE AREA 3
GESTORE AREA 4
Binario PC Ghiaiolo
BRESCIA
Binario PC Verona Zevio
MILANO
Binario PC Verona Zevio
BS-VR: BRESCIA-VERONA
Binario PC Lonato
BS-MILANO
