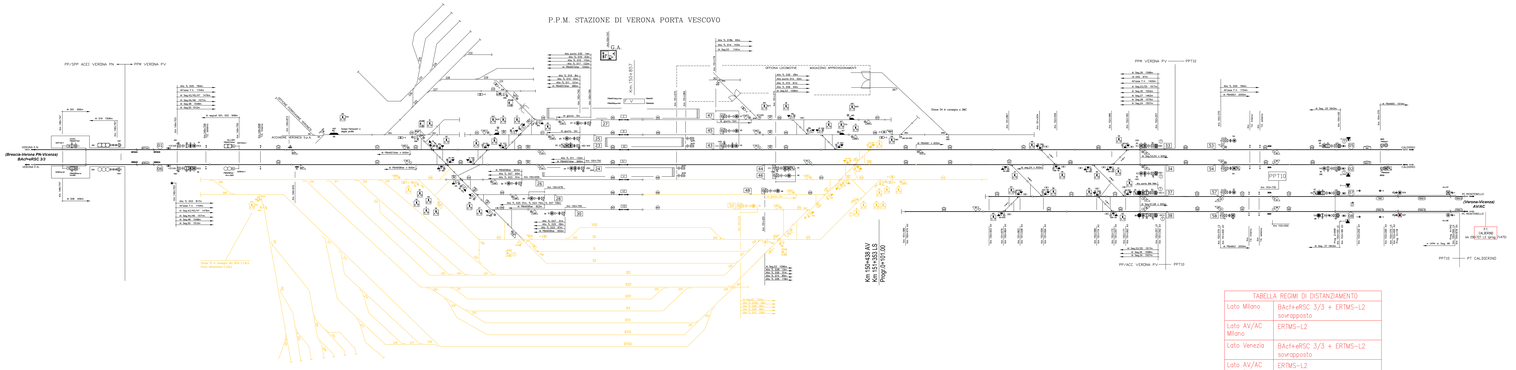

TABELLA REGIMI DI DISTANZIAMENTO	
Lato Milano	BAcf+eRSC 3/3 + ERTMS-L2 sovrapposto
Lato AV/AC Milano	ERTMS-L2
Lato Venezia	BAcf+eRSC 3/3 + ERTMS-L2 sovrapposto
Lato AV/AC Venezia	ERTMS-L2

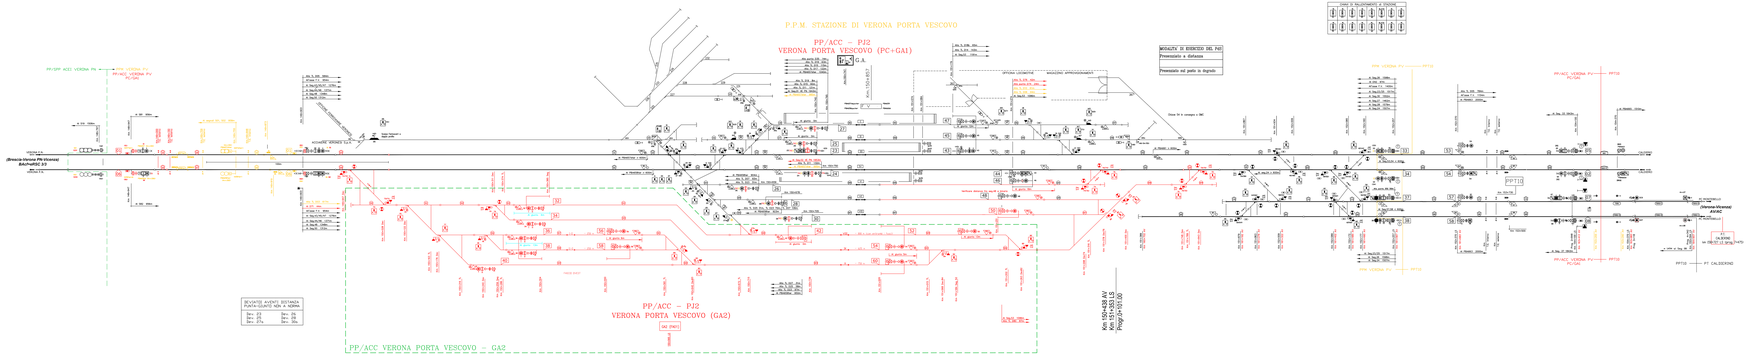

DEVIATOI AVENTI DISTANZA PUNTA-CUSPIDE NON A NORMA	
Dev. 23	Dev. 26
Dev. 24	Dev. 27
Dev. 25	Dev. 28


LEGENDA:

- ATPc: CUR codificato con la 2° centuria a 178 Hz
- ATPm: CUR con INFILL (178 Hz modulato 400 ppm)
- ATPg: CUR di sezione codificato con 2° centuria a 178 Hz e 2° centuria a 178 Hz modulata 400 ppm

LEGENDA COLORI

- ESISTENTE
- PROGETTO
- ULTIMO
- PRECEDENTE

COMMITTENTE:

RFI RETE FERROVIARIA ITALIANA
GRUPPO FERROVIE DELLO STATO ITALIANE

ALTA SORVEGLIANZA

GENERAL CONTRACTOR:

ITALFERR S.p.A.
GRUPPO FERROVIE DELLO STATO ITALIANE

INFRASTRUTTURE FERROVIARIE STRATEGICHE DEFINITE DALLA LEGGE OBIETTIVO N. 443/01

PROGETTO DEFINITIVO

LINEA AVAC VERONA - PADOVA
SUB TRATTA VERONA - VICENZA
INNESTO VERONA EST - BIVIO VICENZA

INNESTO DI VERONA - PIANO SCHEMATICO IS FASE B6

GENERAL CONTRACTOR	ITALFERR S.p.A.	
IL PROGETTISTA INTEGRATORE Ing. Giovanni BOCHI ENZ Ordine Ingegneri Torino n.6453		SCALA: /
Data:	Data:	Data:

COMMESSA	LOTTO	FASE	ENTE	TIPO DOC.	OPERA/DISCIPLINA	PROGR.	REV.	FOGLIO
IN1A	2X0	B	6B	PX	A61D2D	001	A	FOGLIO 1 di 1

CONSULENTI:

SATURNO

Progettisti:								
Rev.	Descrizione	Redatto	Data	Verificato	Data	Progettista Specialistico	Data	Approvato
A	Emissione esecutiva							

Data: 31/10/14

File: IN1A2X0IB6PXA61D2D001A.dwg

CUP: J41E91000000001	Cod. Origine:	n. Sub:
CUI: 0000947177		

COMMITTENTE:

RFI RETE FERROVIARIA ITALIANA
GRUPPO FERROVIE DELLO STATO ITALIANE

PROGETTISTA:

ITALFERR
GRUPPO FERROVIE DELLO STATO ITALIANE

INFRASTRUTTURE FERROVIARIE STRATEGICHE DEFINITE DALLA LEGGE OBIETTIVO N. 443/01 e s.m.i

CUP J41E91000000001

U.O. IMPIANTI SEGNALAMENTO

PROGETTO DEFINITIVO

LINEA AVAC MILANO - VENEZIA
LOTTO FUNZIONALE TRATTA AVAC VERONA - PADOVA
NODO AVAC DI VERONA: INGRESSO EST

IMPIANTI DI SEGNALAMENTO

PP/ACC VERONA PORTA VESCOVO FASE 2

PIANO SCHEMATICO IS esistente in cig - Fase 2.1

SCALA:

COMMESSA	LOTTO	FASE	ENTE	TIPO DOC.	OPERA/DISCIPLINA	PROGR.	REV.
IN1A	2X0	B	6B	PX	A61D2D	001	A

Rev.	Descrizione	Redatto	Data	Verificato	Data	Approvato	Data	Autorizzato Data
A	Emissione esecutiva	M. ARI	Ott. 2014	M. ARI	Ott. 2014	M. ARI	Ottobre 2014	Ing. Giovanni BOCHI

File: IN1A2X0IB6PXA61D2D001A.dwg

n. Sub: