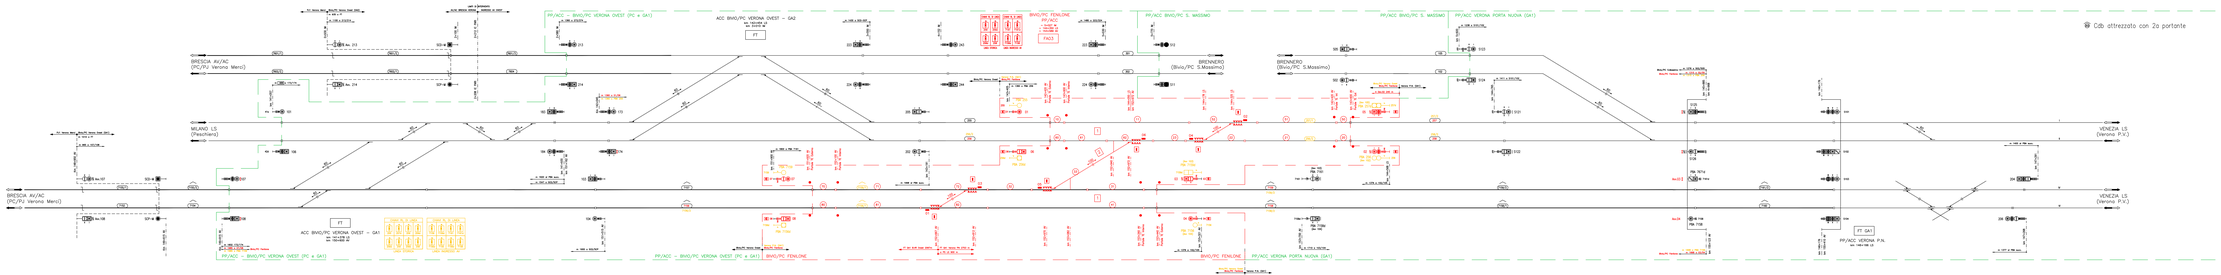

FASE 3.2

Inserimento Nuovo Bivio/PC Fenilone

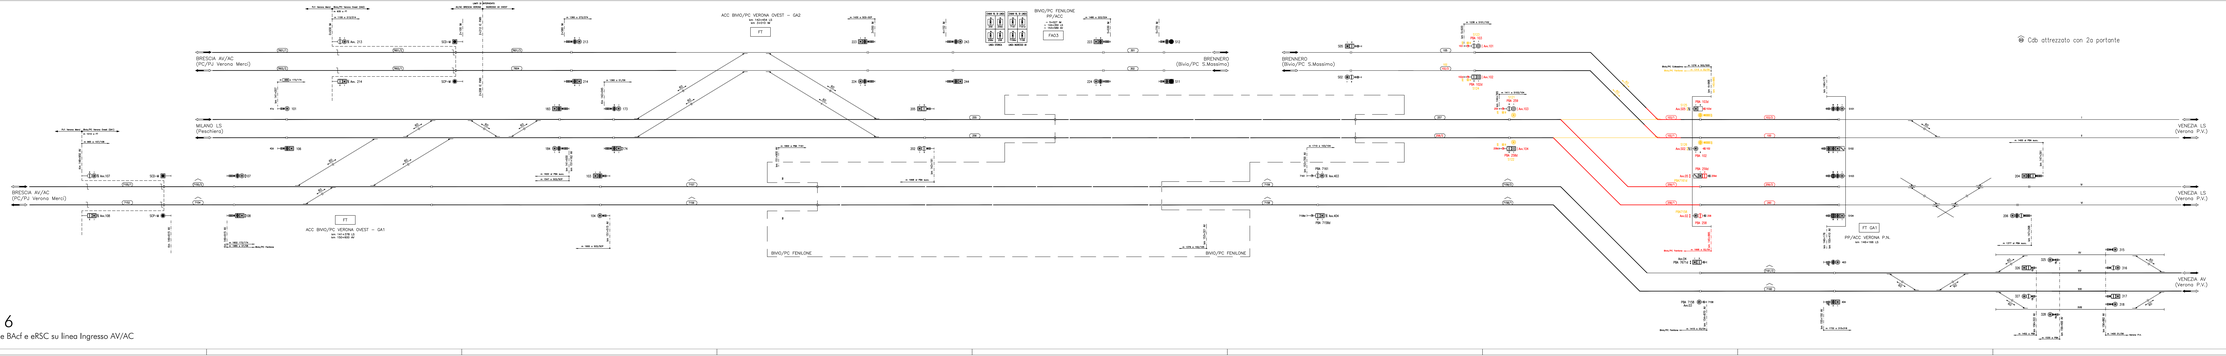

FASE 6

Attivazione BAcf e eRSC su linea Ingresso AV/AC

LEGENDA COLORI

- ESISTENTE
- INSERIRE
- CLAMP
- PROVVISORIO

COMMITTENTE:

RFI RETE FERROVIARIA ITALIANA
GRUPPO FERROVIE DELLO STATO ITALIANE

PROGETTAZIONE:

ITALFERR
GRUPPO FERROVIE DELLO STATO ITALIANE

INFRASTRUTTURE FERROVIARIE STRATEGICHE DEFINITE DALLA LEGGE OBIETTIVO N. 443/01 e s.m.i

CUP J14D20000010001

U.O. IMPIANTI SEGNALAMENTO

PROGETTO DEFINITIVO

LINEA AV/AC MILANO - VENEZIA
LOTTO FUNZIONALE TRATTA AV/AC VERONA - PADOVA
NODO AV/AC DI VERONA: INGRESSO EST

IMPIANTI DI SEGNALAMENTO

TRATTA BIVIO/PC VERONA OVEST-BIVIO/PC FENILONE-VERONA P.N. (LS)
PROFILO DI LINEA IS ESISTENTE IN R/G - FASE 3.2 E FASE 6

SCALA: -

COMMESSA	LOTTO	FASE	ENTE	TIPO DOC.	OPERA/DISCIPLINA		PROGR.	REV.
IN1A	20	D	58	PX	B L S 2 0 0		0 0 1	A

Rev.	Descrizione	Redatto	Data	Verificato	Data	Approvato	Data	Autorizzato Data
A	Emissione esecutiva	G.Bianchi	Ott. 2021	G.Pellegrino	Ott. 2021	A.Ferrari	Ott. 2021	M.Carapezza Ott. 2021

File: IN1A20D58PXBLS200001A.dwg

n. Elab.: