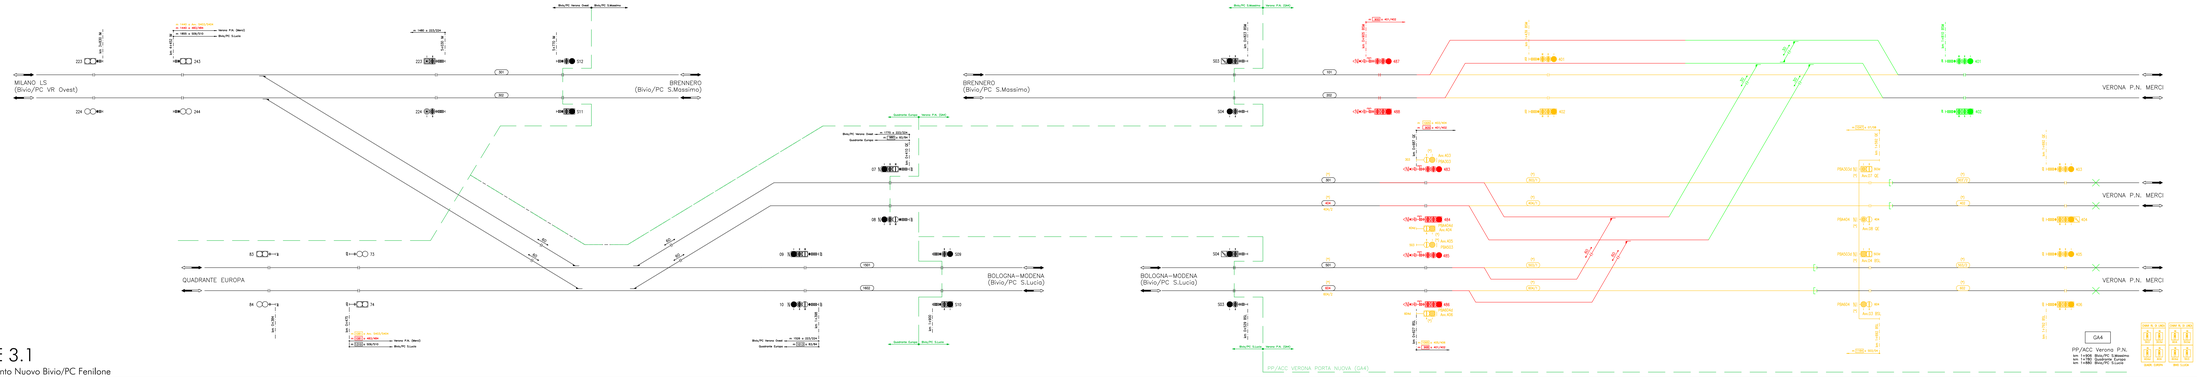

FASE 3.1

Inserimento Nuovo Bivio/PC Fenilone

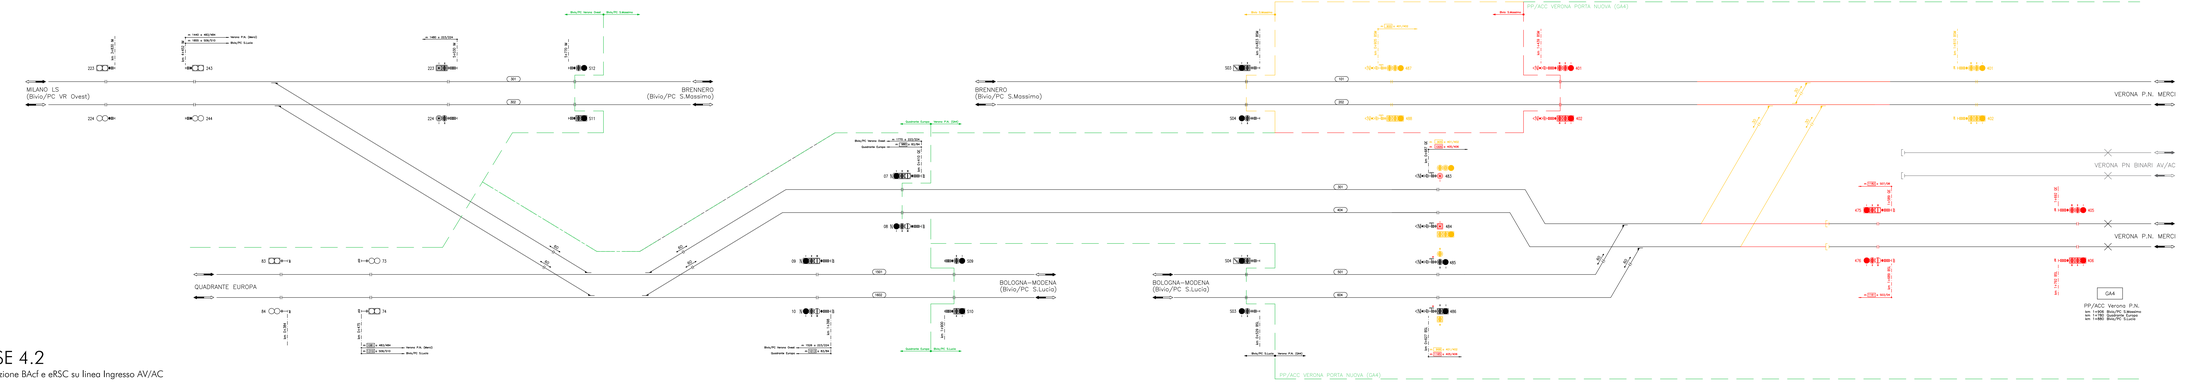

FASE 4.2

Attivazione BAcf e eRSC su linea Ingresso AV/AC

LEGENDA COLORI

- ESISTENTE
- INSERISCE
- ELIMINA
- PROVVISORIO

COMMITTENTE:

RFI RETE FERROVIARIA ITALIANA
GRUPPO FERROVIE DELLO STATO ITALIANE

PROGETTAZIONE:

ITALFERR
GRUPPO FERROVIE DELLO STATO ITALIANE

INFRASTRUTTURE FERROVIARIE STRATEGICHE DEFINITE DALLA LEGGE OBIETTIVO N. 443/01 e s.m.i

CUP: J11H02000001000I

U.O. IMPIANTI SEGNALAMENTO

PROGETTO DEFINITIVO

LINEA AV/AC MILANO - VENEZIA
LOTTO FUNZIONALE TRATTA AV/AC VERONA - PADOVA
NODO AV/AC DI VERONA: INGRESSO EST

IMPIANTI DI SEGNALAMENTO

TRATTA VERONA P.N. (MERCI) - BIVIO/PC S.Lucia
PROFILO DI LINEA IS ESISTENTE IN R/G - FASE 3.1 E FASE 4.2

SCALA: -

COMMESSA	LOTTO	FASE	ENTE	TIPO DOC.	OPERA/DISCIPLINA	PROGR.	REV.
IN1A	20	D	58	PX	BL3B0D	001	A

Rev.	Descrizione	Redatto	Data	Verificato	Data	Approvato	Data	Autorizzato Data
A	Emissione esecutiva	G. Ciancio	Dic. 2021	G. Bonifacio	Dic. 2021	A. Mazzocchi	Dic. 2021	M.Carnevali Dic. 2021

File: IN1A20D58PXBL3B0D001A.dwg

n. Elab.: