


FASE 6

Ripristino linee da Verona Porta Nuova verso Milano/Brennero

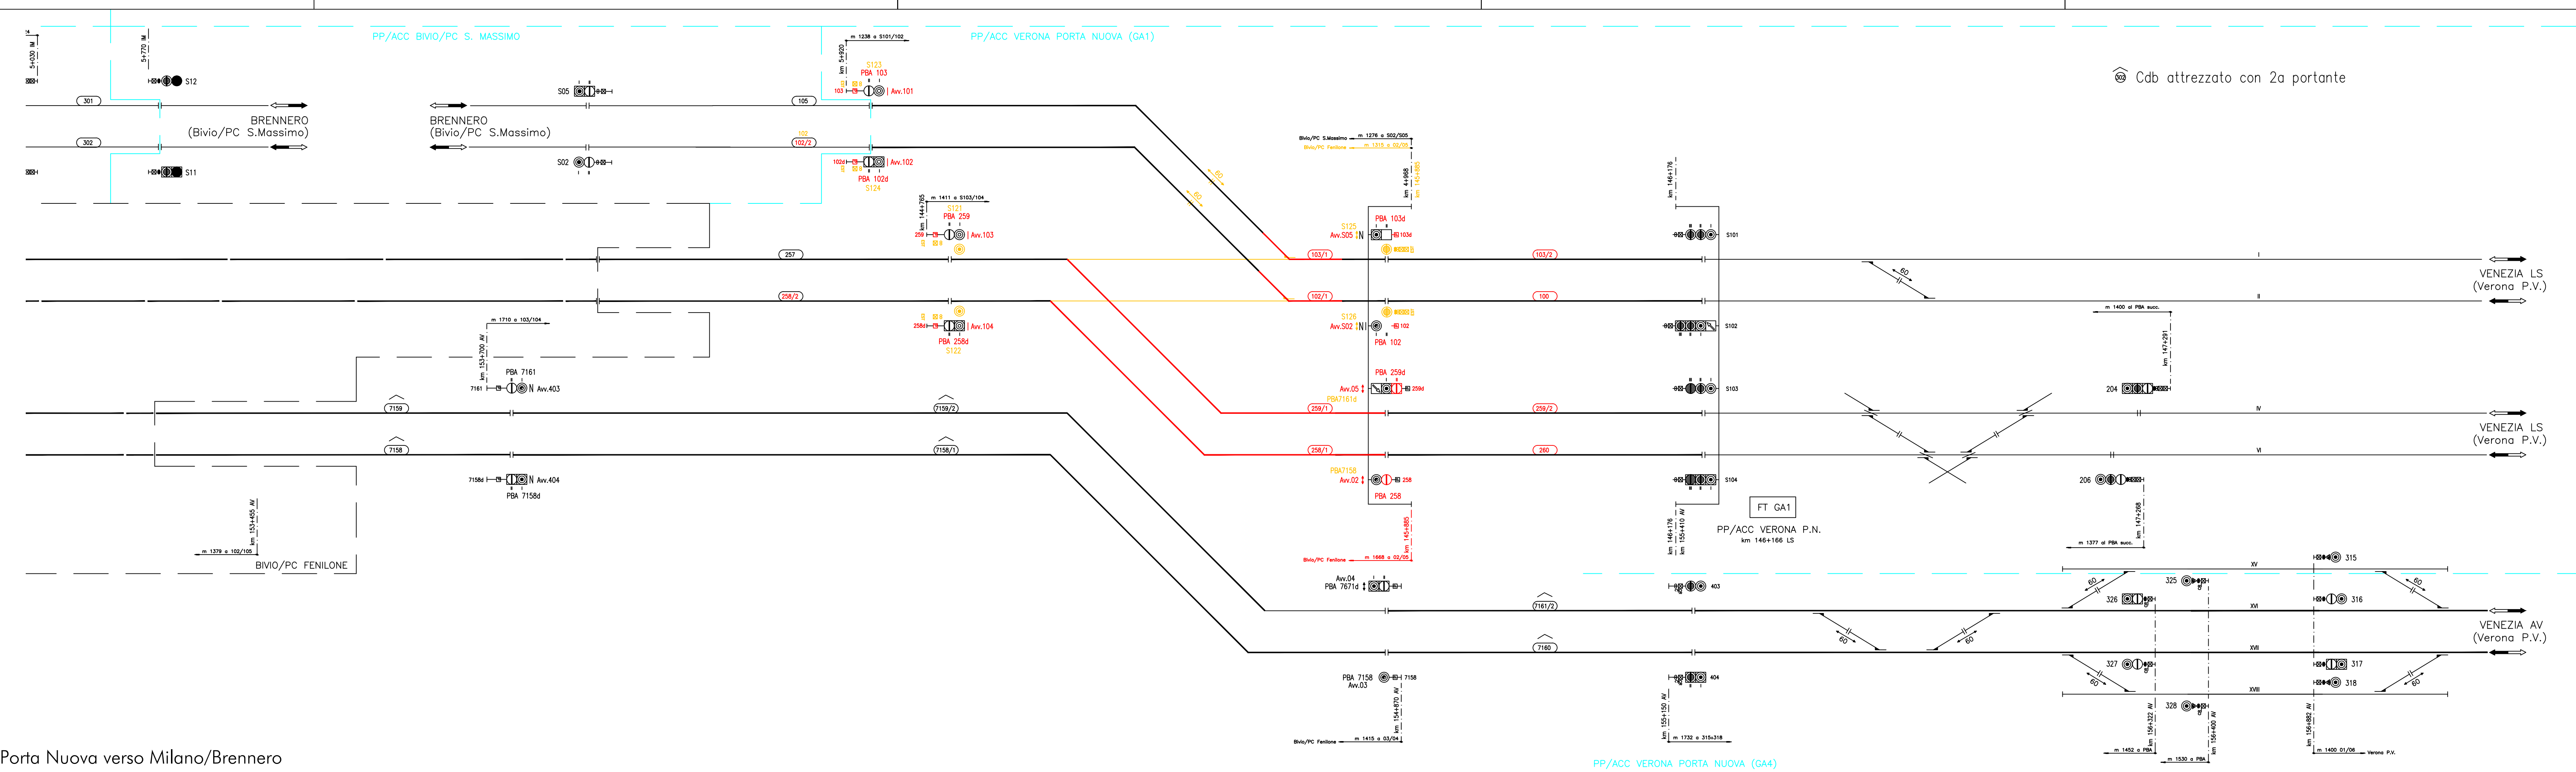

LEGENDA COLORI

- ESISTENTE
- INSERISCE
- PROVISORIO

LEGENDA:

- ⌒ Cdb codificato con la 2ª portante a 178 Hz
- ⌒ Cdb con INFILL (178 Hz modulata 420 cpm)
- ⌒ Cdb di stazione codificato con 2ª portante a 178 Hz e con INFILL (178 Hz modulata 420 cpm)
- T cassa in traversa
- × ente predisposto per futura attivazione
- (*) Ramo deviato del deviatoio
- Fine Zona Centralizzata
- (#) Casse dotate del dispositivo di contatto funghii

Cdb attrezzato con 2a portante

COMMITTENTE:

GRUPPO FERROVIE DELLO STATO ITALIANE

PROGETTAZIONE:

GRUPPO FERROVIE DELLO STATO ITALIANE

INFRASTRUTTURE FERROVIARIE STRATEGICHE DEFINITE DALLA LEGGE OBIETTIVO N. 443/01 e s.m.i

CUP: J14D2000010001

U.O. IMPIANTI SEGNALAMENTO

PROGETTO DEFINITIVO

LINEA AV/AC MILANO - VENEZIA
LOTTO FUNZIONALE TRATTA AV/AC VERONA - PADOVA
NODO AV/AC DI VERONA: INGRESSO EST

IMPIANTI DI SEGNALAMENTO

TRATTA VERONA P.N. (VIAGG.) - BIVIO S.MASSIMO
 PROFILO DI LINEA IS ESISTENTE IN R/G - FASE 6

SCALA:

COMMESSA LOTTO FASE ENTE TIPO DOC. OPERA/DISCIPLINA PROGR. REV.

IN1A 20 D 58 FX BL3900 001 A

| Rev. | Descrizione | Redatto | Data | Verificato | Data | Approvato | Data | Autorizzato Data |
|------|---------------------|----------|-----------|-------------|-----------|--------------|-----------|-------------------------|
| A | Emissione esecutiva | R.Mieter | Dic. 2021 | [Signature] | Dic. 2021 | C. Mazzocchi | Dic. 2021 | M. Gambero Dic. 2021 |
| | | | | | | | | |
| | | | | | | | | |
File: IN1A20D58PXBL3900001A.dwg n. Elab.: