


SEZIONE LINEA MTI INTERRATA PROPRIETA' PRIVATA



SCALA QUOTE 1: 200  
SCALA DISTANZE 1: 500

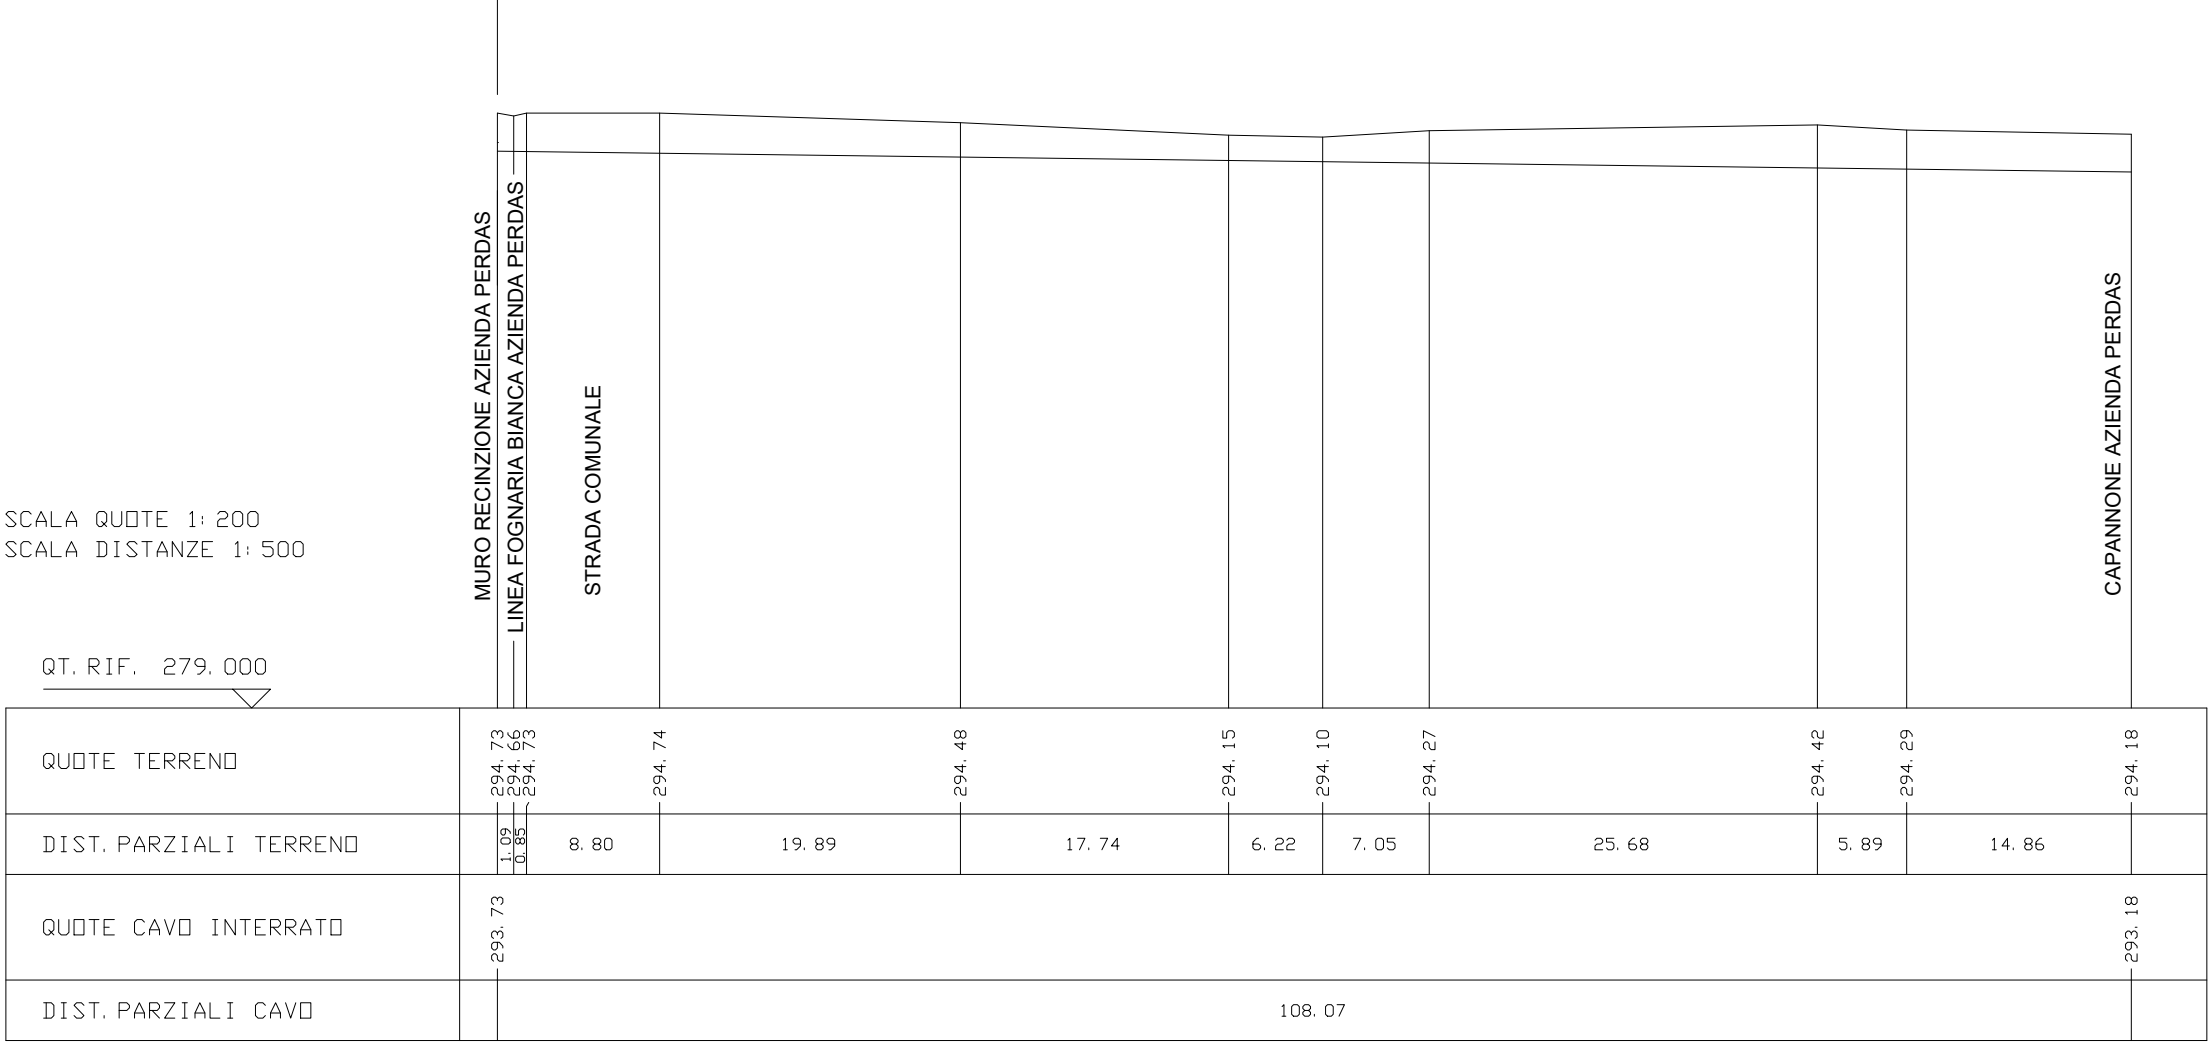

Profilo scala 1 / 500 -200

Linea MTI interrata privata. Azienda Perdas

Planimetria scala 1 / 1.000

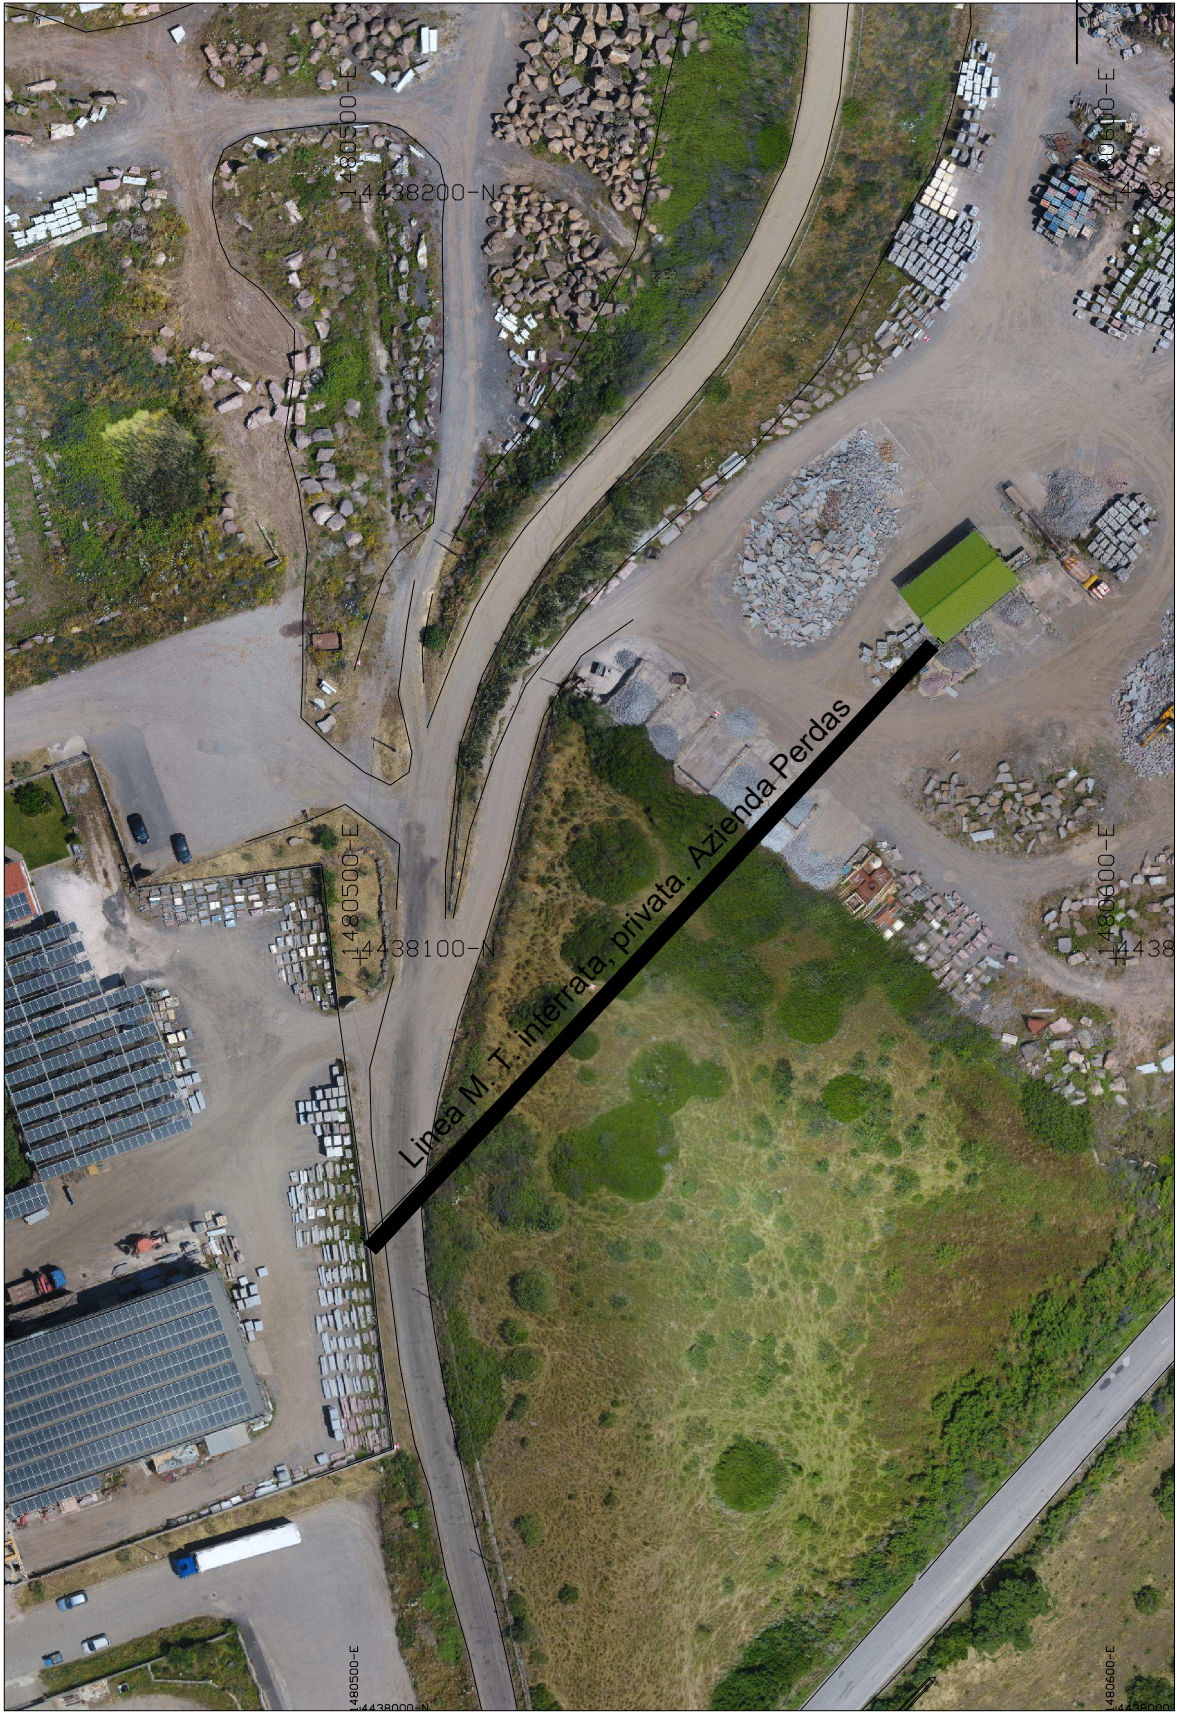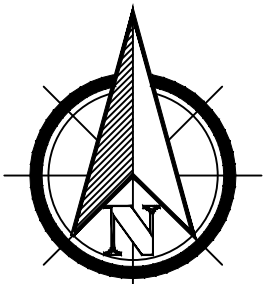

Direzione Progettazione e Realizzazione Lavori

S.S. 131 di "Carlo Felice"  
Adeguamento e messa in sicurezza della S.S.131  
Risoluzione dei nodi critici - 2° stralcio  
dal km 108+300 al km 158+000

|                                                        |      |            |
|--------------------------------------------------------|------|------------|
| PROGETTO ESECUTIVO                                     |      | CA284      |
| R.T.I. di PROGETTAZIONE:                               |      | Mandataria |
|                                                        |      | Mandante   |
| PROGETTISTI:                                           |      |            |
| IL GEOLOGO                                             |      |            |
| COORDINATORE PER LA SICUREZZA IN FASE DI PROGETTAZIONE |      |            |
| VISTO: IL RESP. DEL PROCEDIMENTO                       |      |            |
| PROTOCOLLO                                             | DATA |            |

|                                                                                                |                                                             |             |            |
|------------------------------------------------------------------------------------------------|-------------------------------------------------------------|-------------|------------|
| INTERFERENZE                                                                                   |                                                             |             |            |
| CENSIMENTO INTERFERENZE - NUOVI SVINCOLI                                                       |                                                             |             |            |
| Nuovo svincolo di Paulilatino al km 120+000 - MTI (privata) Km 120+000 - Planimetria e Profilo |                                                             |             |            |
| CODICE PROGETTO                                                                                | NOME FILE                                                   | REVISIONE   | SCALA:     |
| PROGETTO LIV. PROG. N. PROG.                                                                   | V01IN00INTPL02A .pdf                                        |             |            |
| LOPLSQ E 1901                                                                                  | CODICE ELAB. V01IN00INTPL02                                 | A           | VARIE      |
| D                                                                                              |                                                             |             |            |
| C                                                                                              |                                                             |             |            |
| B                                                                                              |                                                             |             |            |
| A                                                                                              | REVISIONE PER ISTRUTTORIA, VERIFICA E CONTROLLI D.LGS.35/11 | APRILE 2021 | ASERO      |
| REV.                                                                                           | DESCRIZIONE                                                 | DATA        | REDATTO    |
|                                                                                                |                                                             |             | CAPRIOLI   |
|                                                                                                |                                                             |             | FORMICHI   |
|                                                                                                |                                                             |             | VERIFICATO |
|                                                                                                |                                                             |             | APPROVATO  |