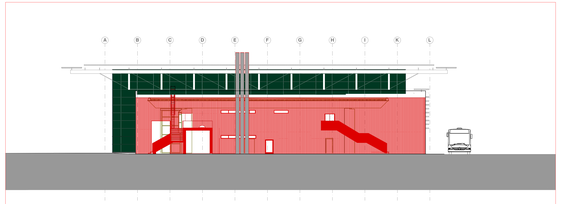

Comparativa - Prospetto lato ARRIVI (Ovest)

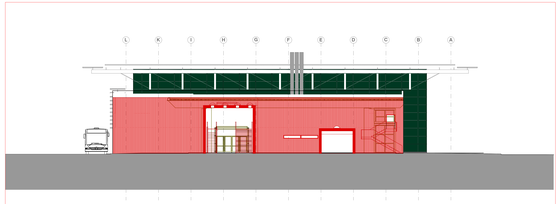

Comparativa - Prospetto lato PARTENZE (Est)

Comparativa - Prospetto lato LAND side (Sud)

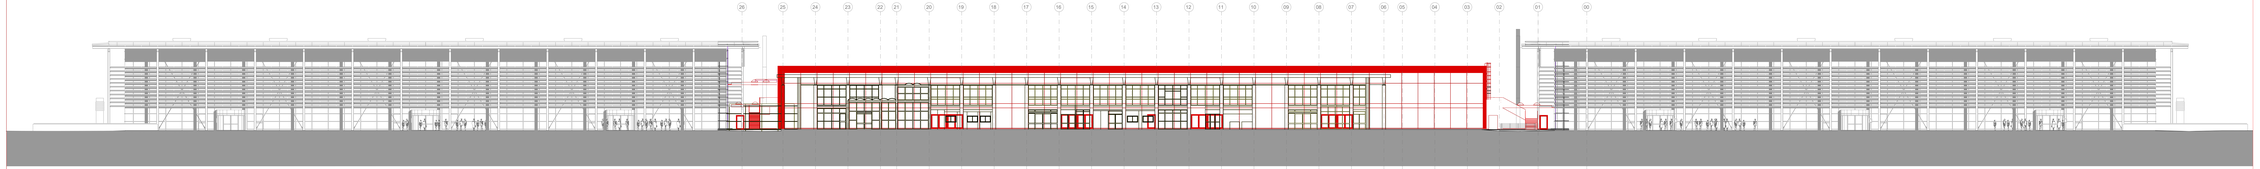

Comparativa - Prospetto lato AIR side (Nord)

Nota Bene:
- tutte le misure sono da verificare in fase di progetto esecutivo.
- la scala di questo disegno non è modificabile.
- gli arredi e le attrezzature (linee ispezione bagaglio, varchi, etc.) sono puramente indicativi, in quanto non ricompresi nel presente progetto

GRUPPO DI PROGETTAZIONE
ARCHITETTURA
STUDIO ARCHITETTI CACCIA DOMINIONI-ZUCCA e ASSOCIATI
(arch. Gregorio Caccia Dominioni-iscr.ordine arch. pcc.n.MI-1.1969)
Digitally signed by CACCIA-DOMINONI GREGORIO LUIGI MARIA
C: IT
OU: Via Solferino 19 - 20121 Milano (MI)
O: ORDINE ARCHITETTI PPC MILANO

NORD MILANO CONSULT s.r.l.
opere edili
(ing. Caterina Alberti-iscr.ordine ing. pcc.n.MI-A.3124)
Firmato digitalmente da
CATERINA ALVERTI
C = IT

un Direttore Tecnico
(arch. Michela Di Mento-iscr.ordine arch. pcc.n.VA-A.3124)
Firmato digitalmente da
MICHELA DI MENTO
CN = DI MENTO MICHELA
O = Ordine degli Architetti di Varese
C = IT

Elaborazione progetto:
HPDSI EngineeringArchitecture s.r.l.

ENAC Proponente: **Ente Nazionale per l'Aviazione Civile**

Committente: **NJORD ADREANNA S.r.l.**

Società di gestione: ANCONA INTERNATIONAL AIRPORT SPA

RISTRUTTURAZIONE C.P.U.TERMINAL BUILDING DELL'AEROPORTO DELLE MARCHE

PROGETTO DEFINITIVO

allegato n° Alt. 3.4	titolo 3 - COMPARATIVA Prospetti LAND side - AIR side - lato partenze - lato arrivi
disegno n° 46414	commessa n° C1097
scala 1:200	

MAGGIO 2022

STUDIO ARCHITETTI CACCIA DOMINIONI ZUCCA e ASSOCIATI
Via Solferino 19 - 20121 Milano
tel. / fax: 02.86463/86464 / 00432207
(Iscr. ord. arch. n.1.1.1