



- Legenda**
- Interventi di mitigazione**
- Dissuasori avifauna (passo a 25m)
- Elementi di progetto**
- Progetto autorizzato**
- Sostegni esistenti**
- Nuova costruzione con demolizione (220kV ST)
 - Demolizione (220kV ST)
- Progetto aggiornato**
- Picchetti**
- Nuova costruzione con demolizione (380kV DT)
 - Armamento sostegni esistenti con conduttori aerei 380kV DT
 - Nuova costruzione (380kV DT)
- Tracciato**
- A) Realizzazione nuovo elettrodotto aereo 380kV DT
 - A) Realizzazione nuovo raccordo aereo 200kV ST
 - A) Demolizione elettrodotto aereo esistente a 220kV ST
 - B) Armamento sostegni esistenti con conduttori aerei 380kV DT
 - C) Realizzazione nuovo elettrodotto aereo 380kV DT
- Stazioni Elettriche**
- "Cassano d'Adda" Sezione 220 kV
 - Cassano d'Adda e "Chiari", Sezione 380 kV
- Are Protette**
- Parchi Regionali (fonte: Geoportale Regione Lombardia)
- Base cartografica**
- Limiti amministrativi comunali (fonte: ISTAT 2020)
- Ortofoto 2021 (fonte: Google Satellite)**

ESTERNO		N. DATA		16/09/2021		Prima emissione		F. Grillo		ELABORATO		eambiente	
REVISIONI		N. DATA		16/09/2021		Prima emissione		L. Molana		N. Rivabene		SVP-ATS	
						OGGETTO DELLA REVISIONE		ESAMINATO		ACCETTATO			
NUMERO E DATA ORDINE:						3000068968 / 08.04.2019							
MOTIVO DELL'INVIO:						PER ACCETTAZIONE						PER INFORMAZIONE	
CODIFICA ELABORATO						DEBR11002D2187732						Terna Rete Italia	
TITOLO ELABORATO						RIQUALIFICAZIONE A 380 kV DELL'ELETTRODOTTO AEREO "CASSANO-RIC. OVEST BRESCIA" NELLA TRATTA COMPRESA TRA LE CITA' DI CASSANO D'ADDA E CHIARI ED OPERE CONNESSE						TIPOLOGIA ELABORATO	
												Cartografia	
												Sistema di Riferimento EPSG:32632	
												PROGETTO	
												TE-BR-11-002	
NOME FILE		SCALA CAD		FORMATO		SCALA		FOGLIO					
C19-006146 - Base_FG.qgz		1 unità = 1m		A1		1:20.000		1 di 2					
Questo documento contiene informazioni di proprietà Terna S.p.A. e deve essere utilizzato esclusivamente dal destinatario in relazione alle finalità per le quali è stato ricevuto. E' vietata qualsiasi forma di riproduzione o di divulgazione senza l'esplicito consenso di Terna S.p.A.													
This document contains information proprietary to Terna S.p.A. and it will have to be used exclusively for the purposes for which it has been furnished. Whichever shape of spreading or reproduction without the written permission of Terna S.p.A. is prohibi.													

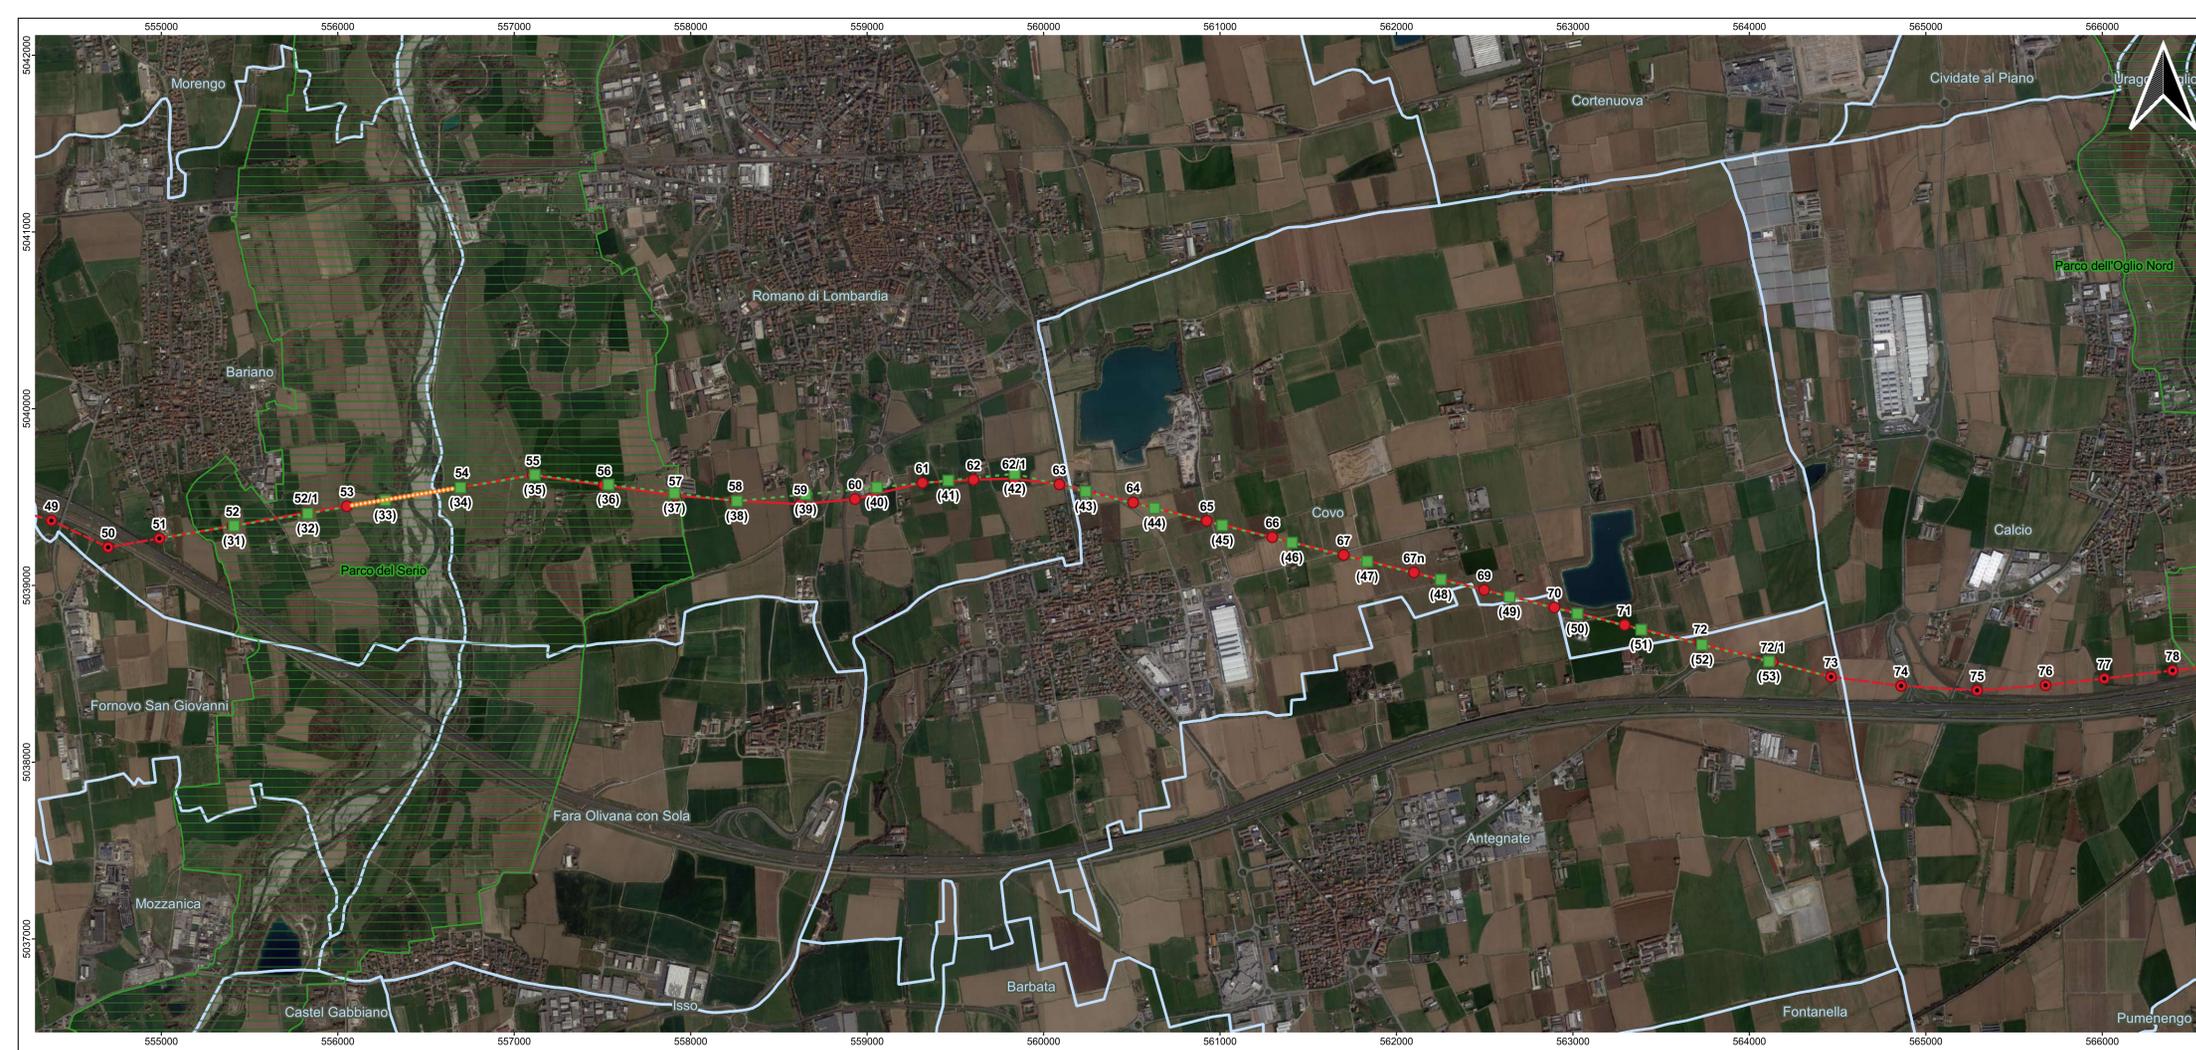

Legenda

- Interventi di mitigazione**
 - Dissuasori avifauna (passo a 25m)
- Elementi di progetto**
- Progetto autorizzato**
- Sostegni esistenti**
 - Nuova costruzione con demolizione (220kV ST)
 - Demolizione (220kV ST)
- Progetto aggiornato**
- Picchetti**
 - Nuova costruzione con demolizione (380kV DT)
 - Armamento sostegni esistenti con conduttori aerei 380kV DT
 - Nuova costruzione (380kV DT)
- Tracciato**
 - A) Realizzazione nuovo elettrodotto aereo 380kV DT
 - A) Realizzazione nuovo raccordo aereo 200kV ST
 - - - A) Demolizione elettrodotto aereo esistente a 220kV ST
 - - - B) Armamento sostegni esistenti con conduttori aerei 380kV DT
 - C) Realizzazione nuovo elettrodotto aereo 380kV DT
- Stazioni Elettriche**
 - "Cassano d'Adda" Sezione 220 kV
 - Cassano d'Adda e "Chiari", Sezione 380 kV
- Are Protette (fonte: Geoportale Regione Lombardia)**
 - Parchi Regionali
- Base cartografica**
 - Limiti amministrativi comunali (fonte: ISTAT 2020)
- Ortofoto 2021 (fonte: Google Satellite)**

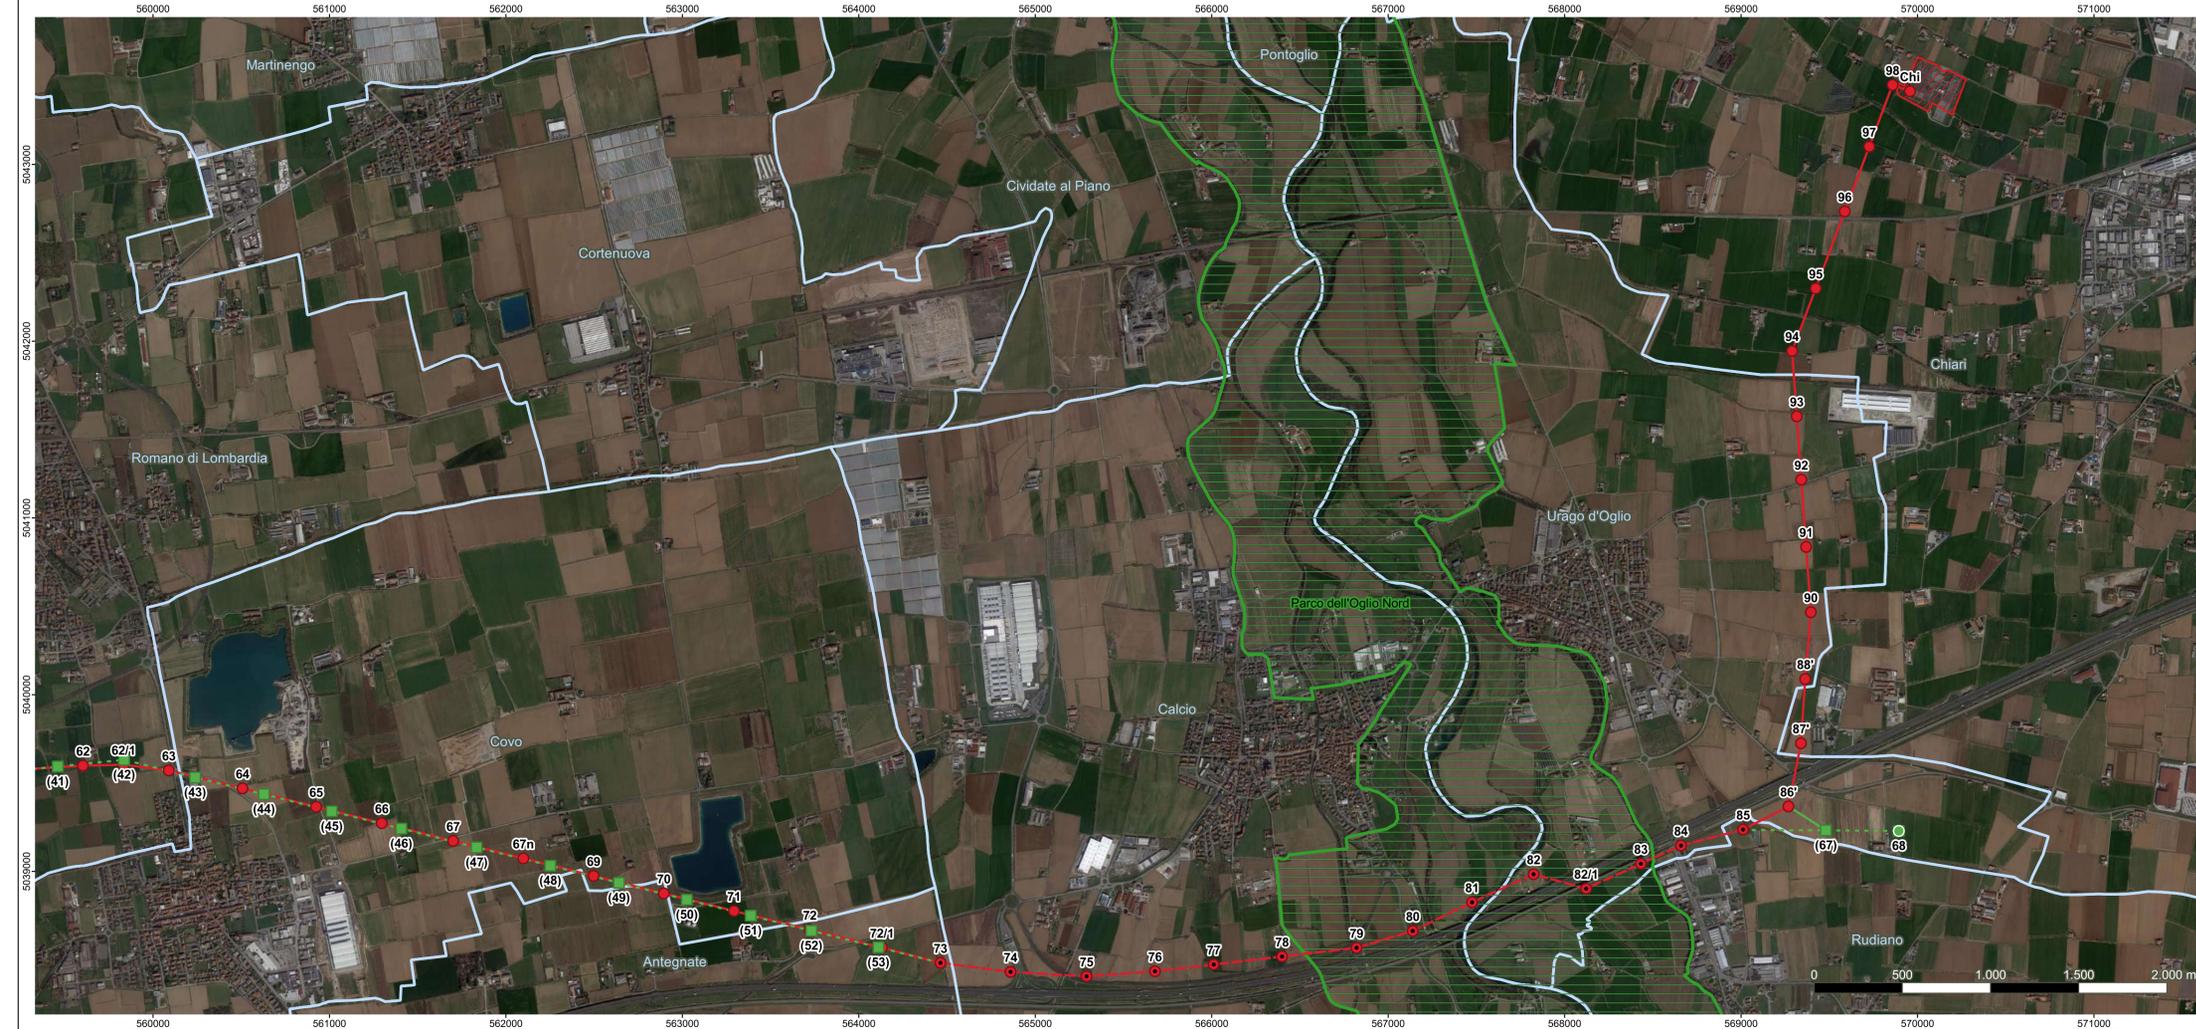

ESTERNO	00	16/09/2021	Prima emissione	F. Grillo	
N.	DATA	OGGETTO DELLA REVISIONE	ELABORATO		
REVISIONI					
00	16/09/2021	Prima emissione	L. Molana	N. Rivabene	
N.	DATA	OGGETTO DELLA REVISIONE	ESAMINATO	SVP-ATS	ACCETTATO
NUMERO E DATA ORDINE:			3000068968 / 08.04.2019		
MOTIVO DELL'INVIO:			<input checked="" type="checkbox"/> PER ACCETTAZIONE <input type="checkbox"/> PER INFORMAZIONE		
CODIFICA ELABORATO					
DEBR11002D2187732		TITOLO ELABORATO			
RIQUALIFICAZIONE A 380 kV DELL'ELETTRODOTTO AEREO "CASSANO-RIC. OVEST BRESCIA" NELLA TRATTA COMPRESA TRA LE CITTÀ DI CASSANO D'ADDA E CHIARI ED OPERE CONNESSE		TIPOLOGIA ELABORATO			
Studio del popolamento ornitologico e Analisi del rischio di collisione per l'avifauna Ubicazione dei dissuasori per l'avifauna		Cartografia Sistema di Riferimento EPSG:32632			
		PROGETTO			
		TE-BR-11-002			
NOME FILE	SCALA CAD	FORMATO	SCALA	FOGLIO	
C19-006146 - Base_FG.qgz	1 unità = 1m	A1	1:20.000	2 di 2	
Questo documento contiene informazioni di proprietà Terna S.p.A. e deve essere utilizzato esclusivamente dal destinatario in relazione alle finalità per le quali è stato ricevuto. È vietata qualsiasi forma di riproduzione o di divulgazione senza l'esplicito consenso di Terna S.p.A.					
This document contains information proprietary to Terna S.p.A. and it will have to be used exclusively for the purposes for which it has been furnished. Whichever shape of spreading or reproduction without the written permission of Terna S.p.A. is prohibi.					