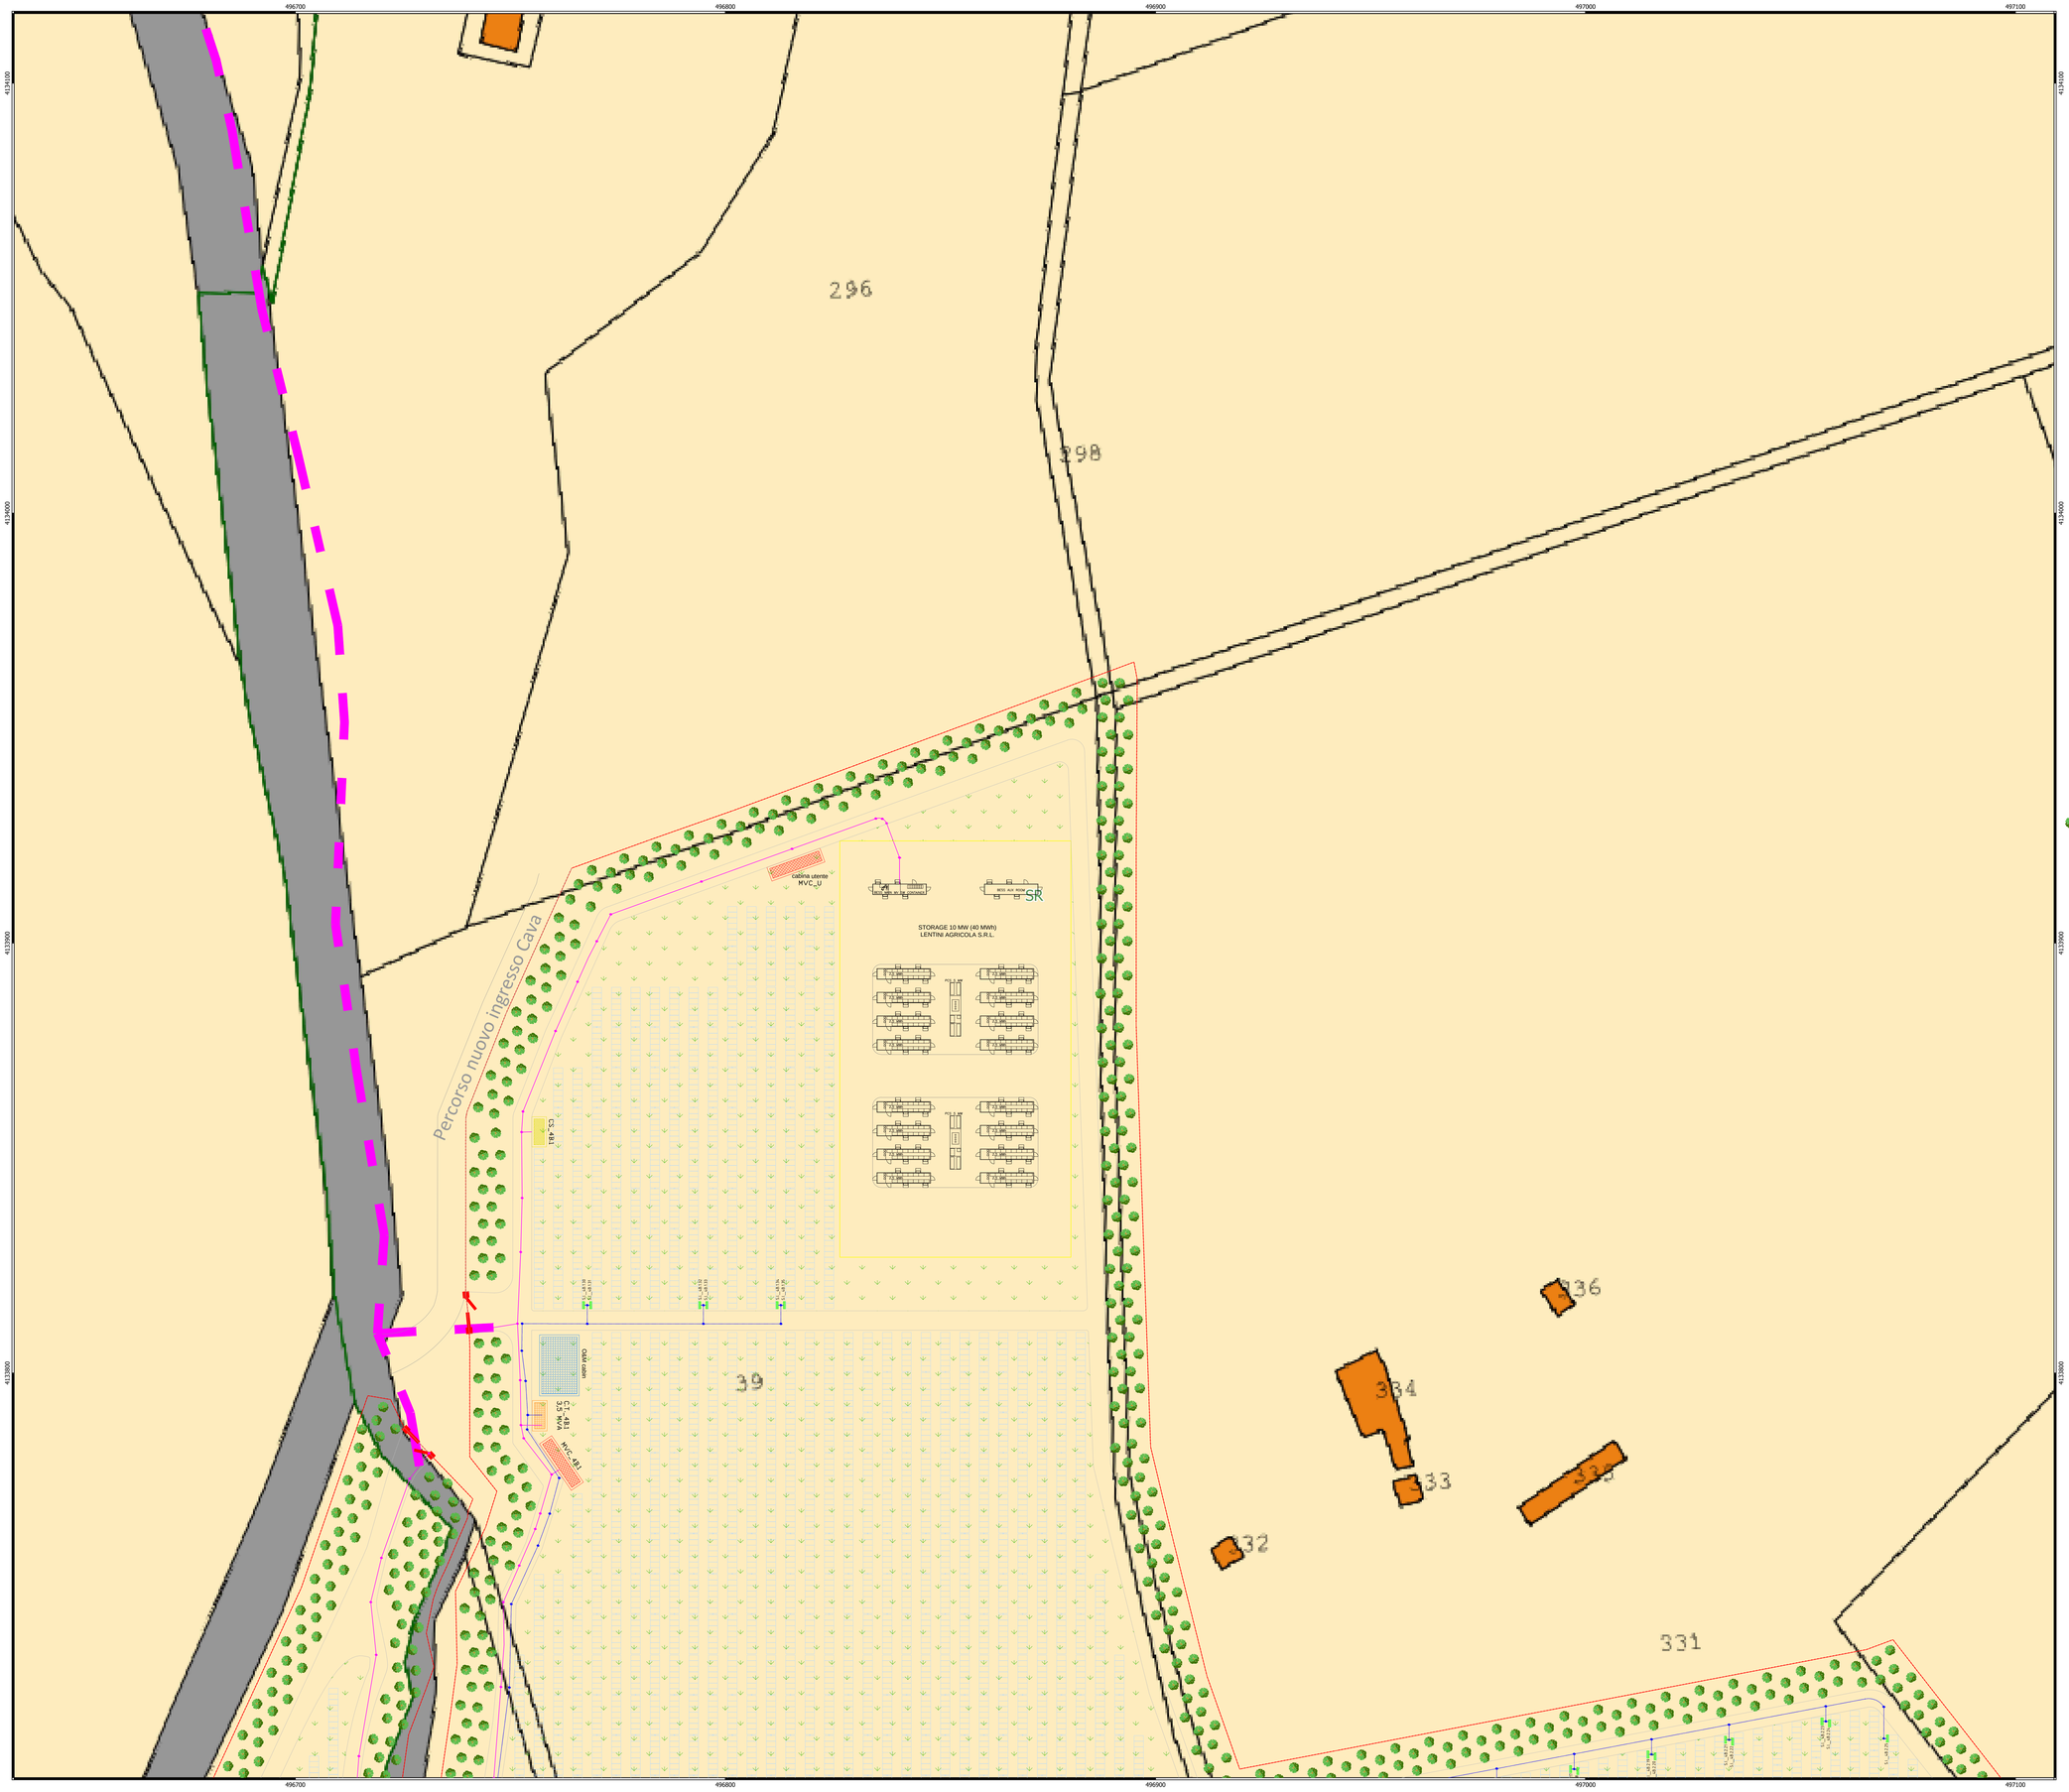

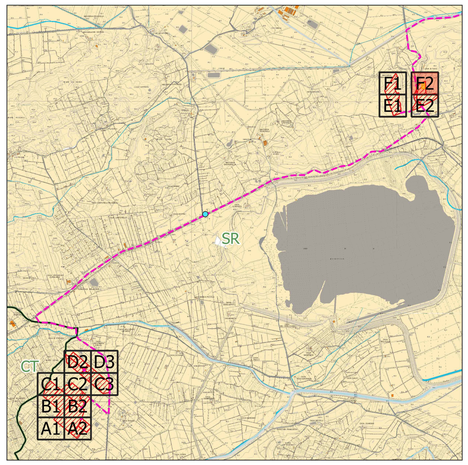

Legenda

- Recinzione
- Cancello di accesso
- Viabilit` interna
- Struttura Tracker 1x28
- Struttura Tracker 1x14
- Inverter MAX80KTL3LV
- Cabina MT/BT 36/0,4 kV
- Cabina di raccolta MT 36 kV
- Cabina di controllo
- Cabina di stoccaggio
- Pozzetto di raccordo/rompitratta
- Cavidotto BT 0,4 kV
- Cavidotto MT 36 kV
- Storage
- Mitigazione Perimetrale Ulivi

NORD

0 20 40 m

Scala 1:500

FILOTICO LEONARDO ORDINE DEGLI INGEGNERI DI TARANTO INGEGNERE 18.07.2022 14:39:02 GMT+01:00

N. ELABORATO	DATA EMISSIONE	DESCRIZIONE	ESEGUITO	CONTROLLATO	APPROVATO
R.N.R.ADA.AAR.PAUR.BPL.IM.01	LUGLIO 2022	LAYOUT IMPIANTO FV SU CATASTALE	Ing. Pietro Rotta	Arch. Paola Pastore	Ing. Leonardo Filotico
R.N.R.ADA.AAR.PAUR.BPL.IM.01	NOVEMBRE 2022	LAYOUT IMPIANTO FV SU CATASTALE	Ing. Pietro Rotta	Arch. Paola Pastore	Ing. Leonardo Filotico

OGGETTO:
Progetto dell'impianto fotovoltaico denominato "Impianto Fotovoltaico Lentini agricola" della potenza di 66.008,25 kWp con storage della potenza di 10.000 kW da realizzare nel comune di Lentini (SR).

COMMITTENTE:

LENTINI AGRICOLA s.r.l.
Via della Stazione di S. Pietro, 65
00165 Roma (RM)

TITOLO:
RS06EPD0169S1
B1. PARTE SPECIALISTICA IMPIANTO FOTOVOLTAICO
Layout impianto FV su Catastale

PRO / ETTO engineering s.r.l.
società d'ingegneria
direttore tecnico
Ph.D. Ing. LEONARDO FILOTICO

Sede Legale: Via del Mille, 5 74024 Manduria
Sede Operativa: 21 Lotto D.7 74020 San Marzano di S.G. (TA)
tel. 099 9374874 Fax 099 2222854 cell. 349.1735914
studio@progetto.eu
web site: www.progetto.eu P.IVA - 02658050733

ORDINE DEGLI INGEGNERI della Provincia di TARANTO
Dott. Ing. FILOTICO Leonardo N. 1812

SOSTITUISCE:	
SOSTITUITO DA:	
NOME FILE: 20_16_PV_ACEA_AGR_PAUR_B1PL_IM_01	CARTA: A0
	SCALA: 1:500
	ELAB. 06M

Tutti i diritti di autore sono riservati a termine di legge. E' vietata la riproduzione senza autorizzazione.