Firmato digitalmente da:
MORRA LORENZO
Firmato il 20/09/2022 14:18
Seriale Certificato: 557545
Valido dal 28/06/2021 al 28/06/2024
InfoCamere Qualified Electronic Signature CA

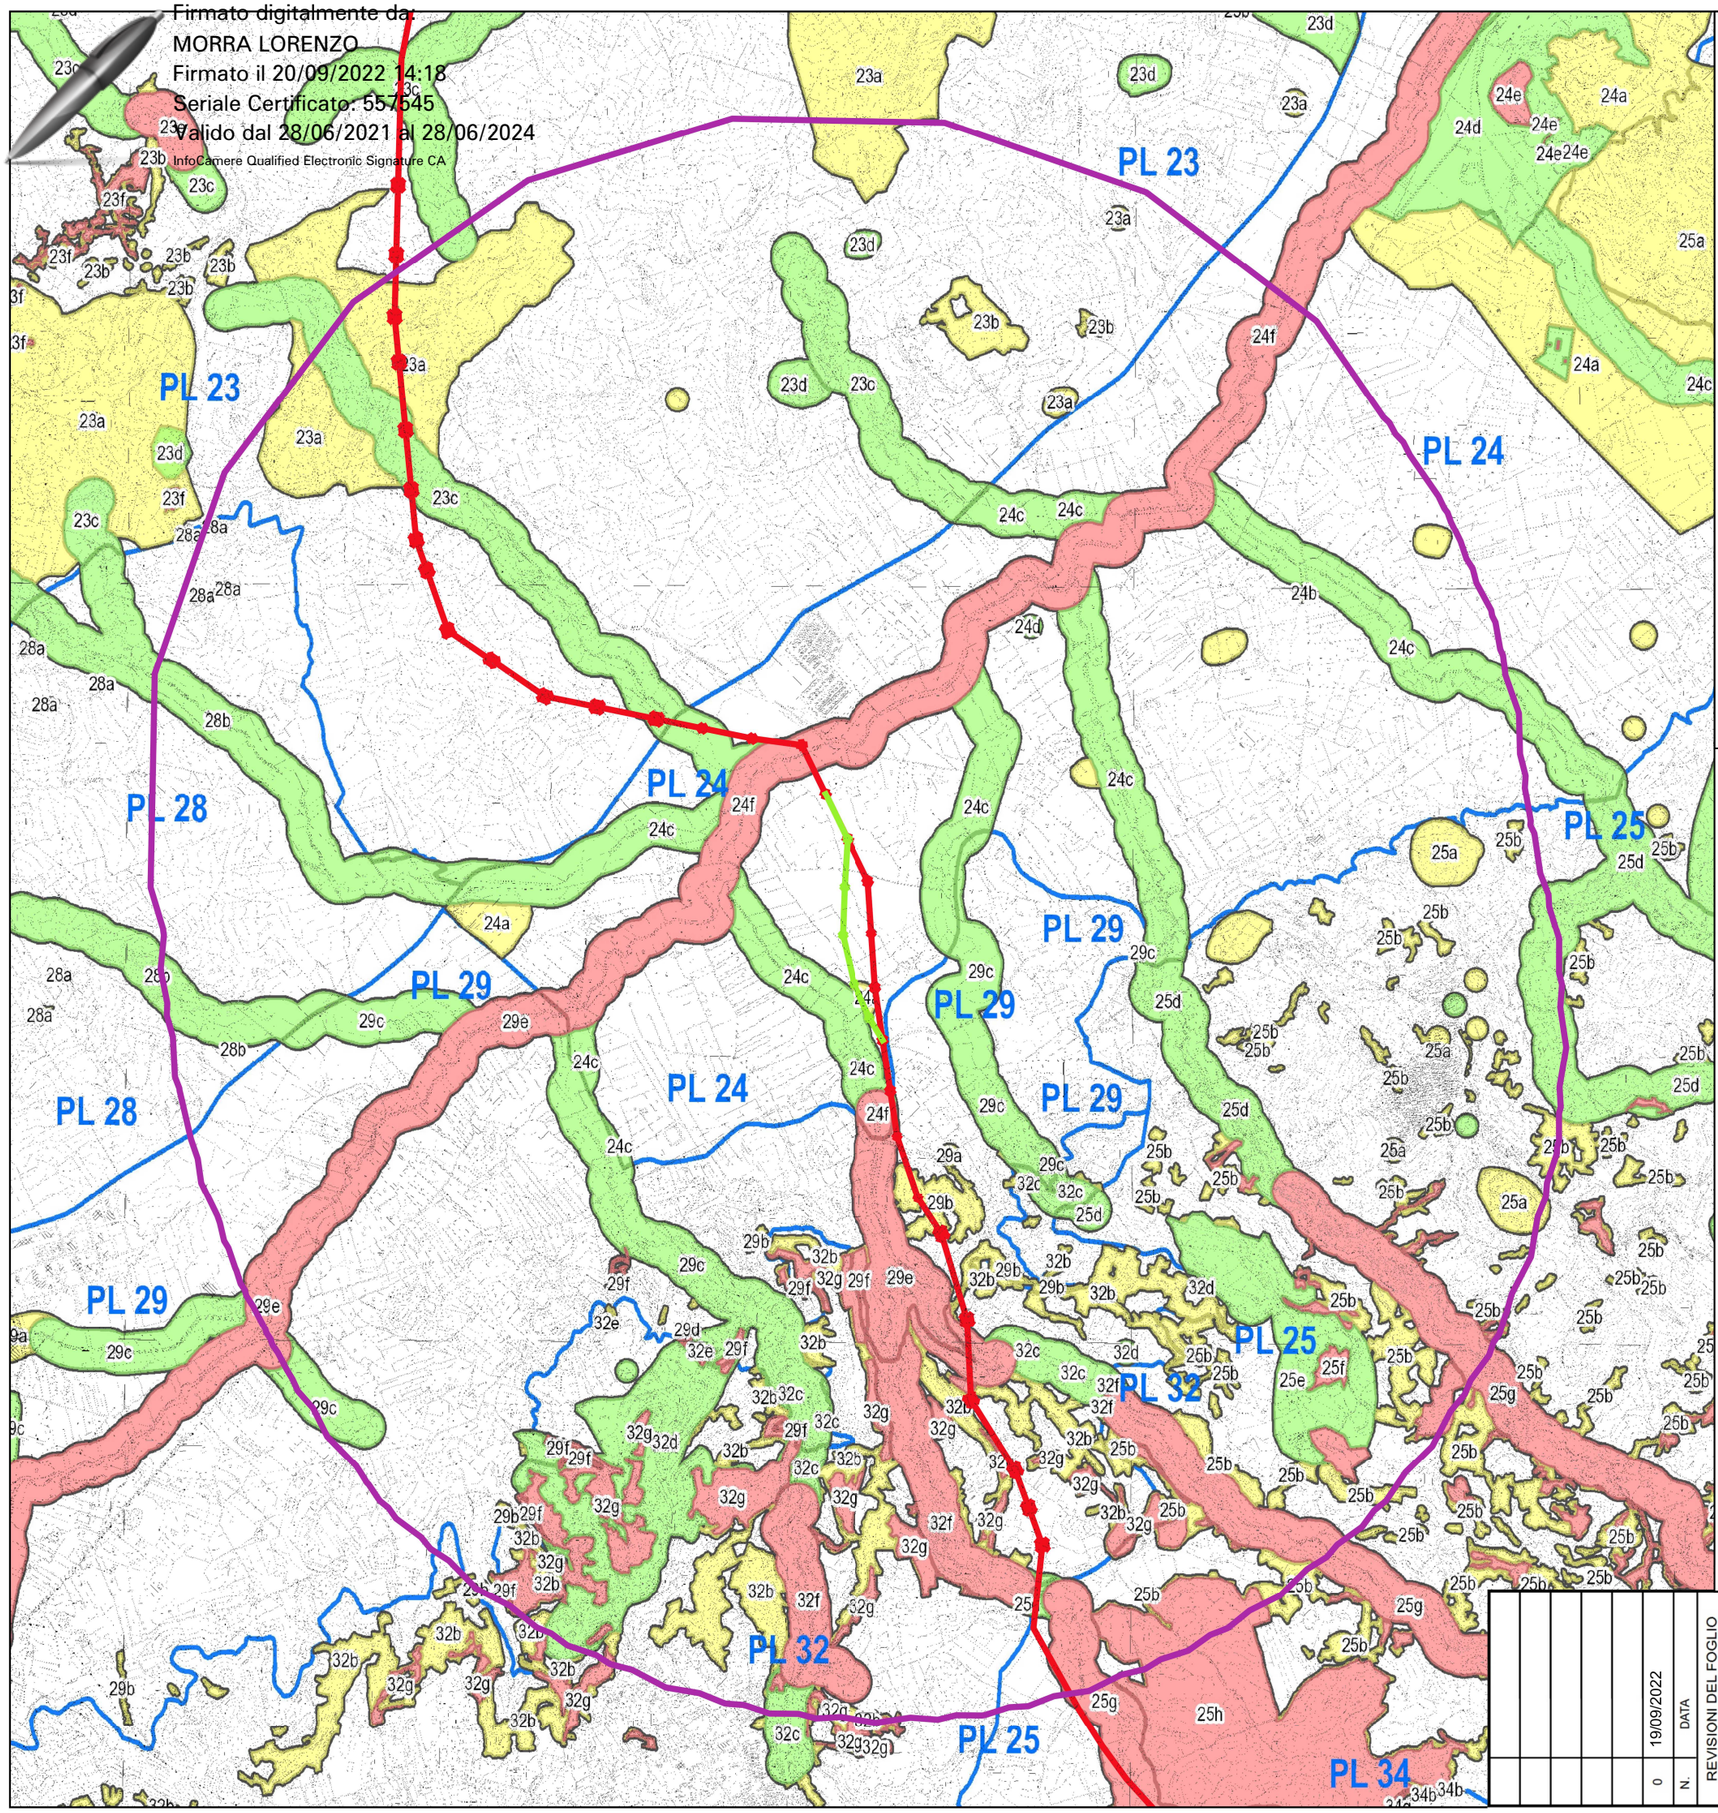


LEGENDA

Tracciato autorizzato

Variante in oggetto

Area di studio - 5km

**Aree soggette a prescrizioni aventi diretta efficacia nei confronti di tutti i soggetti pubblici e privati**

Aree con livello di tutela 1 - art.20 delle N.d.A.

Aree con livello di tutela 2 - art.20 delle N.d.A.

Aree con livello di tutela 3 - art.20 delle N.d.A.

**Paesaggi Locali**

SCALA 1:45.000

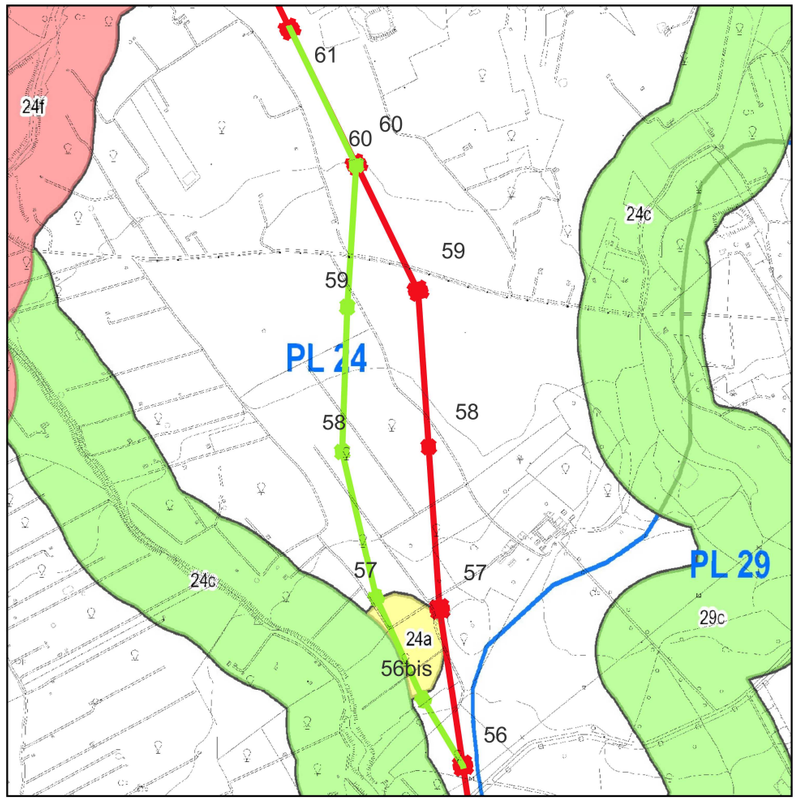


| REVISIONI DEL FOGLIO | | | | | | |
|---|---|---|---|---|---|---|
| N. | DATA | | | | | |
| 0 | 19/09/2022 | | | | | |

Terna Rete Italia
TERNA GROUP

AI ENGINEERING ambiente Lombardi

TITOLO

Elettrodotto a 380 kV in doppia terna "Chiaramonte Gulfi - Ciminna" ed opere connesse"
Valutazione preliminare (art. 6, comma 9, D.Lgs. 152/2006)

PPR – Regimi di tutela

| CODIFICA DELL'ELABORATO | FOGLIO | SEGUE FG. |
|---|---|---|
| DEGR10004B2635112 | 1 | 1 |