



## Assetto attuale

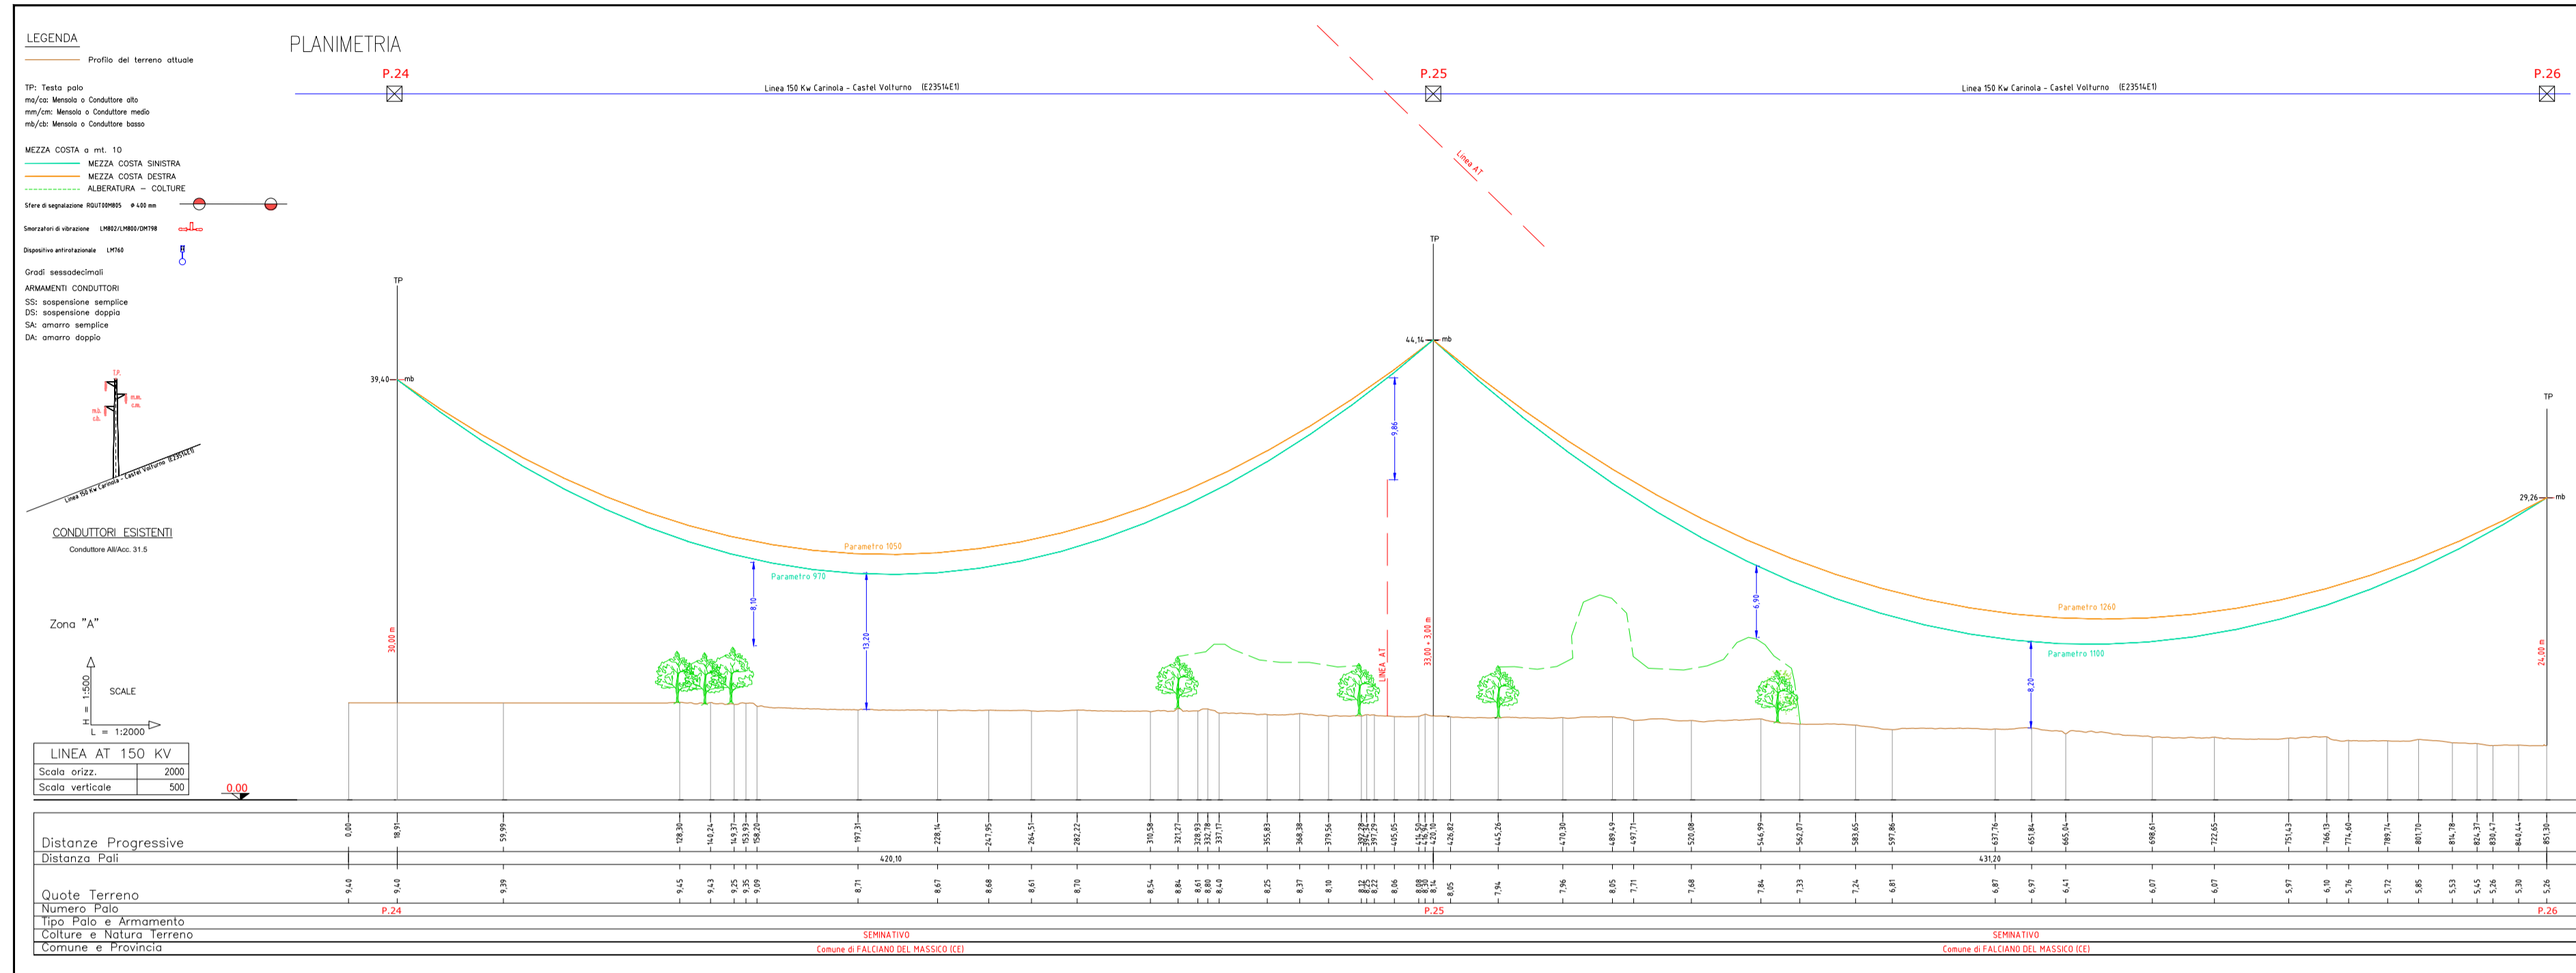

## Assetto futuro

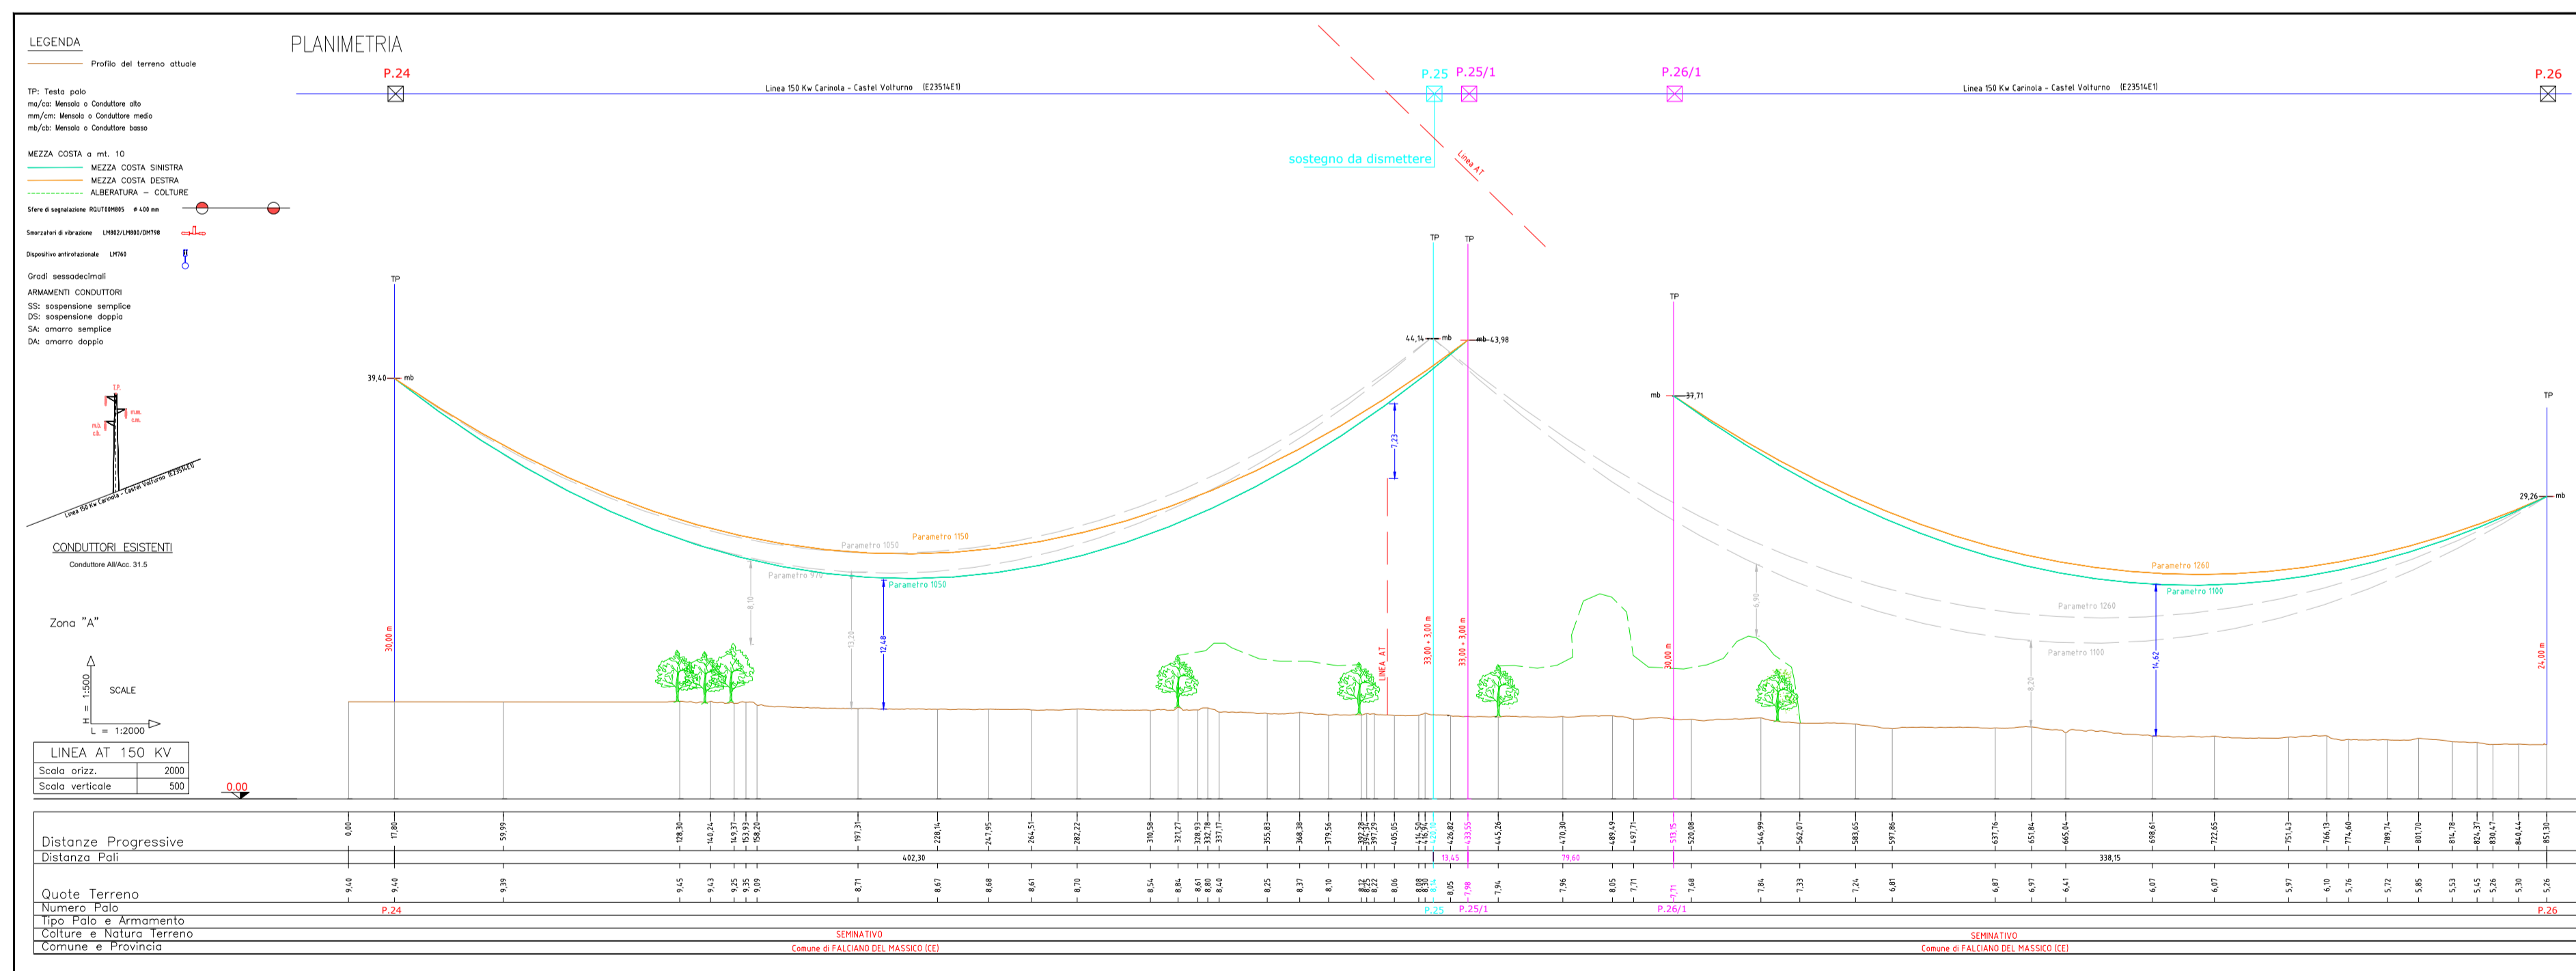

COMMITTENTE		<b>wood.</b> STUDIO DI PROGETTAZIONE	
Hybrid Energy S.r.l. Via Sebastiano Caboto, 15 20094 Corsico (MI)		<b>SCM</b> INGEGNERIA	
REVISIONS			
0	FEB-22	EMESSO PER ITER AUTORIZZATIVO	DC FF AB
REV.	DATE	DESCRIPTION	BY CHD APP.
APPROVED FOR CONSTRUCTION		DATE	
SIGNATURE		ORDER N°	
SUPPLIER		CONTRACT N°: OBNI008A/B	
SUBPROJECT CODE:		THIS DWG. SUPERSEDED BY	
OBJECT:		SCALE	
TAV. 19a Profilo altimetrico - Raccordi linea RTN		1:2000	
Questo documento è di proprietà di Hybrid Energy S.r.l. e il detentore certifica che il documento è stato ricevuto legalmente.		REV.	
Ogni utilizzo, riproduzione o divulgazione del documento deve essere oggetto di specifica autorizzazione da parte di Hybrid Energy S.r.l.		SHEET	
CAD FILE NAME:		OF	
		A1	