PLANIMETRIA GENERALE DI IMPIANTO, SCALA 1:500

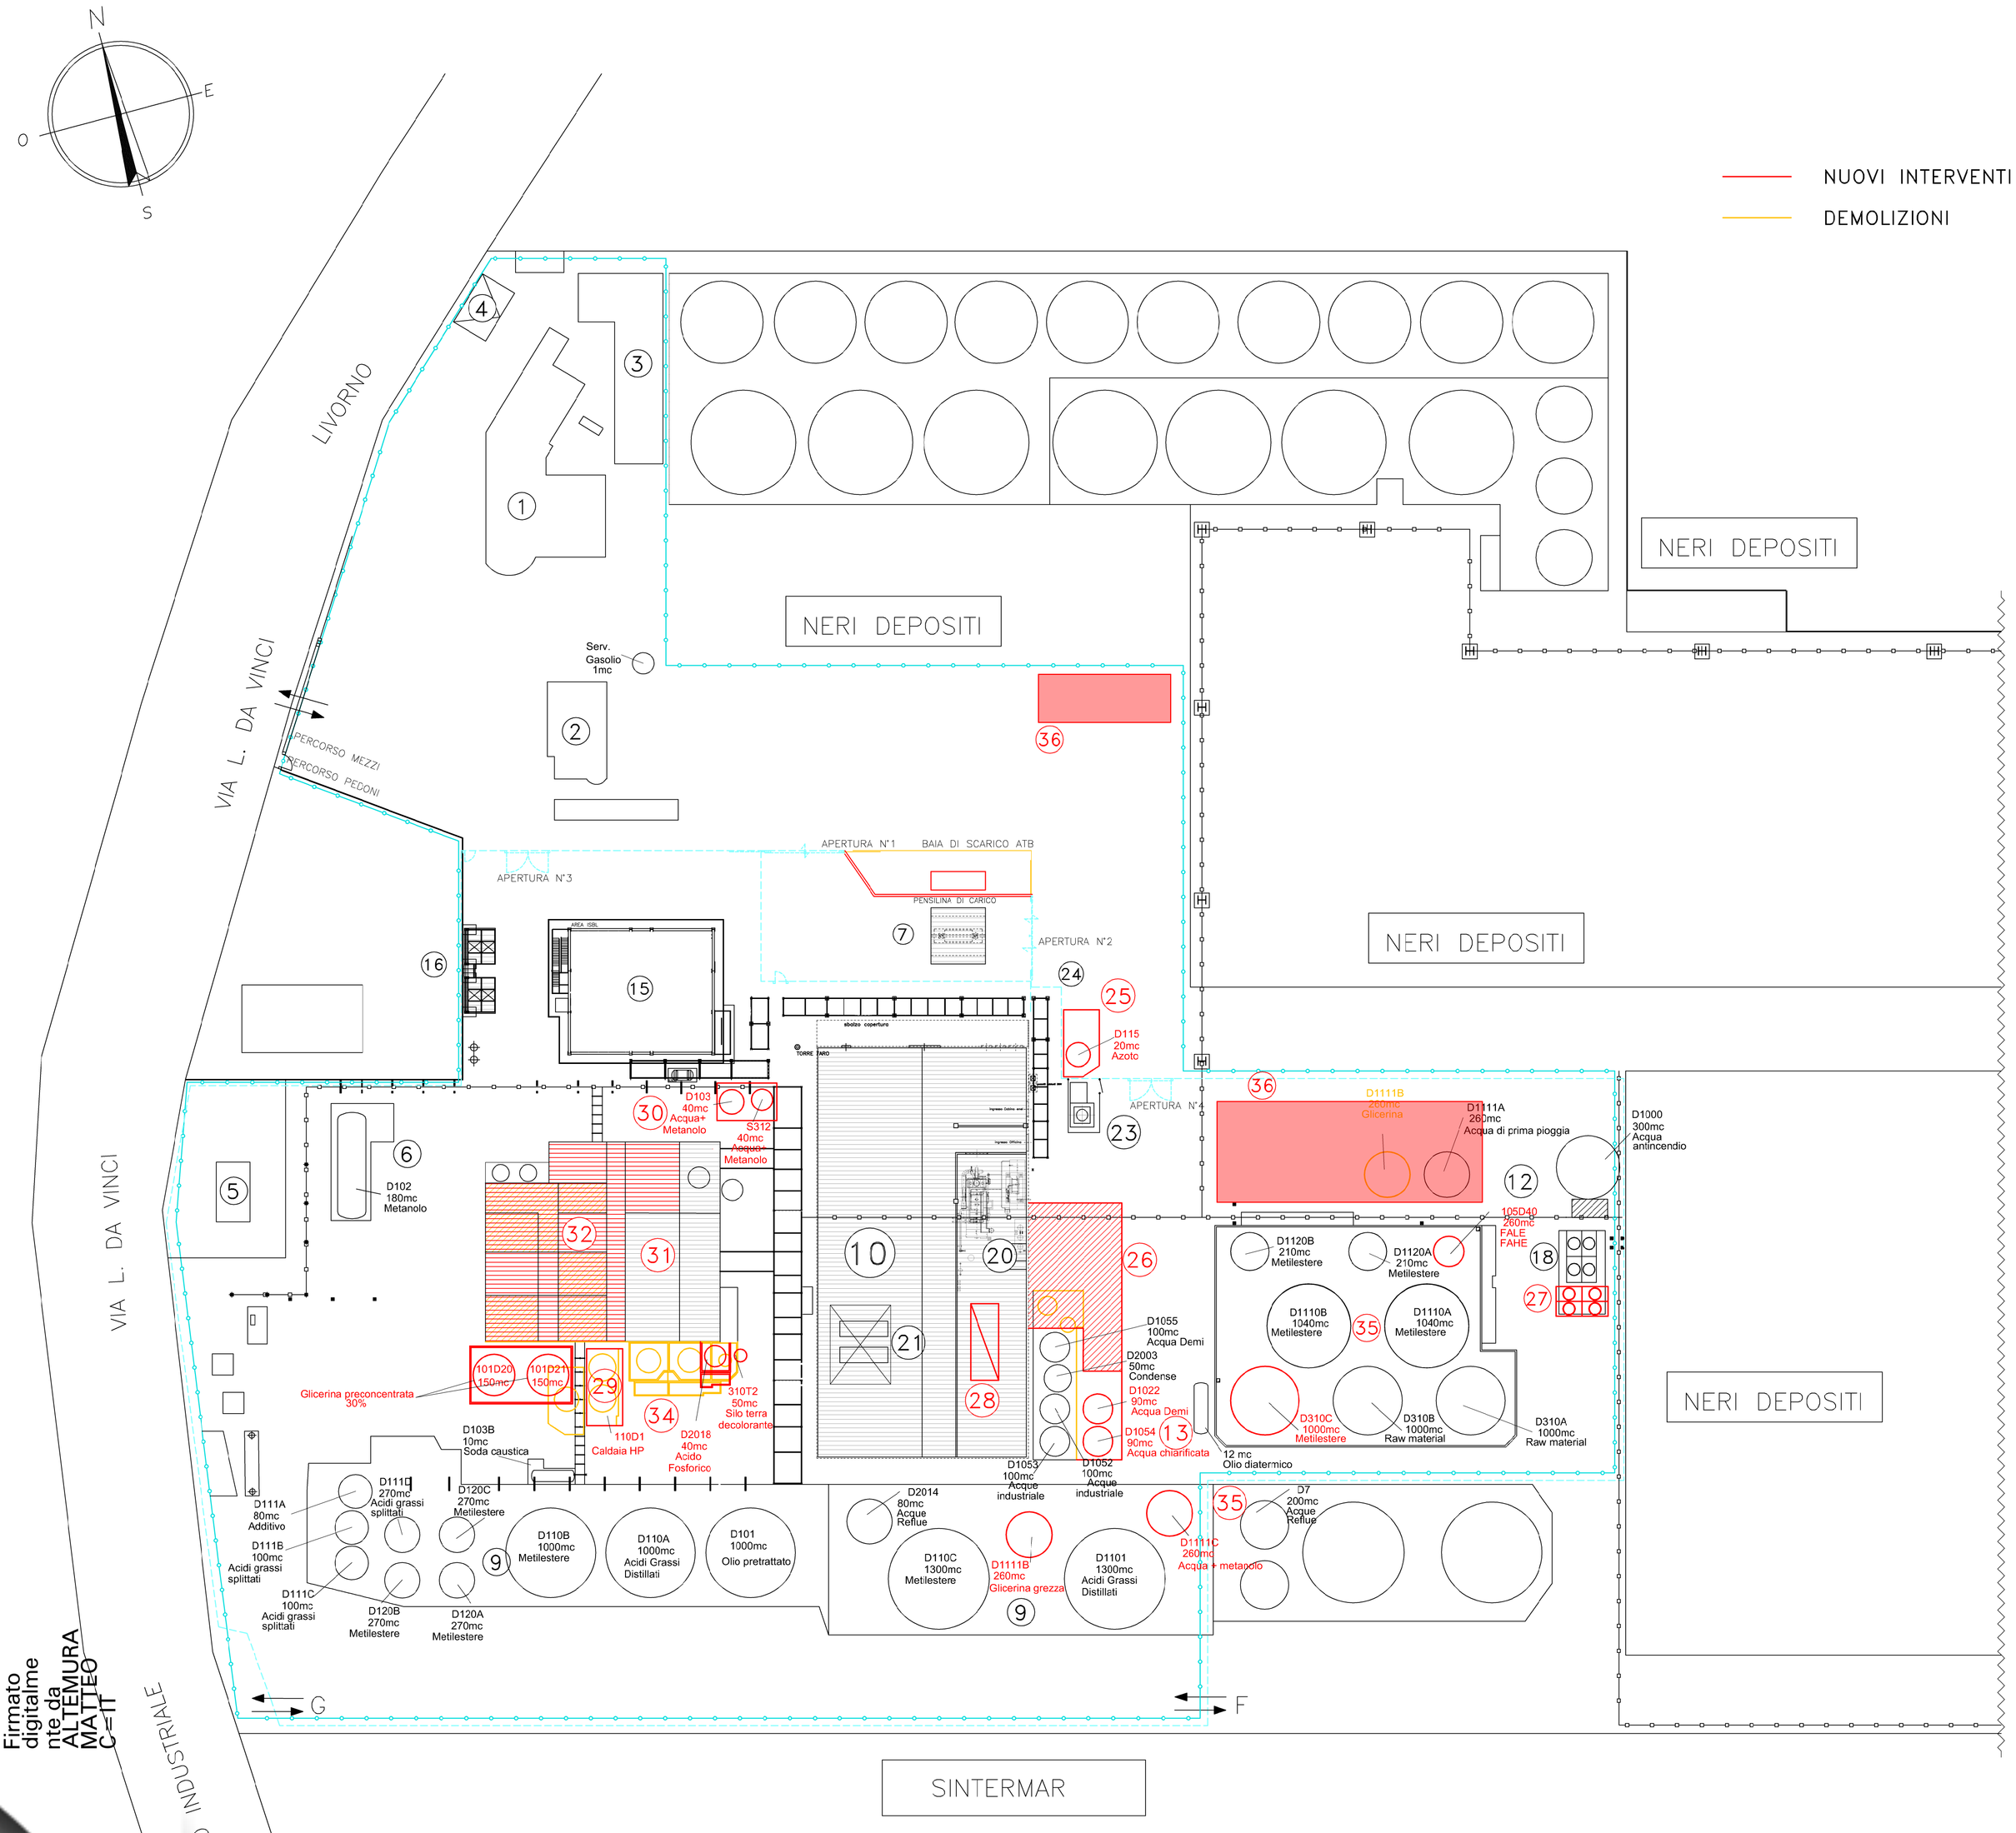

SERVIZI ESISTENTI:

1. UFFICI
2. PORTINERIA
3. MENSA
4. CABINA ENEL
5. STAZIONE METANO
6. STOCCAGGIO METANOLO
7. PENSILINA DI CARICO AUTOBOTTI
9. AREA STOCCAGGIO
10. PALAZZINA SERVIZI
12. AREA STOCCAGGIO
13. STOCCAGGI CENTRALE TERMICA
15. IMPIANTO DI PRODUZIONE LINEA 3
16. TETTOIE RESINE NUOVE
17. TETTOIE RESINE ESAUSTE
18. TORRE DI RAFFREDDAMENTO
20. CALDAIA BONO
21. NUOVO CHILLER
23. FLARE
24. PIPE RACKS
26. IMPIANTO IWT

LEGENDA	
SIMBOLO	DESCRIZIONE – *DESCRIPTION*
	RECINZIONE FISCALE
	CONFINE DI PROPRIETA'
	PERCORSO PIPE RACK ESISTENTE

NUOVI INTERVENTI:

13. STOCCAGGI CENTRALE TERMICA
    serbatoio D1022/90 mc
    serbatoio D1054/90 mc
25. SKID AZOTO
27. NUOVA TORRE DI RAFFREDDAMENTO
28. CALDAIA MP
29. CALDAIA HP
30. BLOWDOWN SYSTEM LINEA 3
31. IMPIANTO DI PRETRATTAMENTO
32. IMPIANTO DI RAFFINAZIONE
34. NUOVI SERBATOI A BORDO IMPIANTO
    serbatoio 101D20/150 mc
    serbatoio 101D21/150 mc
    serbatoio D2018/40 mc
    serbatoio 310T2/50 mc
35. NUOVI SERBATOI
    serbatoio D310C/1000 mc
    serbatoio D1111C/260 mc
36. IMPIANTO WWT

MASOL CONTINENTAL BIOFUEL S.R.L.
STABILIMENTO DI LIVORNO
MASOL CONTINENTAL BIOFUEL S.R.L.
PLANT LIVORNO

PROGETTO PRELIMINARE

DRAFT PROJECT

COORDINAMENTO PROGETTISTI:
COORDINATION DESIGNERS:

ambiente
ingegneria ambientale e laboratori

PROGETTISTA SPECIALISTA:
DESIGNER SPECIALIST:

cliente/località
customer/location
MASOL CONTINENTAL BIOFUEL
Via Leonardo da Vinci 35/A
57123 Livorno

contenuto tavola title	scala scale
PLANIMETRIA GENERALE D'IMPIANTO stato sovrapposto	1:500

REVISIONE REVIEW	DATA DATE	DESCRIZIONE DESCRIPTION
0	13.01.2021	

Progettista designer	disegnatore drawn by	anno year	formato size	tavola drawing	disegno Nr. drawing Nr.	note notes
Ing.Roberto Canessa	AM	2021	A1	03	1451_I1003	

CODICE ELABORATO: *ELABORATE CODE:*
REVISIONE: *REVISION NUMBER:* **00**
SCALA: *SCALE:*

Firmato digitalmente da ALTEMURA MATTEO C=IT