SEZIONE F-F
CELLE 5-4-3

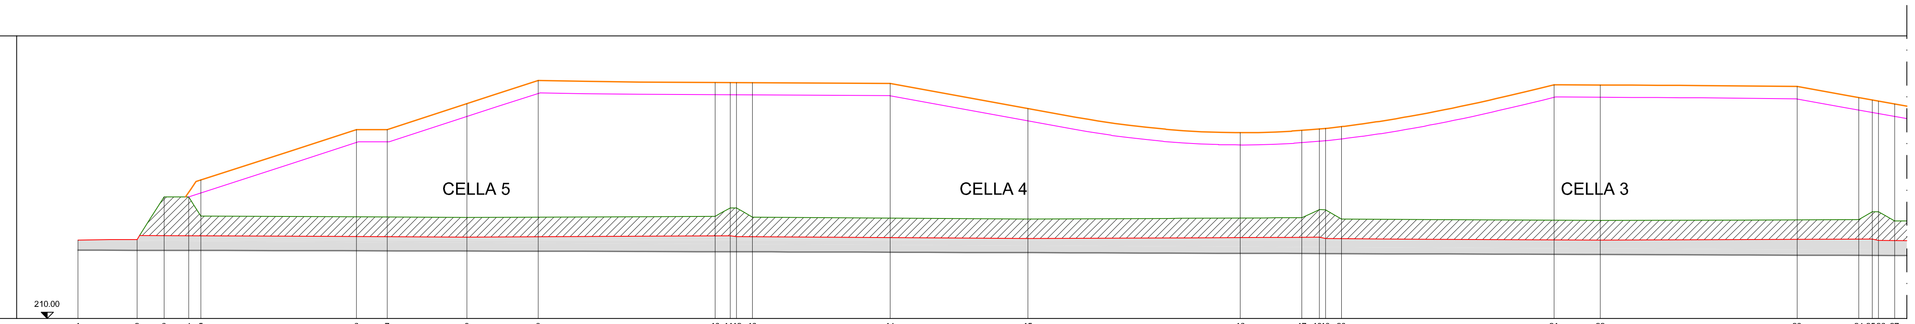

Punti battuti	1	2	3	4	5	6	7	8	9	10	11	12	13	14	15	16	17	18	19	20	21	22	23	24	25	26	27
Quote Recupero	232.61					240.84	240.84	245.06	246.65	246.53	246.51	246.51	246.49	246.37	244.29	240.33	240.72	241.04	241.32		246.16	246.12	247.87	246.06	245.46	245.46	245.01
Quote Chiusura Rifiuti	229.66	229.66				238.74	238.84	242.96	246.74	246.53	246.51	246.51	246.49	246.34	242.26	238.33	238.72	238.84	239.31		246.10	246.12	245.84	244.03	243.43	243.43	242.98
Quote Posa Rifiuti	229.66	229.66	229.66			226.59	226.56	226.49	226.54	226.69	226.06	226.06	226.57	226.41	226.26	226.40	226.45	227.76	226.23		226.04	226.01	226.11	226.15	227.43	227.43	225.54
Quote Posa Argilla	223.51	223.51	223.51			223.39	223.36	223.28	223.34	223.49	223.50	223.50	223.37	223.21	223.06	223.20	223.25	223.26	223.03		222.84	222.81	222.91	222.95	222.96	222.96	222.74
Quote Fine Ritombamento	221.12	221.12	221.12			221.06	221.05	221.02	220.99	220.91	220.90	220.90	220.89	220.82	220.75	220.64	220.61	220.69	220.59		220.47	220.45	220.34	220.31	220.31	220.31	220.29
Distanze parziali	9.67	4.40	4.00	25.41		5.01	13.00	11.66	28.90				22.50	22.47	34.70	10.04			34.70		7.55	32.14	10.06				
Distanze progressive	000.00	9.67	14.06	18.06	43.47	48.48	61.48	73.14	102.04	104.06	106.56	106.56	110.13	132.63	155.10	189.80	199.84	200.69	206.31		241.02	248.57	280.71	285.77	289.99	289.99	296.61

SEZIONE F-F
CELLA 2

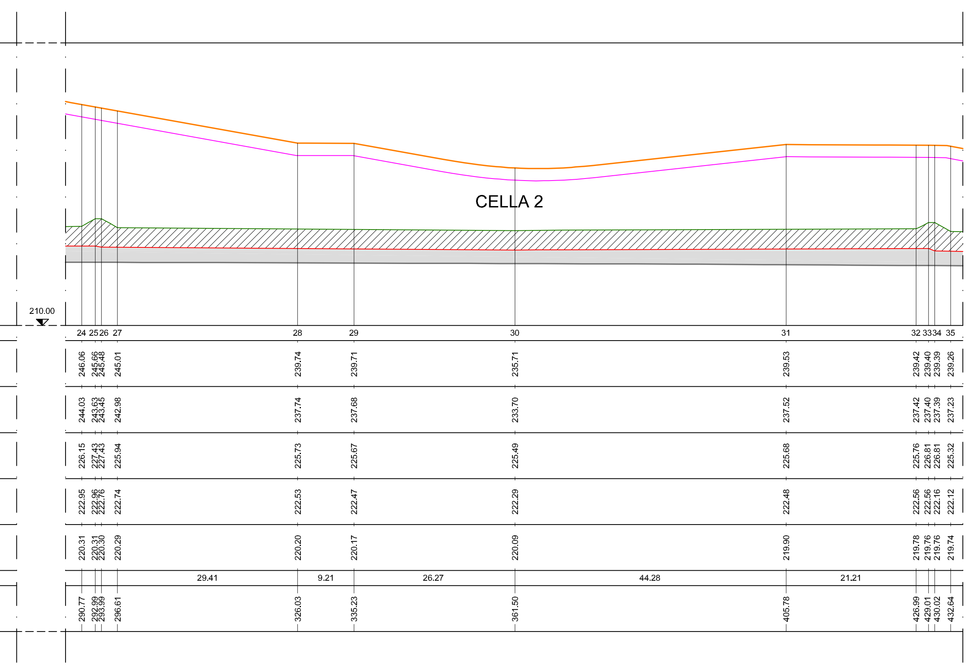

Punti battuti	24	25	26	27		28		29		30				31			32	33	34	35								
Quote Recupero	246.06	245.46	245.46	245.01		239.74		239.71		235.71				239.53			239.42	239.40	239.36								
Quote Chiusura Rifiuti	244.03	243.43	243.43	242.98		237.74		237.68		233.70				237.52			237.42	237.40	237.39	237.23							
Quote Posa Rifiuti	226.15	227.43	227.43	225.54		225.73		225.67		225.49				225.68			226.76	226.81	226.81	225.32							
Quote Posa Argilla	222.95	222.96	222.96	222.74		222.53		222.47		222.29				222.48			222.56	222.56	222.56	222.12							
Quote Fine Ritombamento	220.31	220.31	220.31	220.29		220.20		220.17		220.09				219.90			219.78	219.76	219.76	219.74							
Distanze parziali	29.41					9.21		26.27		44.28				21.21														
Distanze progressive	290.77	290.99	290.99	296.61		326.03		335.23		361.50				405.78			426.99	429.01	429.03	432.64								

SEZIONE F-F
CELLA 1

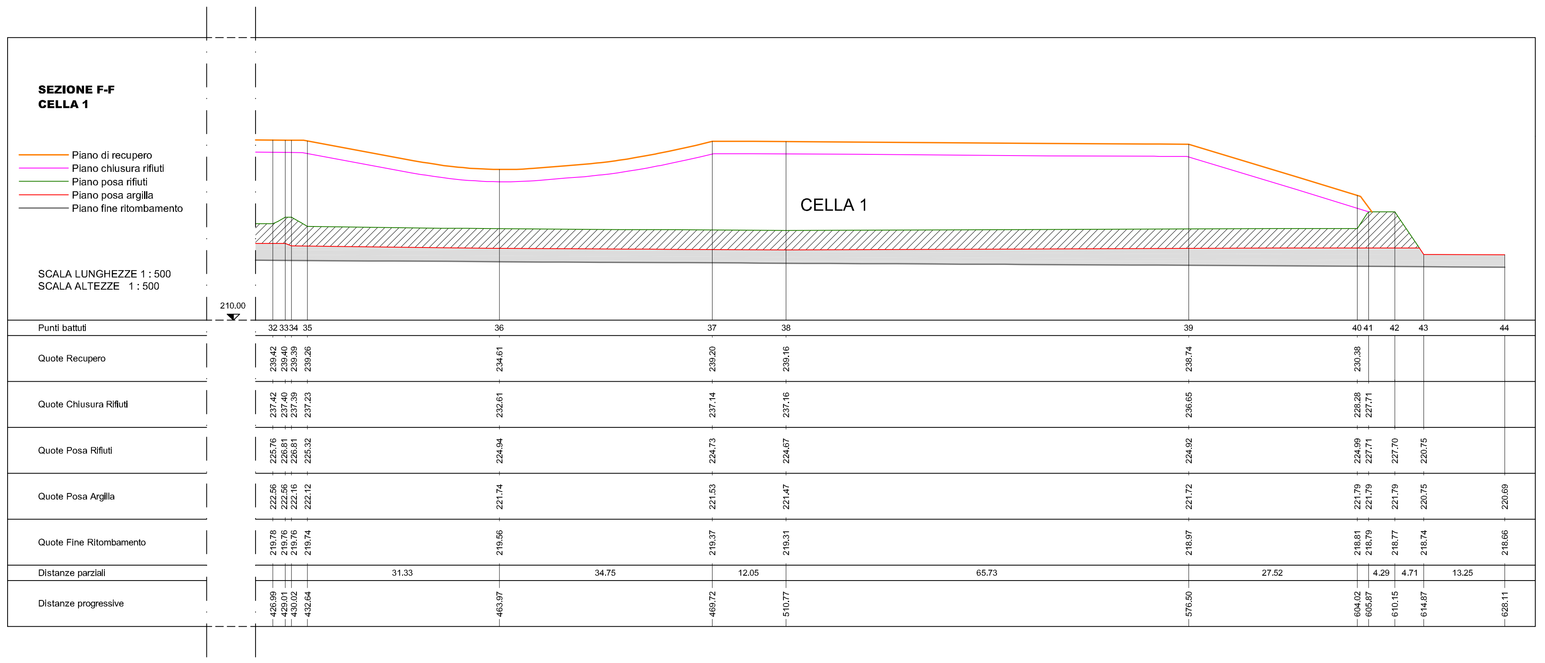

Punti battuti	32	33	34	35		36			37		38				39			40	41	42	43		44					
Quote Recupero	239.42	239.40	239.36	239.26		234.61			239.20		239.16				238.74			230.38										
Quote Chiusura Rifiuti	237.42	237.40	237.39	237.23		232.61			237.14		237.16				236.65			228.28	227.71									
Quote Posa Rifiuti	226.76	226.81	226.81	225.32		224.94			224.73		224.67				224.62			224.09	227.71	227.70	220.75							
Quote Posa Argilla	222.56	222.56	222.56	222.12		221.74			221.53		221.47				221.72			221.79	221.79	221.79	220.75		220.69					
Quote Fine Ritombamento	219.78	219.76	219.76	219.74		219.56			219.37		219.31				218.87			218.81	218.79	218.77	218.74		218.66					
Distanze parziali	31.33					34.75			12.05		65.73				27.52			4.29	4.71		13.25							
Distanze progressive	426.99	429.01	429.03	432.64		463.97			469.72		510.77				576.50			604.02	605.87		610.15		614.87					

-	-	-	-	-	-
-	-	-	-	-	-
-	-	-	-	-	-
REV.	DESCRIZIONE	DATA	DIS.	CONTR.	APP.

URS Italia

Via Watt, 27
I-20143 Milano
Tel. +39.02.422556.1
Fax. +39.02.422556.21

SYNDIAL S.p.a.
Sito di Pieve Vergonte (VB)

Progetto Operativo di Bonifica
Annesso 5

FIGURA 13: SEZIONE DI PROGETTO "F-F"

DIS.	CONTR.	APP.	DATA	PLOT.	SCALA	N° COMMESSA	N° DISEGNO
S.C.	P.A.	C.M.	15/05/2007	2:1	1:500	43985731	13/1328

E' VIETATA LA RIPRODUZIONE DI QUESTO DOCUMENTO SENZA PREVENTIVA AUTORIZZAZIONE SCRITTA URS ITALIA

N:\BU\DIAL\SYNDIAL\43985-731\PROGETTO_DI_BONIFICA\ANNESSO_05\FIGURA_13.DWG