Interventi in progetto
Allegato 7

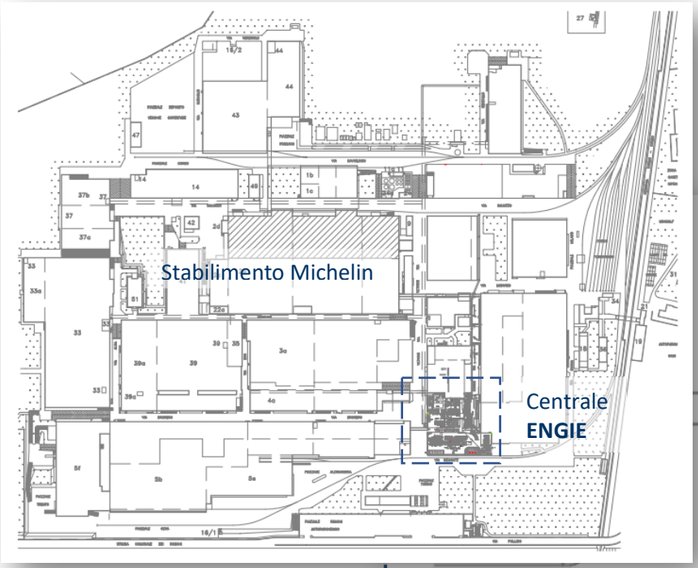

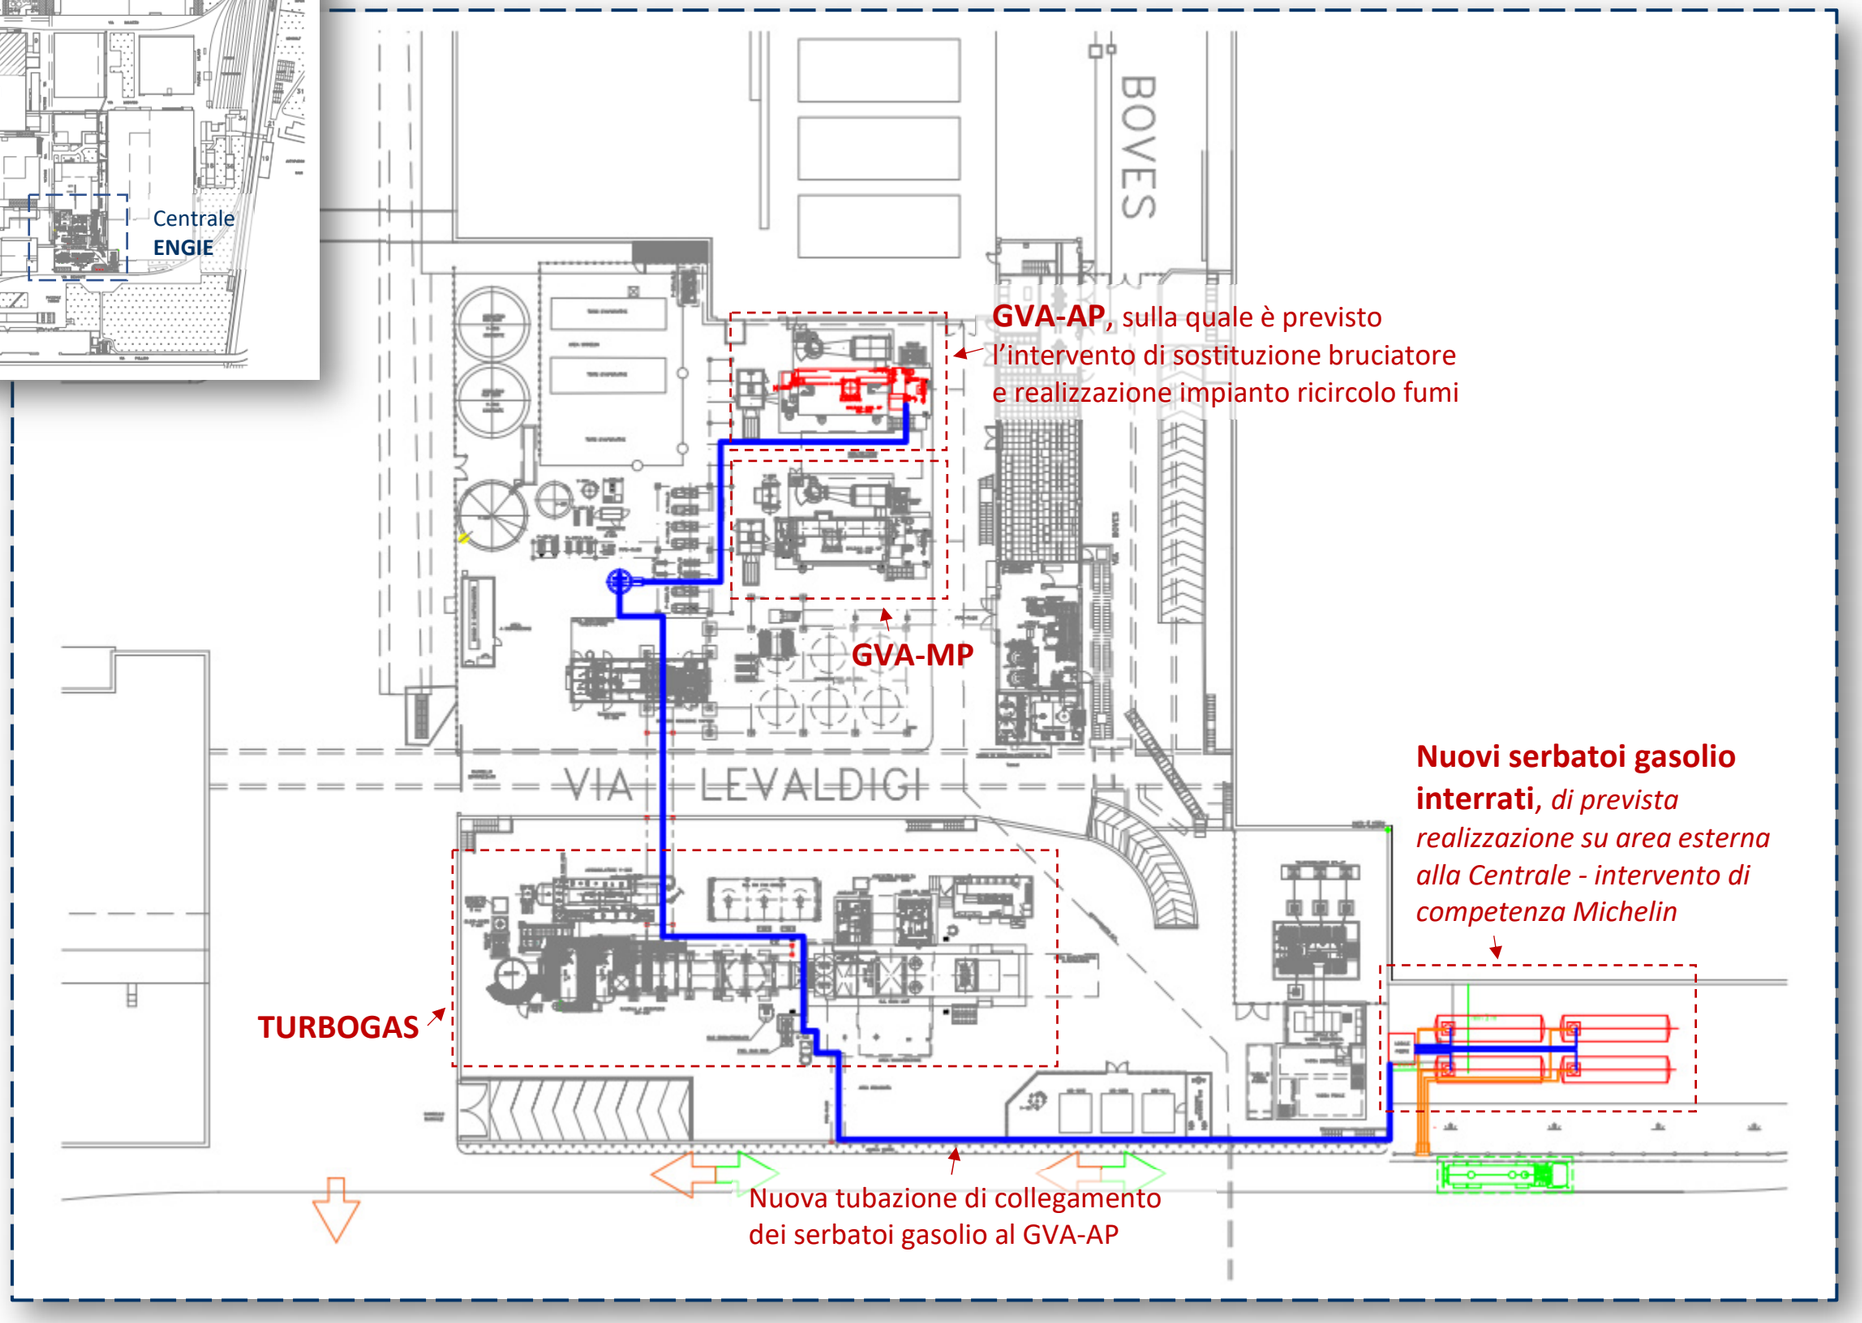

CARLO PERRONE
11.10.2022
13:25:29 UTC

Firmato digitalmente da
MAURO MONTRUCCHIO
O = Ordine degli Ingegneri della Provincia di Asti
SerialNumber = TINIT-MNTMRA62E21A479A