PLANIMETRIA STATO DI COMPARAZIONE

Scala 1:100

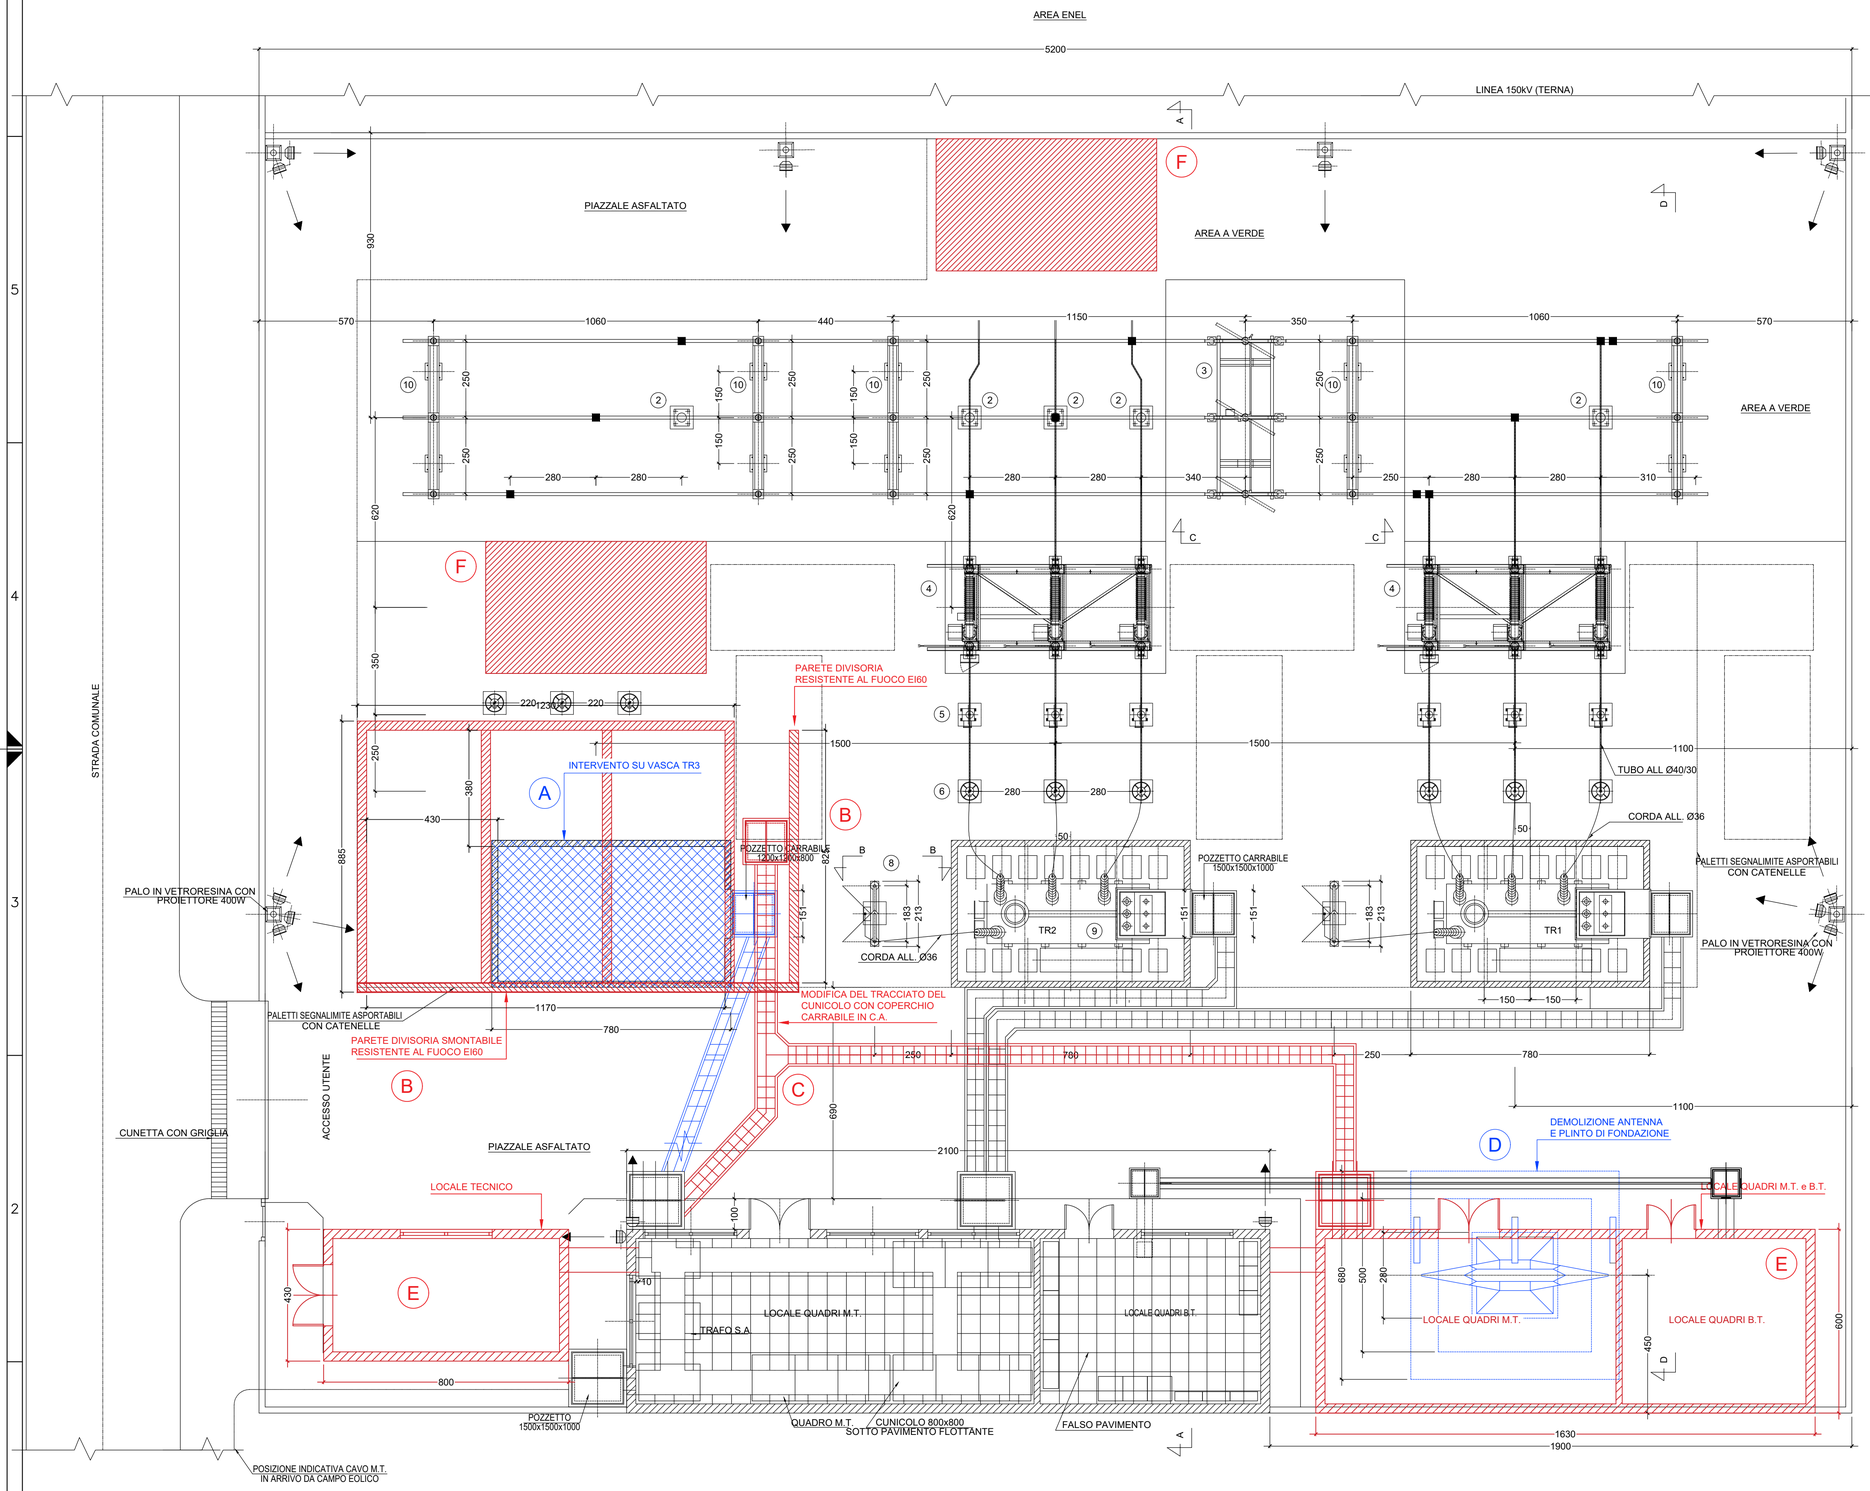

ATTIVITA' PREVISTE PER ADEGUAMENTO IMPIANTO S.SE ELETTRICA DI MONTEFERRANTE	
SIMBOLO	DESCRIZIONE
A	Intervento di adeguamento/rifacimento della vasca TR3
B	Realizzazione di pareti divisorie resistenti al fuoco con prestazioni non inferiori ad EI60
C	Modifica del tracciato del cavidotto della vasca TR3
D	Demolizione dell'antenna e del plinto di fondazione
E	Realizzazione locali quadri B.T. e M.T.
F	Realizzazione fondazione

SCUTTI
ANTONIO
INGEGNERE
28.07.2022
13:25:38
GMT+00:00

REV. Rev.	STATO Status	DESCRIZIONE Description	DATA Date	VERIFICATO Checked	APPROVATO Approved
3					
2					
1					
0	FAC	PRIMA EMISSIONE/ FIRST ISSUE	18/07/22	FONTANA	CITTERIO

COMMITTENTE/Client: Edison Rinnovabili SpA

CODIFICA DOC. / Doc. Code: N° Q470PLEC401

IMPIANTO/Plant: STAZIONE ELETTRICA MONTEFERRANTE (CH)

STUDIO TECNICO DI INGEGNERIA
Dott. Ing. Antonio SCUTTI
Contrada Tornassuoli, 46 – 66040 PERANO (Ch)
Codice Fiscale SCT NTN 64A02 A233I # Partita IVA 00643420698
Tel./Fax 0872/898020 LICENZA - AUTODESK® - n. 055-01002259
Personal 337 632986
E-mail: antonioscutti@alice.it

PLANIMETRIA
STATO DI COMPARAZIONE

SCALA: 1:100

FOGLIO: A1 (594X841)

REV.	STATO	DESCRIZIONE	DATA	REDATTO	VERIFICATO	APPROVATO
3						
2						
1	FIF	SECONDA EMISSIONE	18/07/22	LC	SS	PDS
0	FIF	PRIMA EMISSIONE	24/06/22	LC	SS	PDS