

PLANIMETRIA STATO DI COMPARAZIONE

Scala 1:100

AREA ENEL


5200

LINEA 150KV (TERNA)

AREA A VERDE

AREA A VERDE

PIAZZALE ASFALTATO

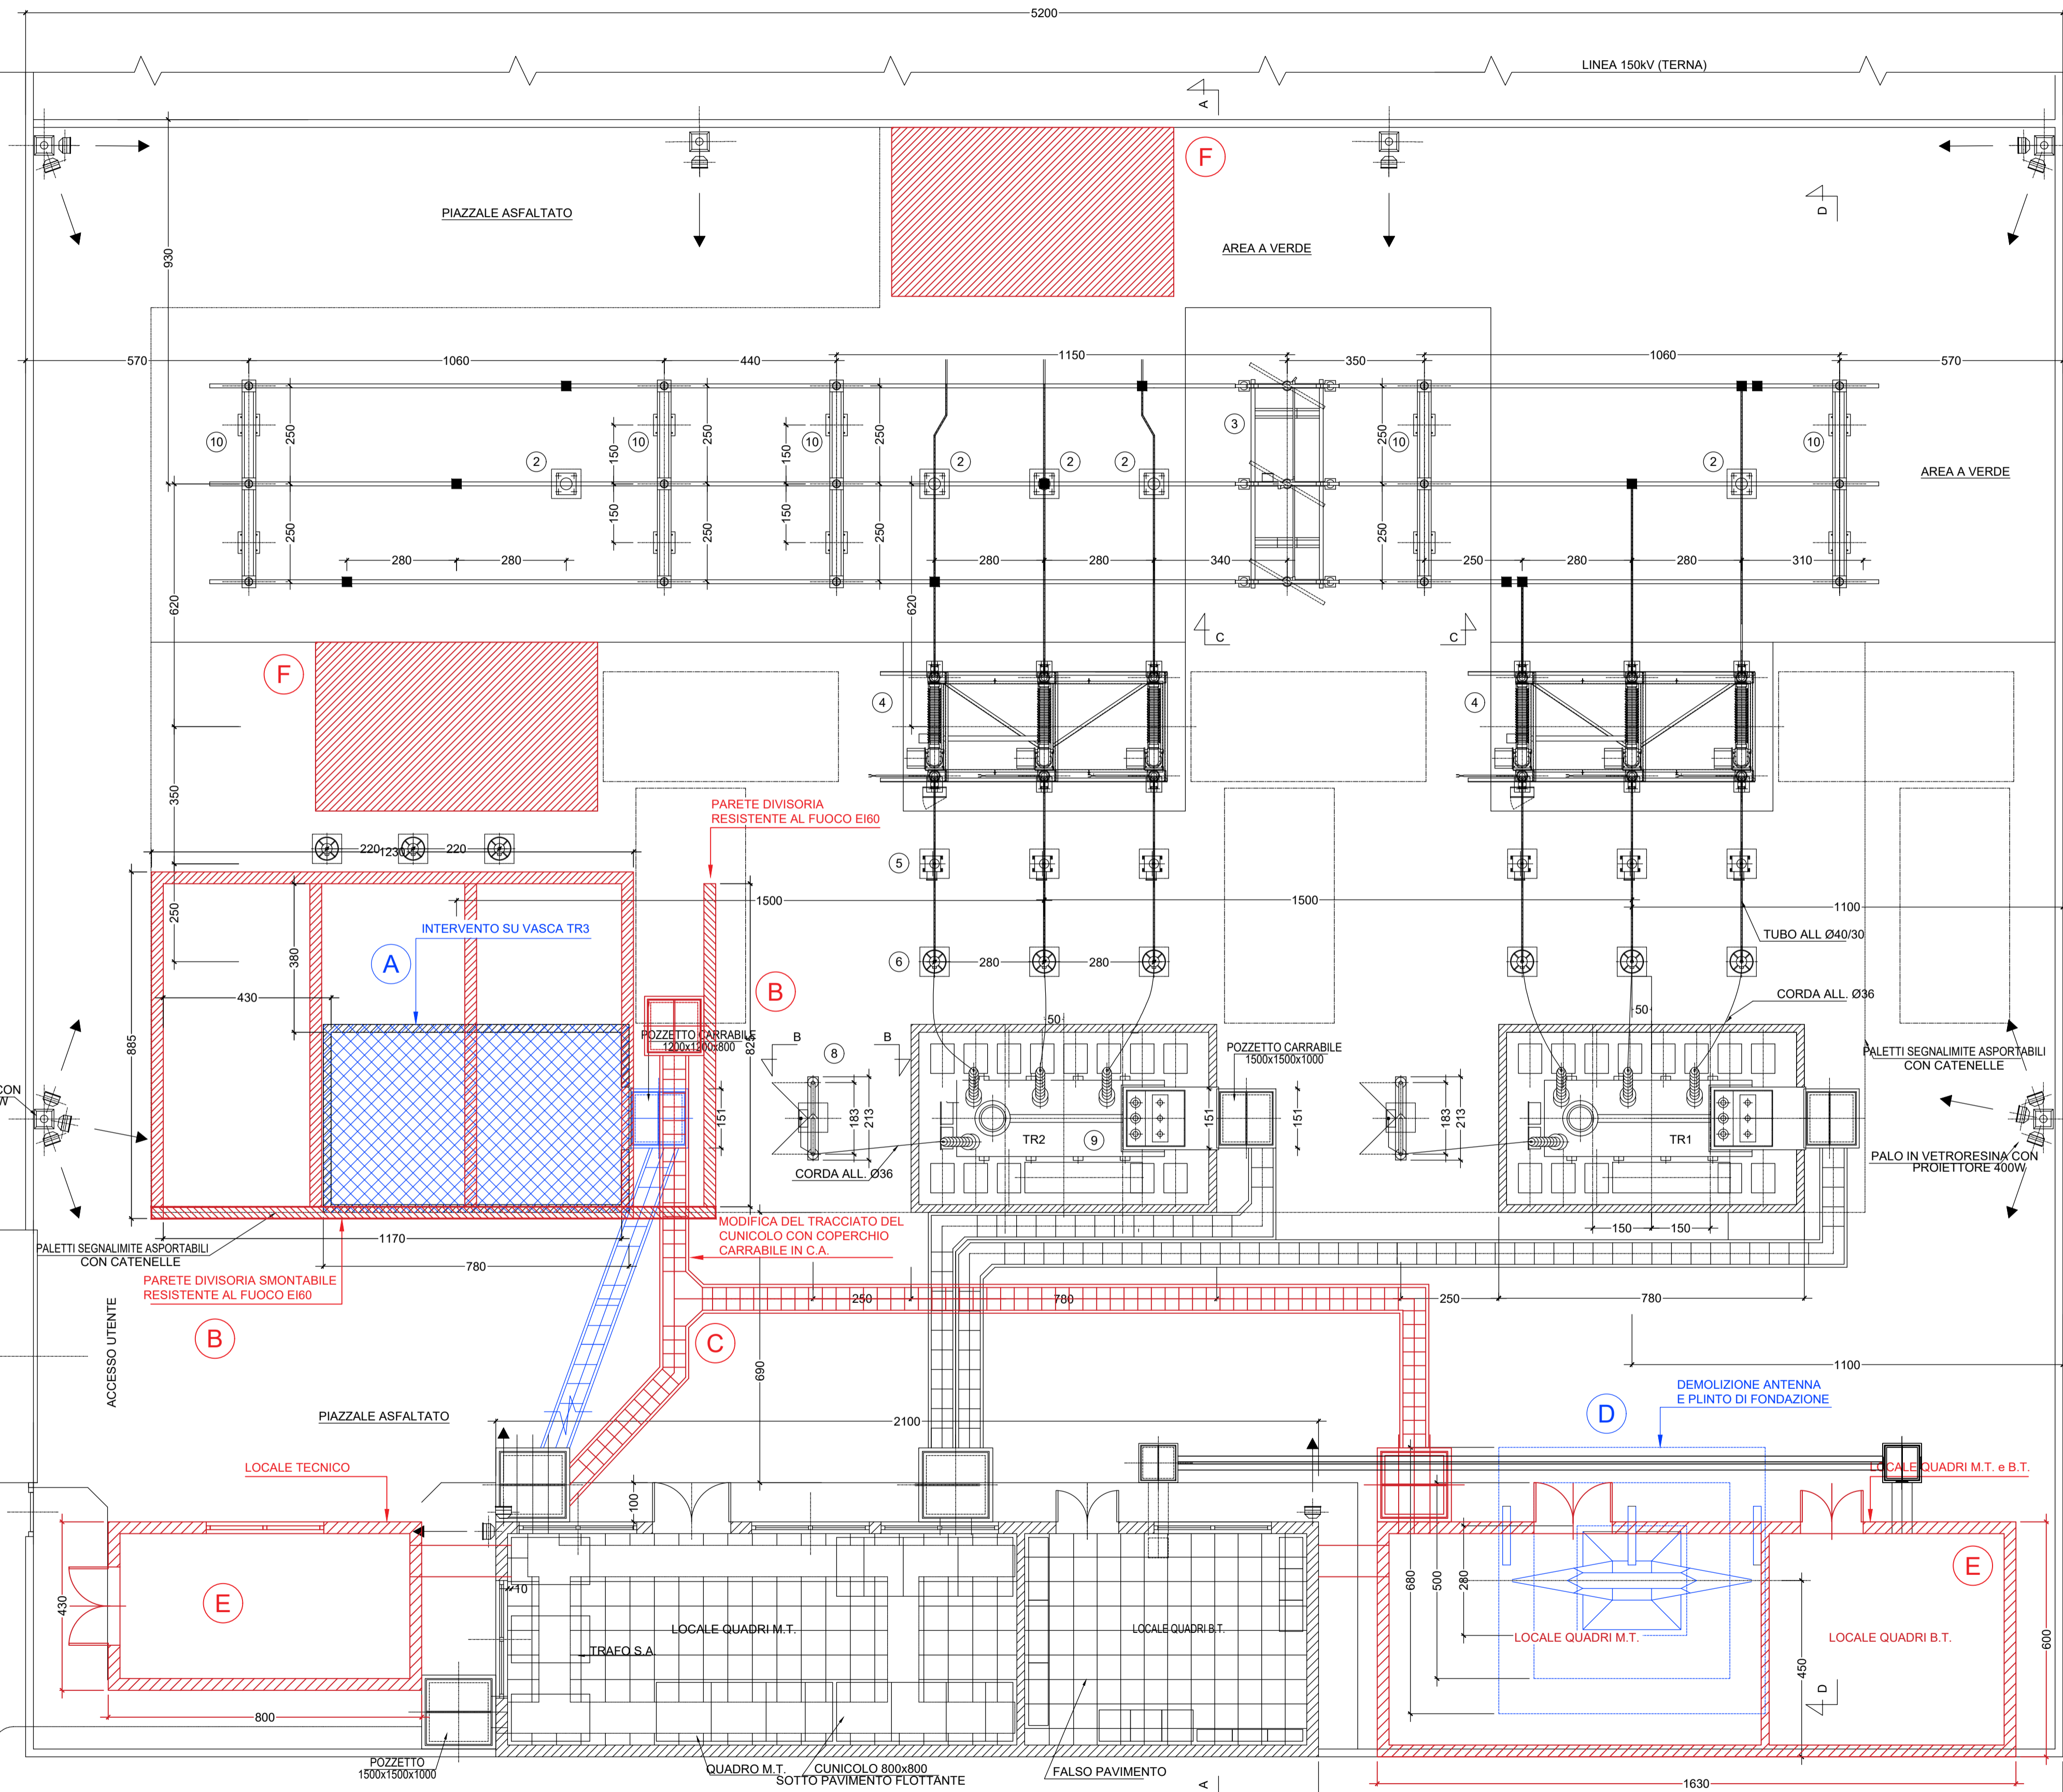

ATTIVITA' PREVISTE PER ADEGUAMENTO IMPIANTO S.SE ELETTRICA DI MONTEFERRANTE

SIMBOLO	DESCRIZIONE
A	Intervento di adeguamento/raficamento della vasca TR3
B	Realizzazione di pareti divisorie resistenti al fuoco con prestazioni non inferiori ad EI60
C	Modifica del tracciato del cavidotto della vasca TR3
D	Demolizione dell'antenna e del plinto di fondazione
E	Realizzazione locali quadri B.T. e M.T.
F	Realizzazione fondazione

3									
2									
1									
0	FAC	PRIMA EMISSIONE/ FIRST ISSUE		18/07/22	FONTANA	CITTERIO			
REV.	STATO	DESCRIZIONE		DATA	VERIFICATO	APPROVATO			
	Rev.	Status	Description	Date	Checked	Approved			
1	2	3	4	5	6	7	8	9	10
COMMITTENTE/Client									
		Edison Rinnovabili SpA							
CODIFICA DOC. / Doc. Code N° Q.470PLEC40.1		IMPIANTO/Plant STAZIONE ELETTRICA MONTEFERRANTE (CH)							
STUDIO TECNICO DI INGEGNERIA Dott. Ing. Antonio SCUTTI Contratto Tomassuoli, 46 - 66040 PERANO (Ch) Via S. Maria, 107 - 66040 PERANO (Ch) - PIAZZA SAN GIUSEPPE Tel. 0872/988020 - Licenza AUTODESK - 024/00228 Personel 337 632986 E-mail: antonio.scutti@edison.it						PLANIMETRIA STATO DI COMPARAZIONE			
						SCALA 1:100 FOLIO A1 (594XB41)			
3									
2									
1	FIF	SECONDA EMISSIONE		18/07/22	LC	SS	PDS		
0	FIF	PRIMA EMISSIONE		24/06/22	LC	SS	PDS		
REV.	STATO	DESCRIZIONE		DATA	REDATTO	VERIFICATO	APPROVATO		