

**REGIONE SICILIANA**  
Libero Consorzio Comunale di Ragusa

**COMUNE DI ACATE E VITTORIA**

**VICTORIA SOLAR FARM**

**PROGETTO PER LA REALIZZAZIONE E L'ESERCIZIO DI UN PARCO AGROVOLTAIICO DA 190 MWp NEI COMUNI DI ACATE E VITTORIA E DELLE OPERE DI CONNESSIONE ALLA RETE DI TRASMISSIONE NAZIONALE**

**D28** Titolo Elaborato  
**Proposta progettuale per lo spostamento delle Linee BT ed MT esistenti**


**057** PD PRO D 1:5.000 VSF057PROD28

**EDPR Sicilia PV s.r.l.**  
Via Lascari, 8-10  
CF n. 04510040820  
Pec: [info@edprsicilia.com](mailto:info@edprsicilia.com)

**edp renewables**

**SAAF**  
Società di Ingegneria e Architettura

**EMMISSIONE** FEBBRAIO 2022 P.U.A. - art. 27 D.lgs. 152/06 e succ. m.l.  
**REV. 1**

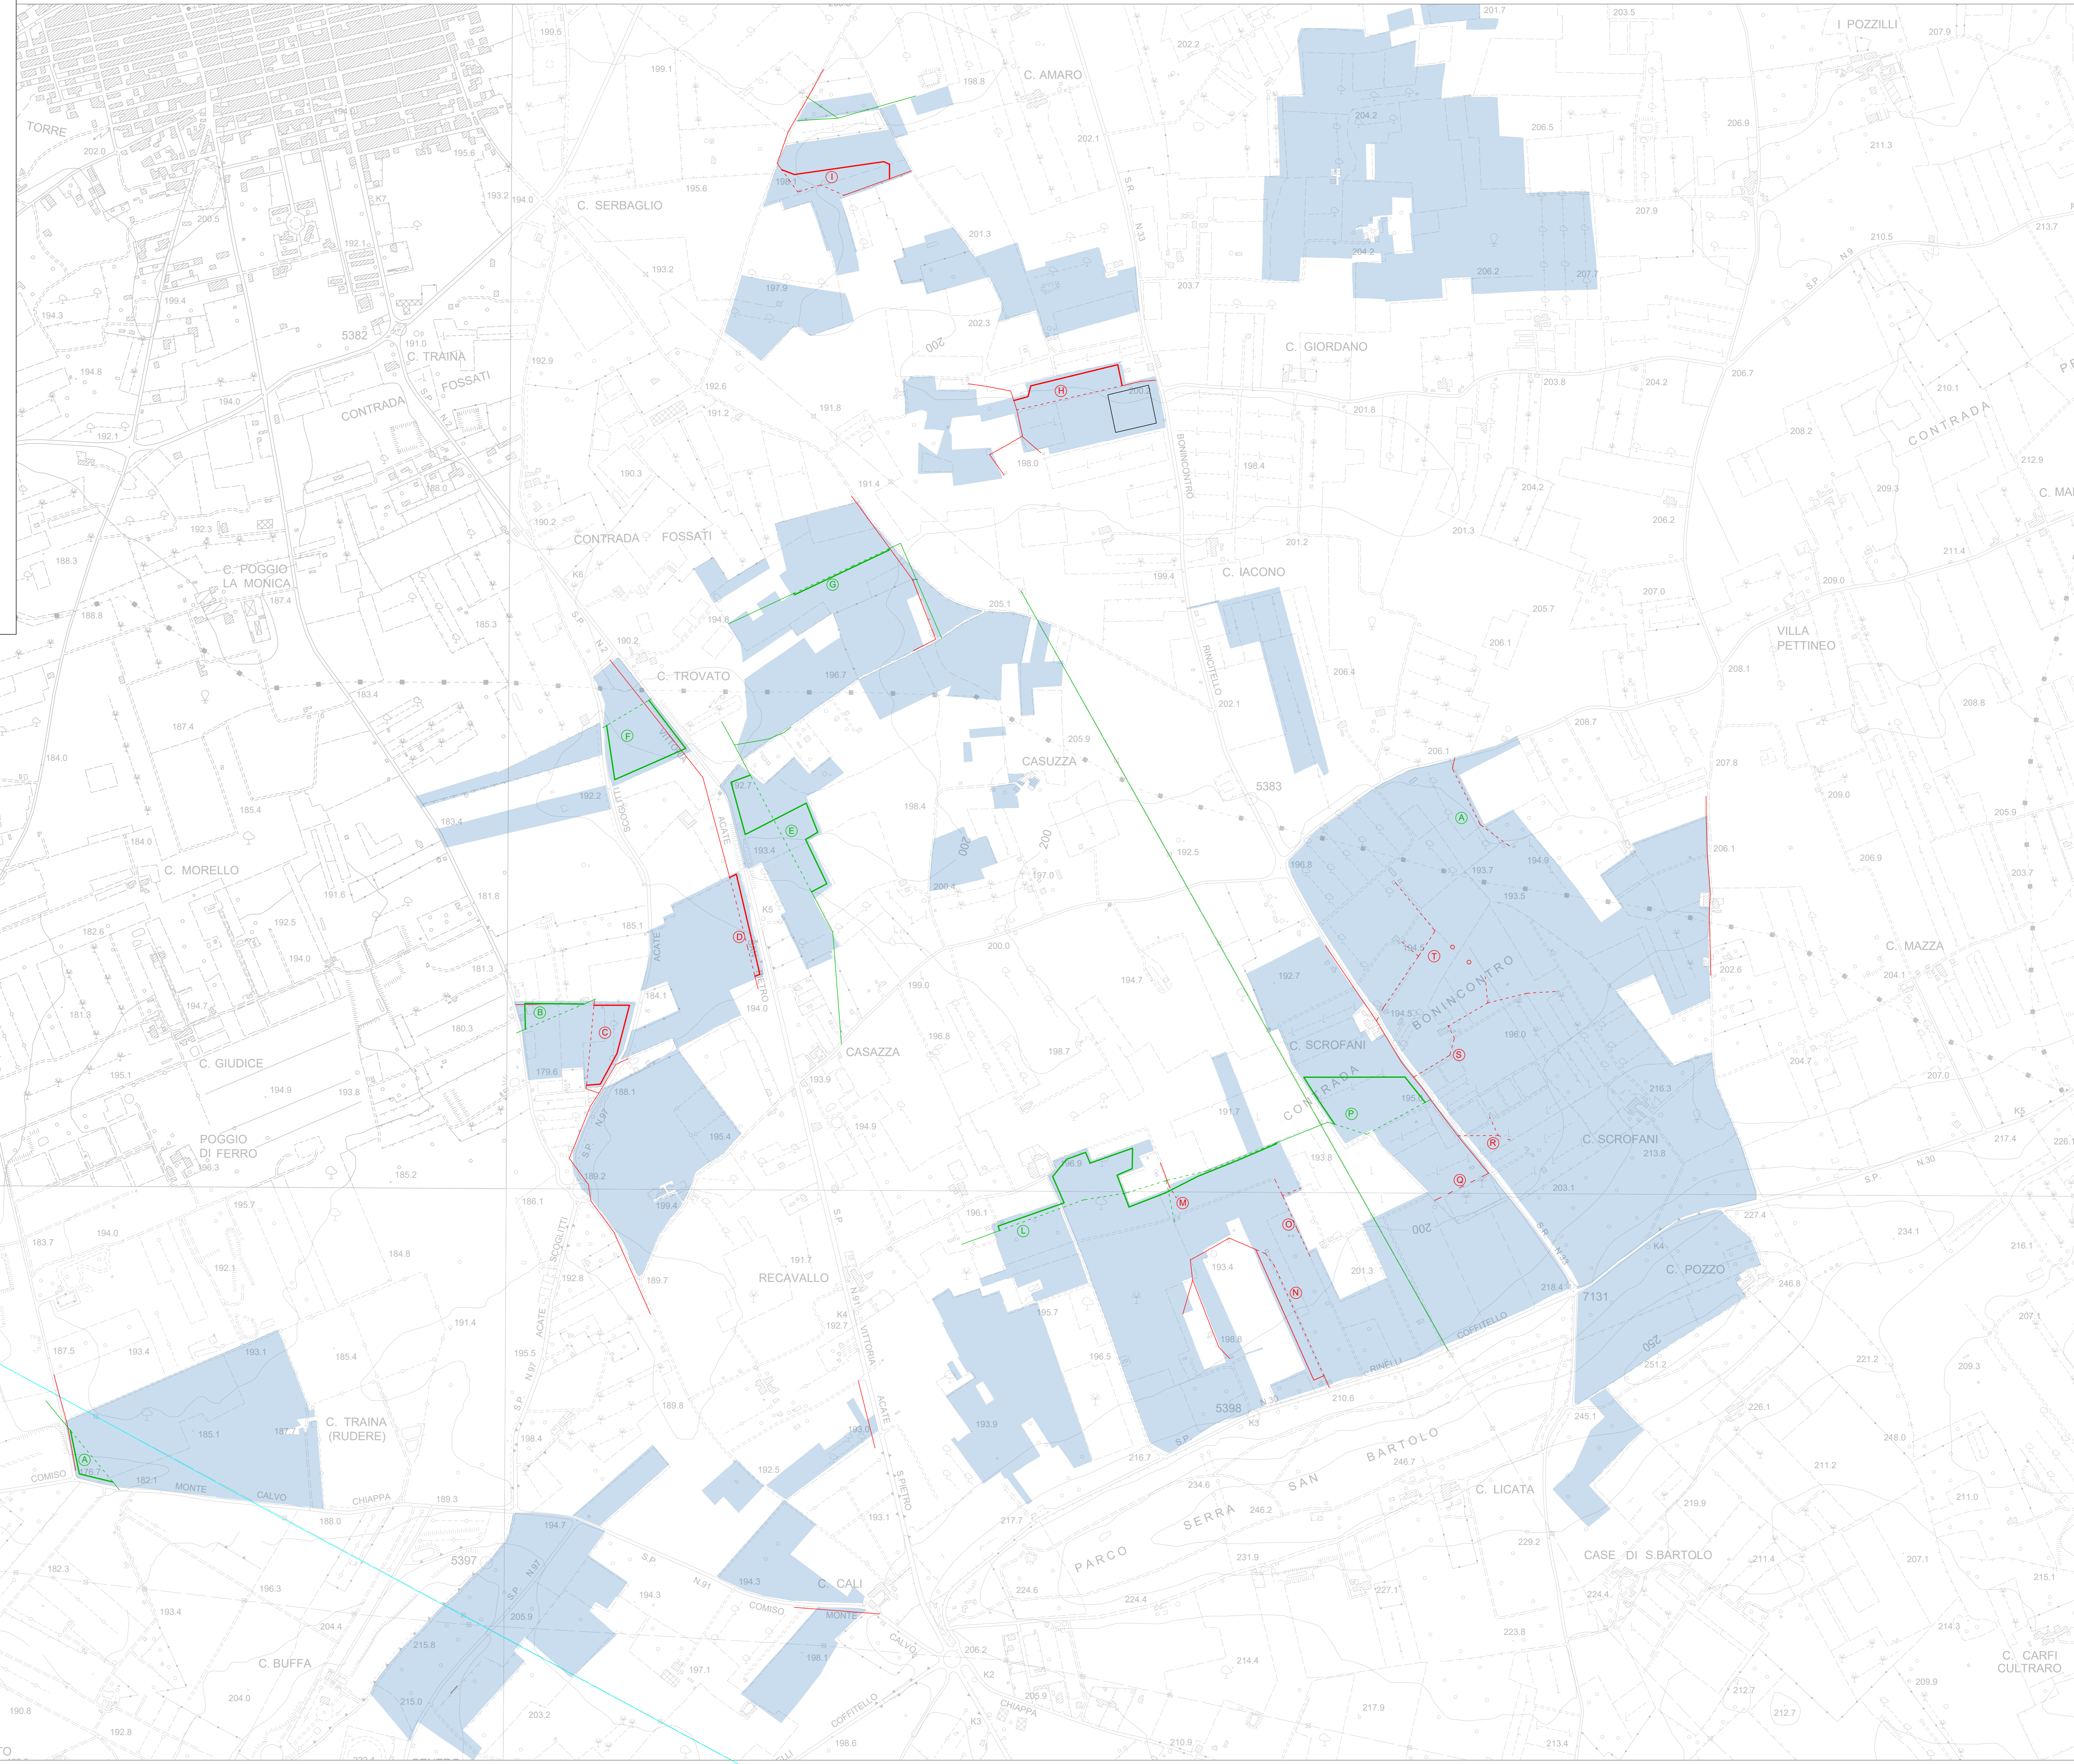

**LEGENDA**

- AREA IMPIANTO
- TRATTI DI LINEE BT DA DISMETTERE
- TRATTI DI LINEE MT DA DISMETTERE
- SOSTEGNO SENZA LINEA ELETTRICA BT DA DISMETTERE
- TRATTO NUOVO CAVIDOTTO INTERRATO BT PROPOSTO
- TRATTO NUOVO CAVIDOTTO INTERRATO MT PROPOSTO
- TRATTI LINEE BT ESISTENTI
- TRATTI LINEE MT ESISTENTI
- TRATTI LINEE AT ESISTENTI