

AUTORIZZAZIONE INTEGRATA AMBIENTALE (DM 104/2022) Attività IPPC 1.1

Progetto di invio di una quota dello scarico S2 di IGCC all'impianto di trattamento acque di scarico (TAS) di Impianti Sud

Comunicazione di modifica AIA non sostanziale

DATA
Novembre 2022PROGETTO
22570IPAGINA
1 di 1**ISAB S.r.l.**

Impianto di Gassificazione a Ciclo Combinato (IGCC) di Priolo Gargallo (SR)

**AUTORIZZAZIONE INTEGRATA AMBIENTALE
(DM 104/2022) Attività IPPC 1.1**

Comunicazione di modifica AIA non sostanziale
ai sensi dell'art. 29-nonies del D.Lgs. 152/2006 e s.m.i.


**Progetto di invio di una quota dello scarico S2 di IGCC
all'impianto di trattamento acque di scarico (TAS) di
Impianti Sud**

Allegato C7 – Nuovi schemi a blocchi

Progetto n. 22570I
Revisione: 00
Data: Novembre 2022
Nome File: 22570I_Modifica AIA_S2IGCC_C7_copert_rev02.docx

Configurazione con entrambi i treni del ciclo combinato alimentati a syngas (schema a blocchi semplificato)

BD acido a recupero impianti CLAUS

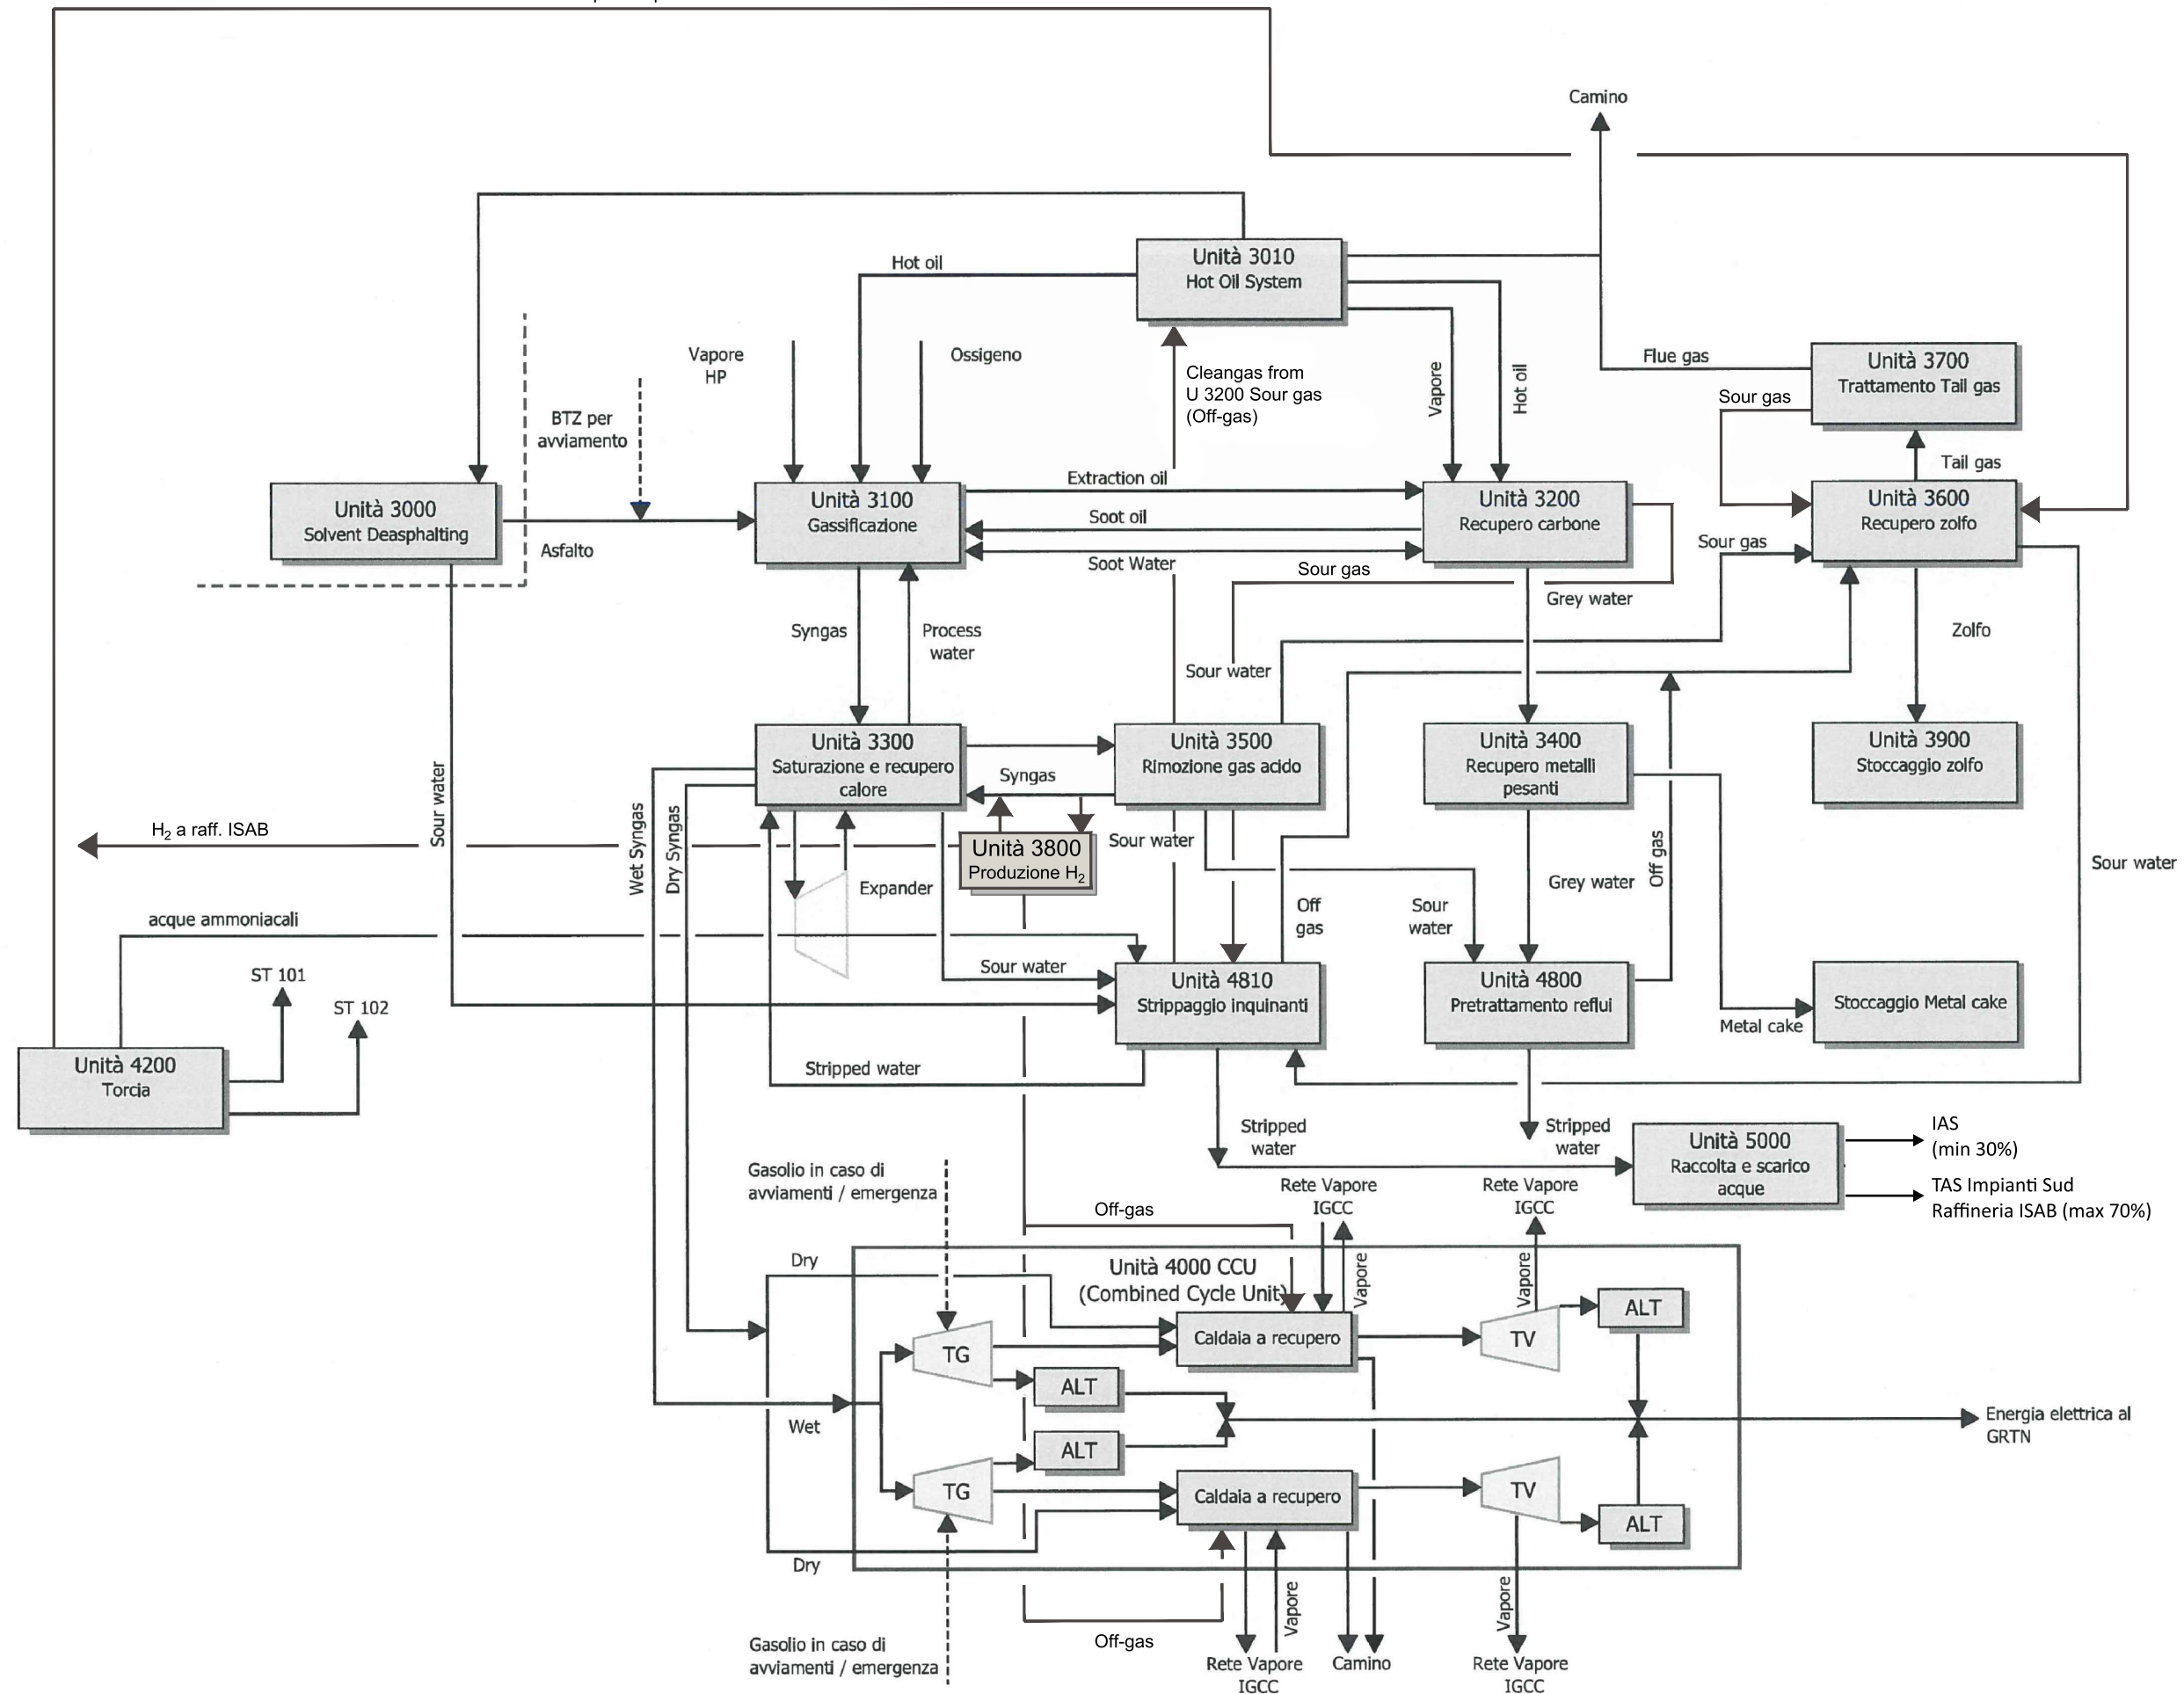

Configurazione con un treno del ciclo combinato alimentato a syngas ed uno alimentato a gas naturale (schema a blocchi semplificato)

