


- Legenda**
- Area d'intervento
 - Nuove opere da realizzare o riposizionare
 - Opere esistenti da demolire o spostare

PLANIMETRIA INTERVENTI DEMOLIZIONE E RICOSTRUZIONE - scala 1:500

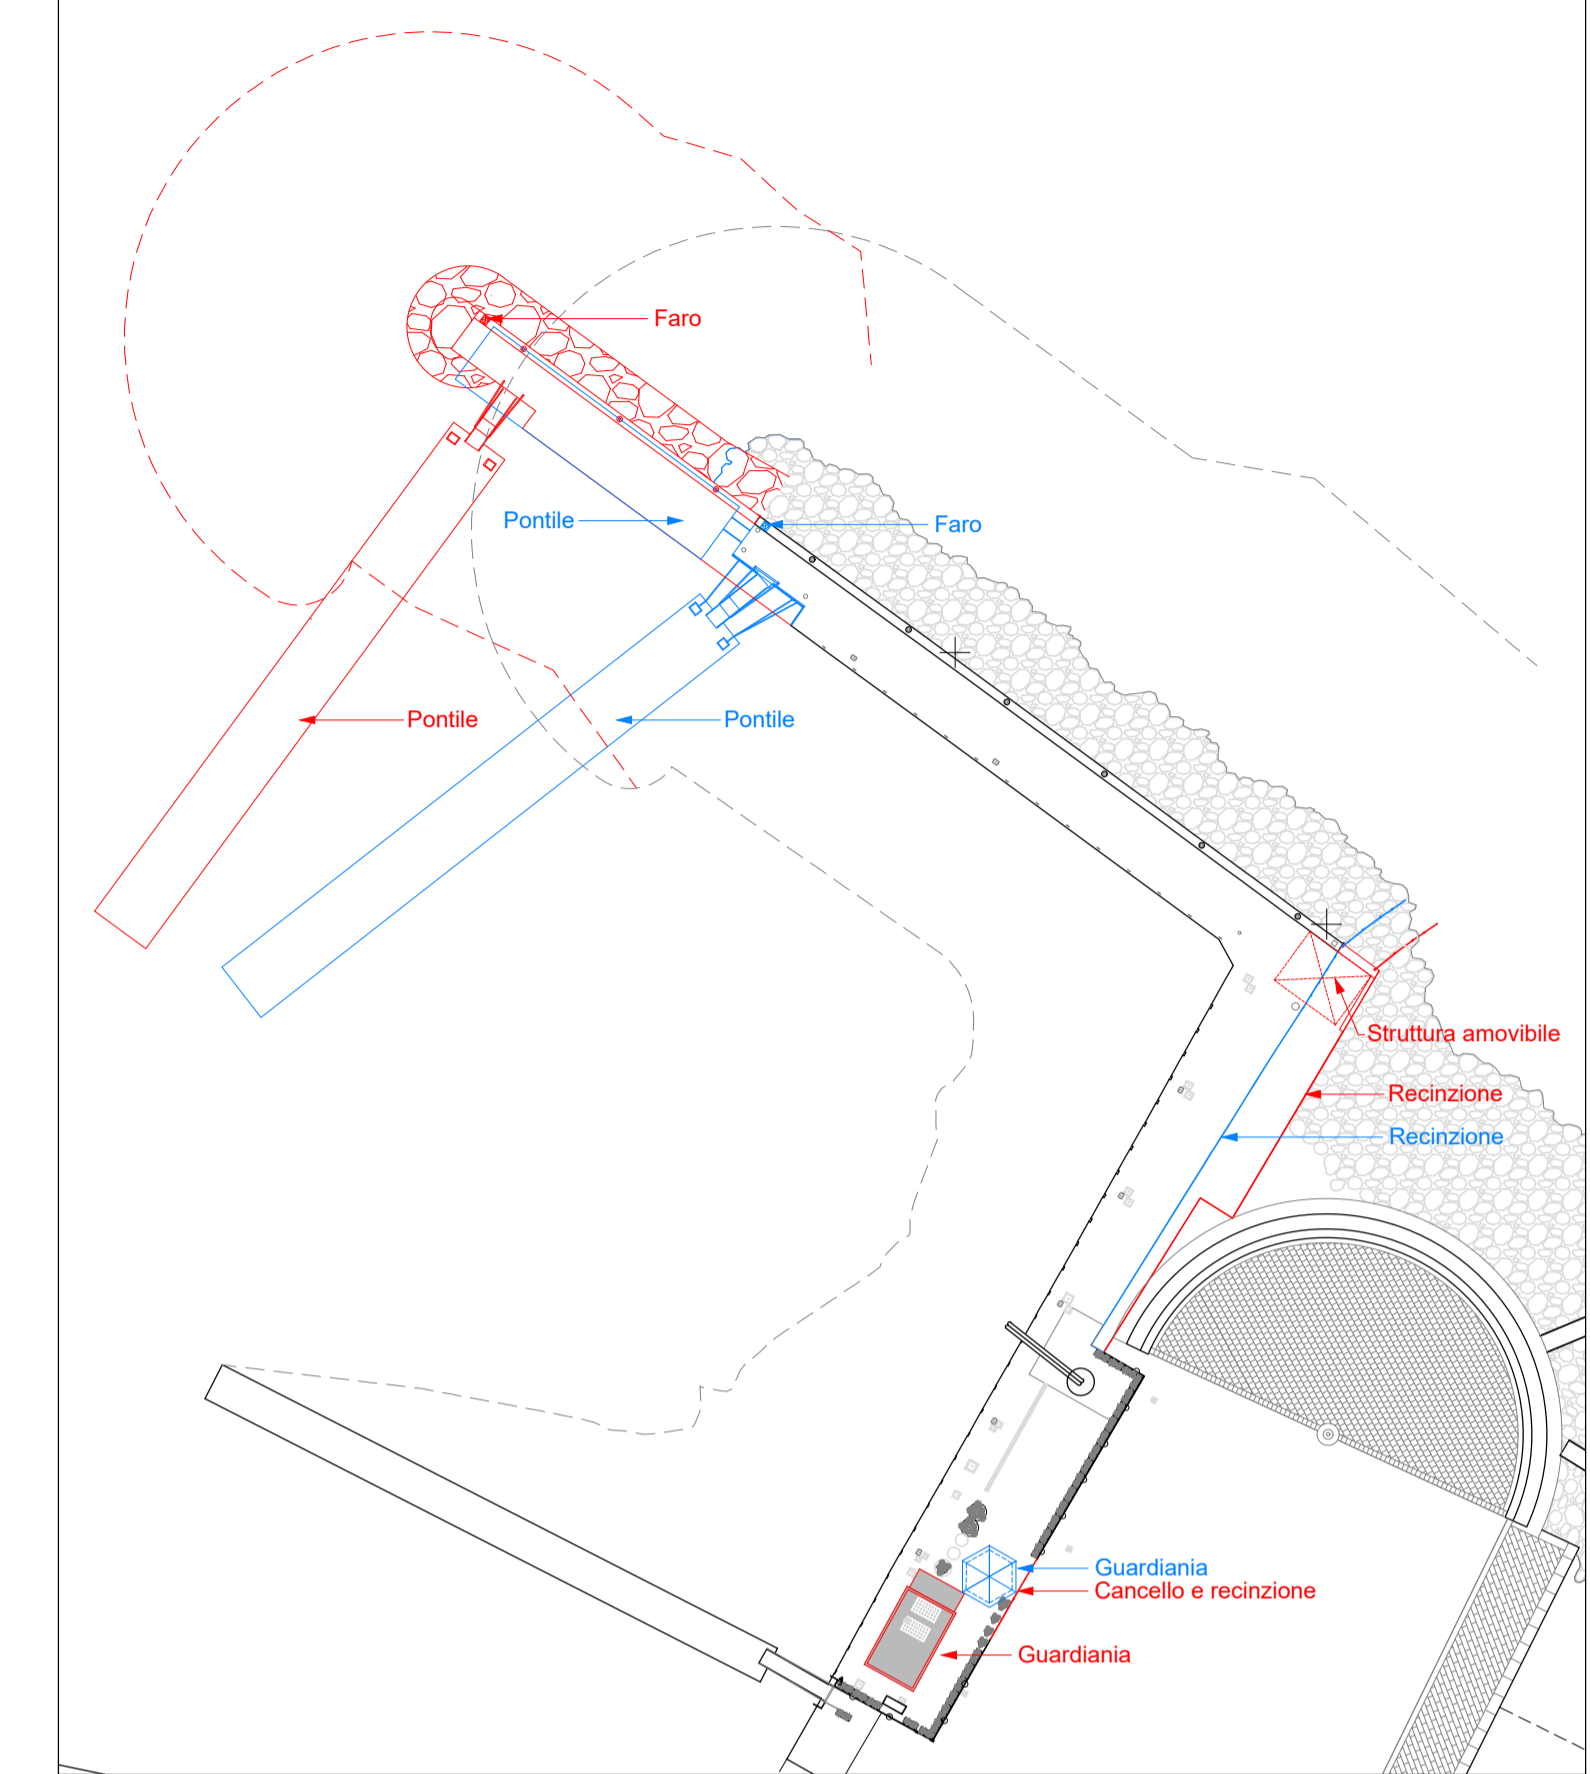



COMUNE DI GAETA



Autorità di Sistema Portuale
del Mar Tirreno Centro Settentrionale

PORTI DI ROMA E DEL LAZIO - CIVITAVECCHIA - FIANCINO - GAETA

RICEDENTI:
SANTAMARIA S.R.L.
 Via Docibile, 44 - 04024 GAETA (LT)
 P. IVA: 01019740594
 email: info@portosantogaeta.it

Marco VAGNANI
 Via Docibile, 44 - 04024 GAETA (LT)
 C.F.: VGNMRC73M27D708Y

SANTAMARIA SRL
Via Docibile 44
04024 - GAETA (LT)
P. IVA 01019740594



PROGETTISTA:

Rogedil Servizi s.r.l.
 Via Ada Negri, 66 - 00137 ROMA
 Tel. 06 8200948 Fax 06 82097772
 email: servizi@rogedil.com

Progetto Ufficio Tecnico Rogedil Servizi srl
 DIRETTORE TECNICO
 Dott. Ing. Franco PORTOGHESI



PROGETTISTA
Dott. Ing. Alessandro GUERRA

OPERE DI COMPLETAMENTO A PROTEZIONE E SALVAGUARDIA DEL MOLO SANTA MARIA

PROGETTO DEFINITIVO

N° progetto	Commissa	N° progr.	N° elaborato	Rev	Cap	Tip	OGGETTO:
001	21	GAE	SNT	006	005	01	A
ARCHITETTONICO							PLANIMETRIA POST OPERAM

Scala	Piat	Fila	Redatto	Controllato	Approvato
1:1000	1=1	00121GAESNTD0060501AD	Ing. LUPU	Ing. COSIMI	Ing. GUERRA

DATA	REV	DESCRIZIONE	CODICE
MARZO 2022	0	Emissione per Approvazione Enti	1/21
OTTOBRE 2022	1	Emissione per Approvazione Enti	1/21

Questo disegno è di nostra proprietà riservata a termine di legge e ne è vietata la riproduzione e la comunicazione a terzi anche parziale senza nostra autorizzazione scritta.