


LEGENDA

- PROGETTO PRELIMINARE (Red dashed line)
- PROGETTO DEFINITIVO (Green solid line)
- FASCIA DI RISPETTO PROGETTO PRELIMINARE (Red dashed line)

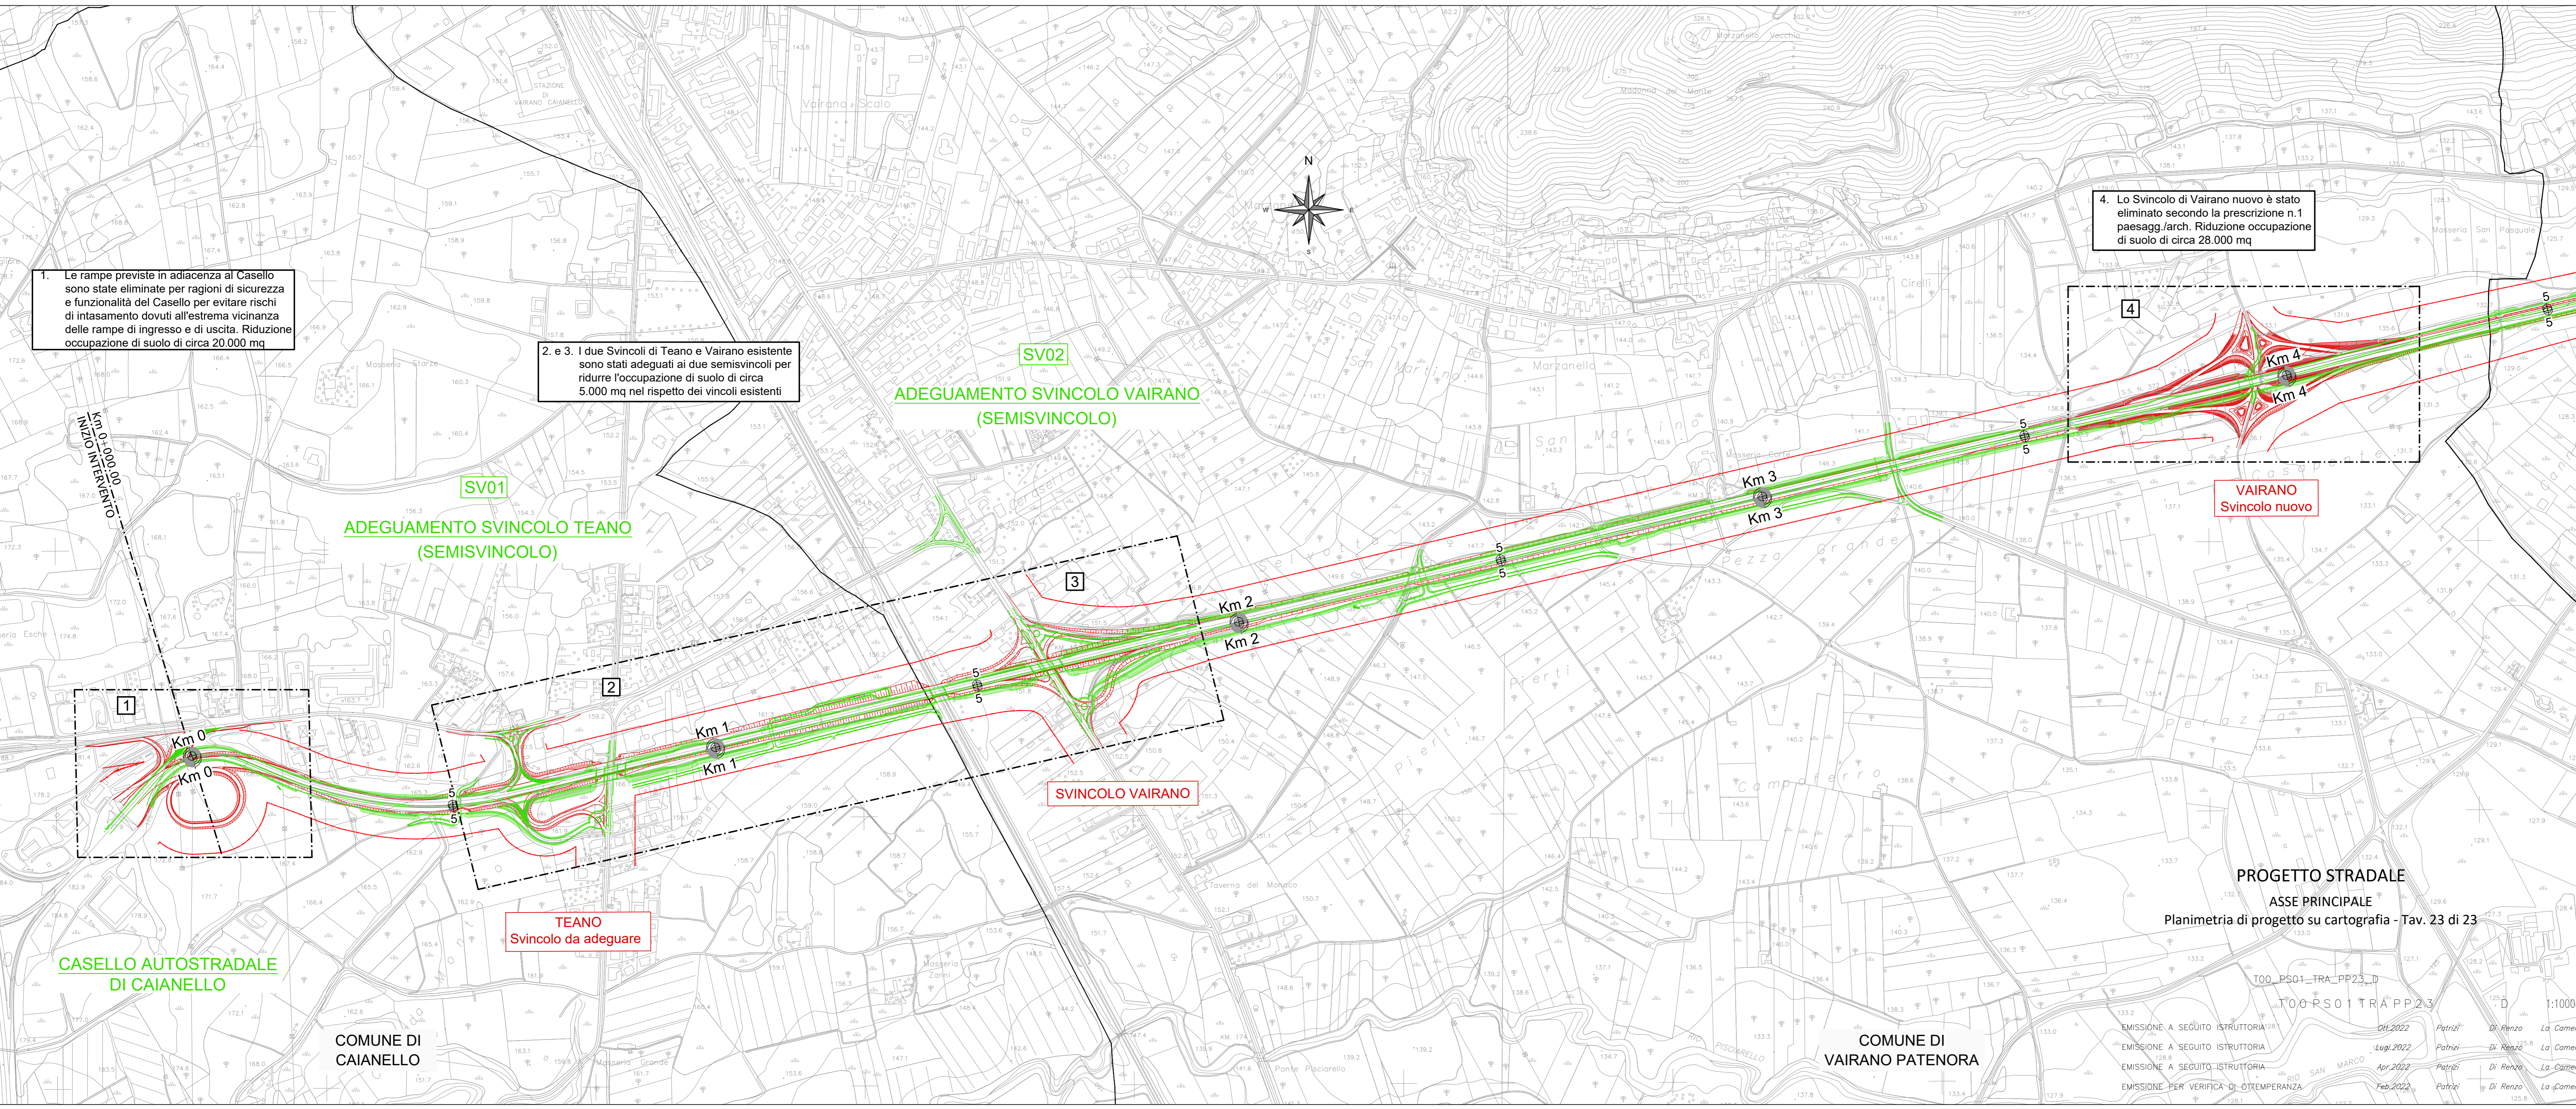

anas Direzione Progettazione e Realizzazione Lavori

ITINERARIO CAIANELLO (A1) - BENEVENTO
ADEGUAMENTO A 4 CORSIE DELLA S.S. 372 "TELESINA"
DAL KM 0+000 AL KM 60+900
LOTTO 2: DAL KM 0+000 (SVINCOLO CAIANELLO (A1))
AL KM 37+000 (SVINCOLO DI S. SALVATORE TELESINO)

PROGETTO DEFINITIVO cod. NA280

PROGETTAZIONE: **ATI: S.T.E. - ROCKSOIL - EDIN - KARRER**

RESPONSABILE INTEGRAZIONE PRESTAZIONI SPECIALISTICHE Ing. Francesco M. La Camera	GRUPPO DI PROGETTAZIONE S.T.E. s.r.l. Structure and Transport Engineering Direttore Tecnico Ing. E. Morici
COORDINATORE PER LA SICUREZZA IN FASE DI PROGETTAZIONE Ing. Francesco M. La Camera	ROCKSOIL S.p.A. Direttore Tecnico Ing. G. Casiani
IL GEOLOGO Dott. Geol. Firenze Pennino	EDIN s.r.l. Società di Ingegneria Direttore Tecnico Ing. G. Ginnadi
L'ARCHITETTOLOGO Dott.ssa Grazia Savino Emanco MB&T n.306 - architettura di studio di viale del D.M. 244/2019	Prof. Arch. F. KARRER Ordine Arch. Roma N. 12097

IL RESPONSABILE DEL PROCEDIMENTO
Ing. Pompeo Volante

PARTE GENERALE
Plano-profili confronto PP-PD - Tav. 1 di 8

CODICE PROGETTO PROGETTO L07110F D 2101	NOME FILE TOD_EG00_GEN_PP01_B CODICE ELAB. T00E000GENFF01	REVISIONE B	SCALA 1:5000/1:5000
D			
C			
B	EMMISSIONE A SEGUITO ISTRUTTORIA	07/2022	Patrizi Di Renzo La Camera
A	EMMISSIONE A SEGUITO ISTRUTTORIA	Mag.2022	Patrizi Di Renzo La Camera
REV.	DESCRIZIONE	DATA	REDATTO VERIFICATO APPROVATO