


**LEGENDA**

- PROGETTO PRELIMINARE (Red dashed line)
- PROGETTO DEFINITIVO (Green solid line)
- FASCIA DI RISPETTO PROGETTO PRELIMINARE (Red dashed line with dots)

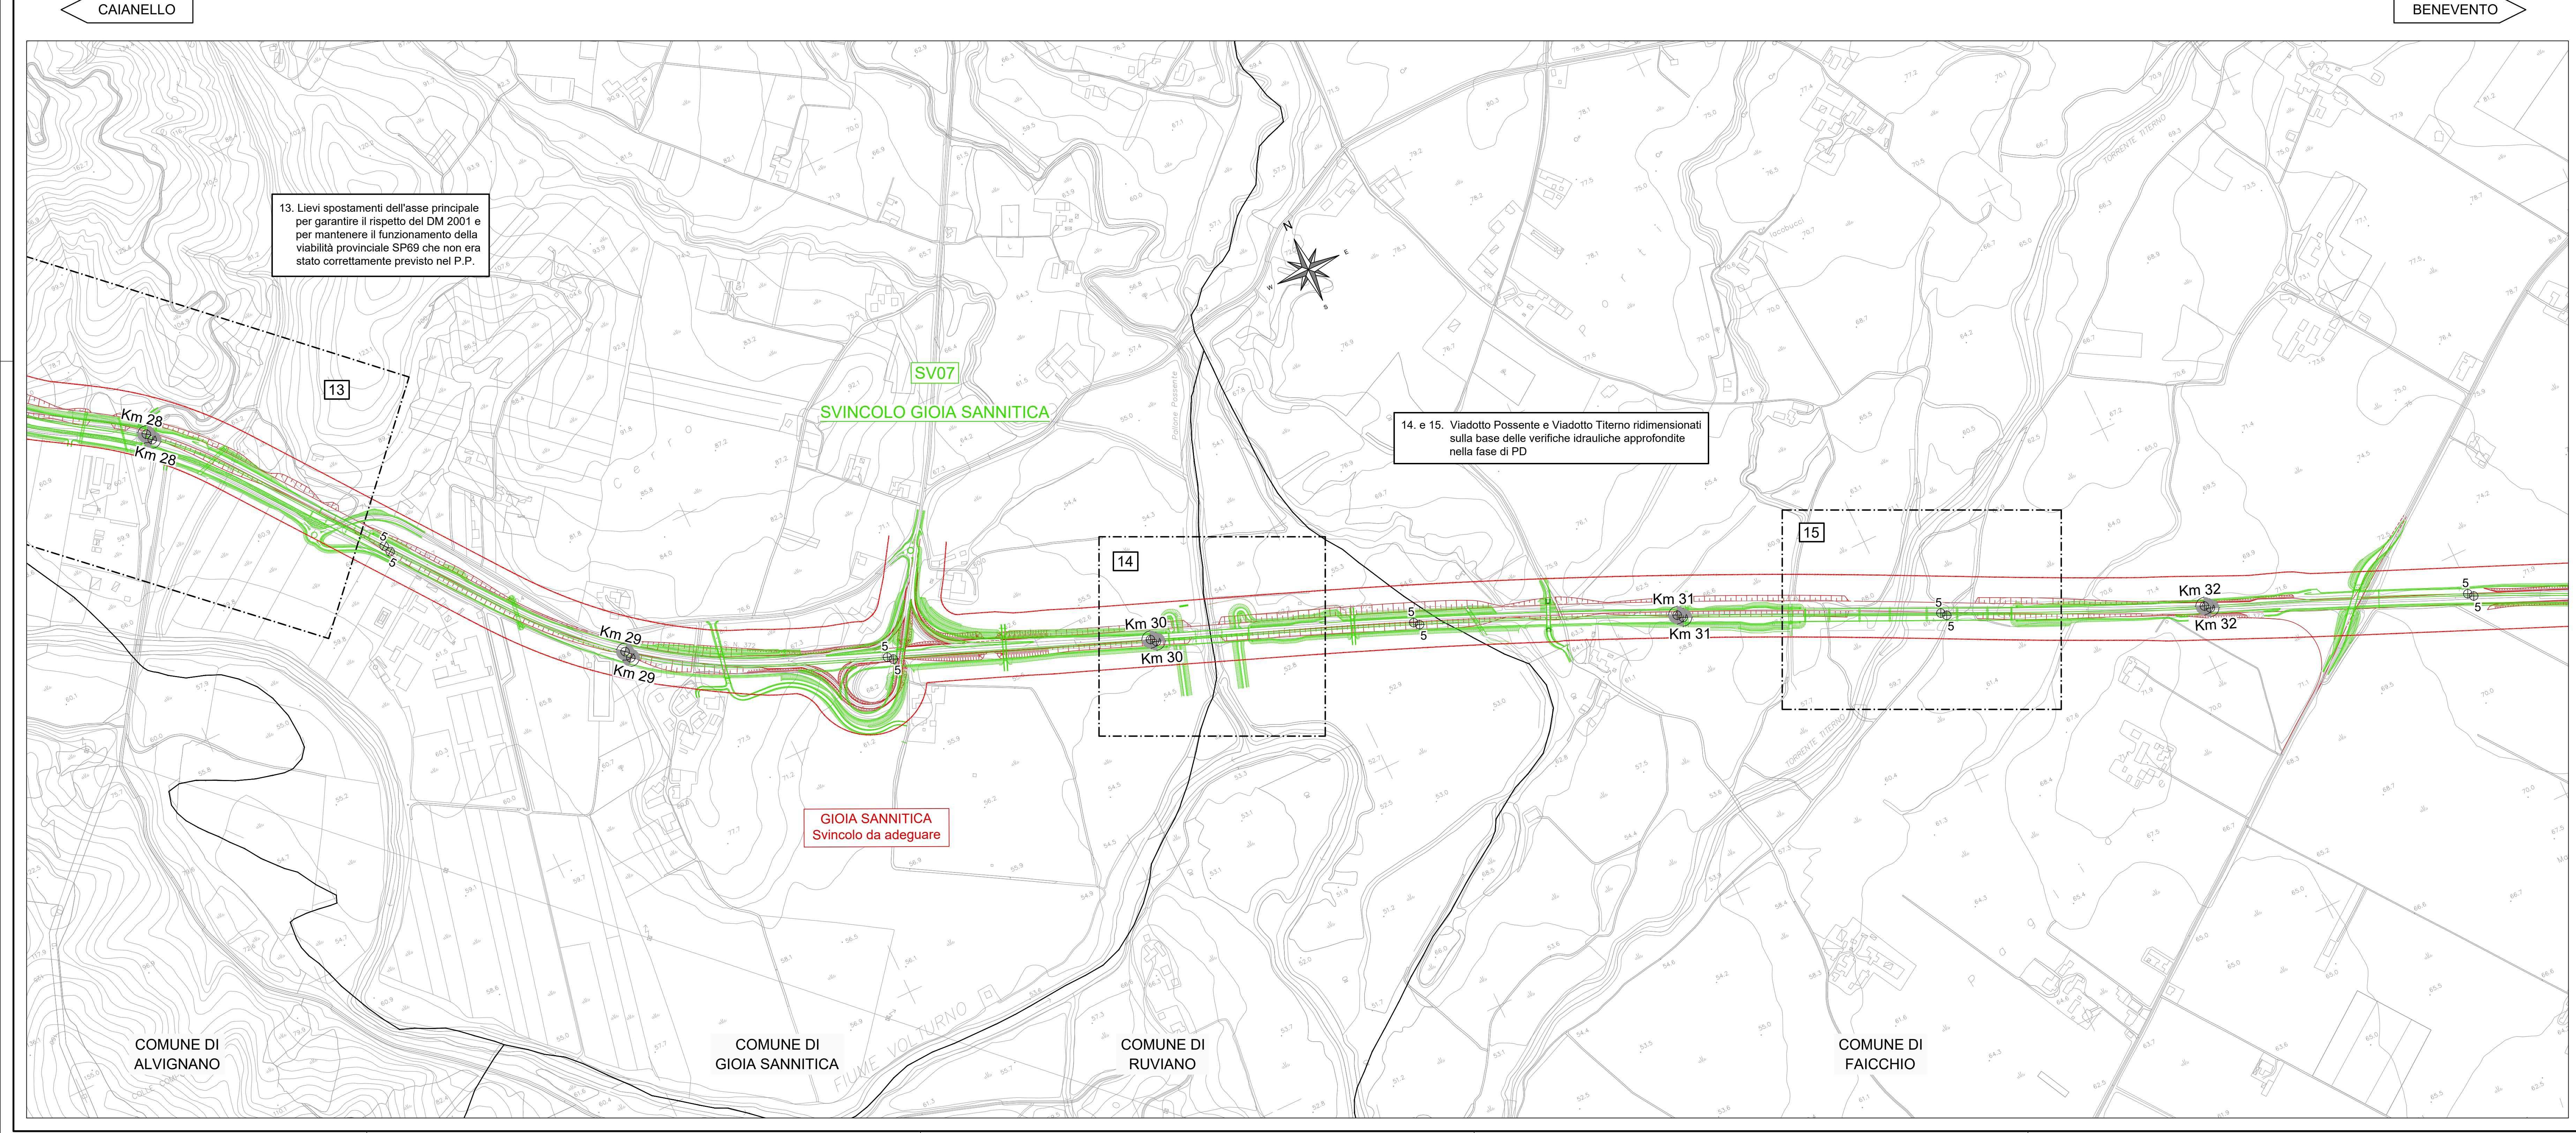

**anas** Direzione Progettazione e Realizzazione Lavori

ITINERARIO CAIANELLO (A1) - BENEVENTO  
ADEGUAMENTO A 4 CORSIE DELLA S.S. 372 "TELESINA"  
DAL KM 0+000 AL KM 60+900  
LOTTO 2: DAL KM 0+000 (SVINCOLO CAIANELLO (A1))  
AL KM 37+000 (SVINCOLO DI S. SALVATORE TELESINO)

PROGETTO DEFINITIVO COD. NA280

PROGETTAZIONE: ATIL S.T.E. - ROCKSOIL - EDIN - KARRER		GRUPPO DI PROGETTAZIONE	
RESPONSABILE INTEGRAZIONE PRESTAZIONI SPECIALISTICHE Ing. Francesco M. La Camera	S.T.E. s.r.l. Structure and Transport Engineering Ing. Francesco M. La Camera		Direttore Tecnico Ing. E. Moroni
COORDINATORE PER LA SICUREZZA IN FASE DI PROGETTAZIONE Ing. Francesco M. La Camera	ROCKSOIL S.p.A.		Direttore Tecnico Ing. G. Cassan
IL GEOLOGO Dott. Gian. Firenze Pannico	E.D.IN. s.r.l.		Direttore Tecnico Ing. G. Cassan
L'ARCHITETTO Dott. Gian. Grano Sallito Estratto MBCT n.3856 - archivio di Piazza di San Pietro al DM 244/2019	Prof. Arch. F. KARRER		Ordine Arch. Roma n. 12087
IL RESPONSABILE DEL PROCEDIMENTO Ing. Pompeo Valtano			

**PARTE GENERALE**  
Plano-profili confronto PP-PD - Tav. 7 di 8

CODICE PROGETTO	NOME FILE	REVISIONE	SCALA
progetto L0710F D 2101	TOO_EG00_GEN_PP07_B	5	1:5000/1:500
D	ELAB. TO0EG00GENPP07		
B	EMISSIONE A SEGUITO ISTRUTTORIA	01/2022	Patrizia Di Renzo La Camera
A	EMISSIONE A SEGUITO ISTRUTTORIA	Mag 2022	Patrizia Di Renzo La Camera
REV.	DESCRIZIONE	DATA	REDATTO VERIFICATO APPROVATO