

COMMITTENTE:



PROGETTAZIONE:



U.O. PROGETTAZIONE FUNZIONALE ED ESERCIZIO

PROGETTO DEFINITIVO

**ADEGUAMENTO E POTENZIAMENTO IMPIANTO DI VADO LIGURE
ZONA INDUSTRIALE
2^A FASE – PRG CON MODULO 750 m DI UN BINARIO; ACC CON
IMPLEMENTAZIONE IN APPARATO DI SEGNALAMENTO ALTO DA
TRENO**

Appalto multidisciplinare

Layout

Aggiornamento post verifica tecnica RFI

SCALA:

-

COMMESSA LOTTO FASE ENTE TIPO DOC. OPERA/DISCIPLINA PROGR. REV.


I V 0 H 0 2 D 1 6 D X E S 0 0 0 1 0 0 1 A

Rev.	Descrizione	Redatto	Data	Verificato	Data	Approvato	Data	Autorizzato Data
A	Emissione esecutiva	L.E. Malorgio	Settembre 2022	M.Medda	Settembre 2022	G. Fadda	Settembre 2022	P. Rivoli Settembre 2022


File: IV0H02D16DXES0001001A.doc

n. Elab.: X

VADO LIGURE Z.I. Stato attuale

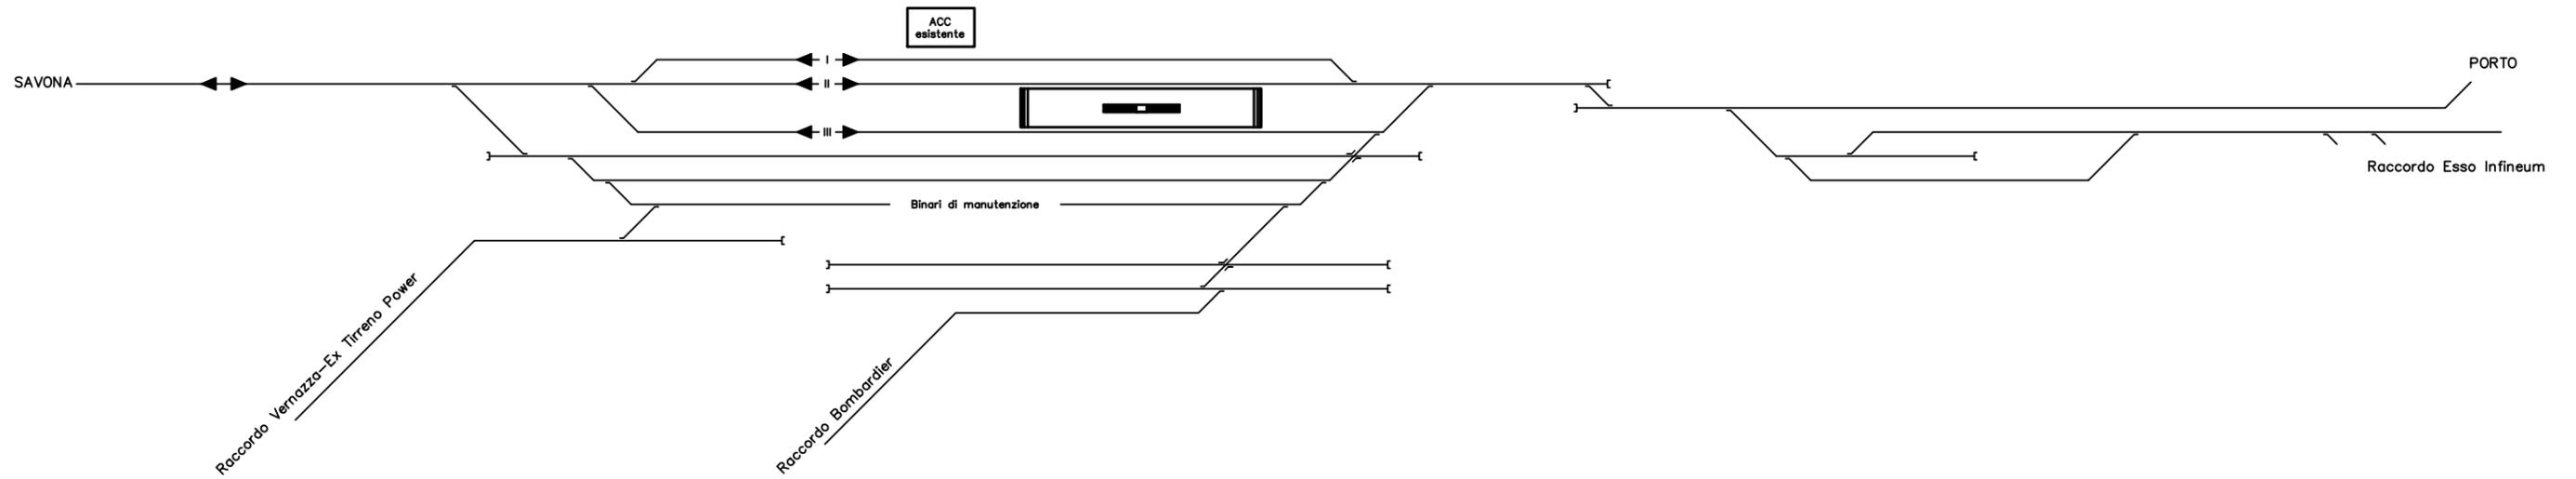

VADO LIGURE Z.I. Stato sovrapposto

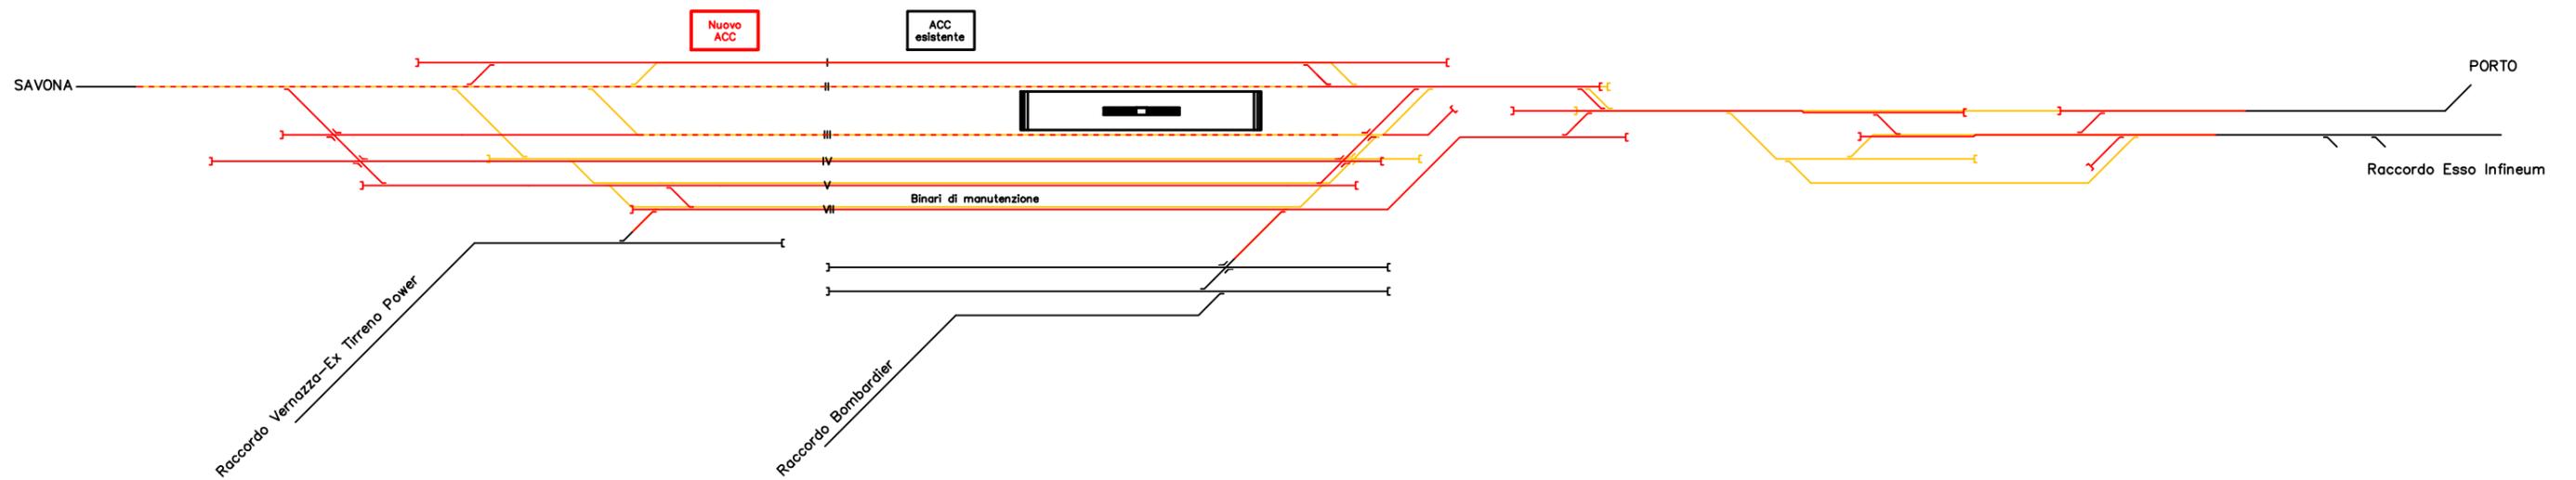

VADO LIGURE Z.I. PRG

