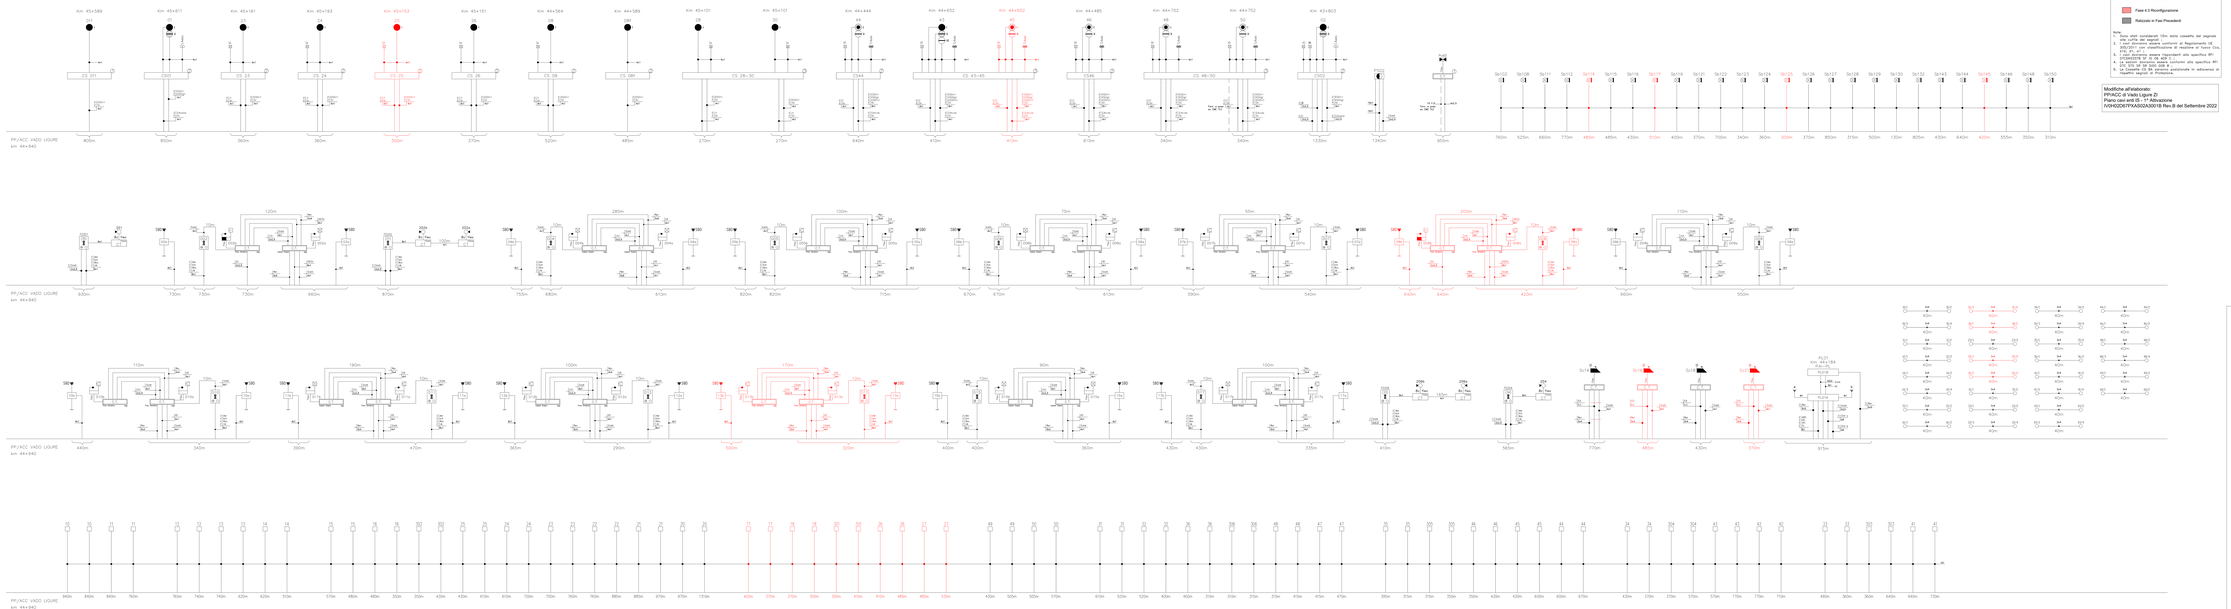

LEGENDA

- Fase 4.3-Riconfigurazione
- Realizzato in Fase Precedente

Note:

1. Sono stati contrassegnati 10m extra cassette dei segnali alla coda dei segnali
2. Tutte le apparecchiature conformi al Regolamento UE 402/2013 con classificazione di resistenza di fuoco Cclass, BR1, BT1, AT1.

Modifiche all'elaborato:
PRACC di Vado Ligure ZI
Piano cavi ent IS - 1° Attivazione
IVGH02DEFPIASS02A3001B Rev.B del Settembre 2022

COMMITTENTE:

RFI RETE FERROVIARIA ITALIANA
GRUPPO FERROVIE DELLO STATO ITALIane

PROGETTAZIONE:

ITALFERR
GRUPPO FERROVIE DELLO STATO ITALIANE

S.O. IMPIANTI DI SEGNALAMENTO

PROGETTO DEFINITIVO

ADEGUAMENTO E POTENZIAMENTO IMPIANTO DI VADO LIGURE ZONA INDUSTRIALE

2ª FASE - PRG CON MODULO 750 m DI UN BINARIO; ACC CON IMPLEMENTAZIONE IN APPARATO DI SEGNALAMENTO ALTO DA TRENO

PRACC di Vado Ligure ZI
Piano cavi ent IS - Riconfigurazione

SCALA: -

COMMESSA	LOTTO	FASE	ENTE	TIPO DOC.	OPERA/DISCIPLINA	PROGR.	REV.
I V 0 H	0 2	D	6 7	P X	A S 0 2 B 3	0 0 1	B

Rev.	Descrizione	Redatto	Data	Verificato	Data	Approvato	Data	Autorizzato Data
A	Emissione	G.D'Ambrosio	Giugno 2022	G. Tripodi	Giugno 2022	A. Fiorillo	Giugno 2022	M. Mastrangelo Luglio 2022
B	Aggiornamento dati a seguito di verifiche	G.D'Ambrosio	Settembre 2022	G. Tripodi	Settembre 2022	A. Fiorillo	Settembre 2022	M. Mastrangelo Settembre 2022

File: IVGH02DEFPIASS02A3001B.Dwg

n. Elab.: -