


Parco Vado Ligure Km 45+075

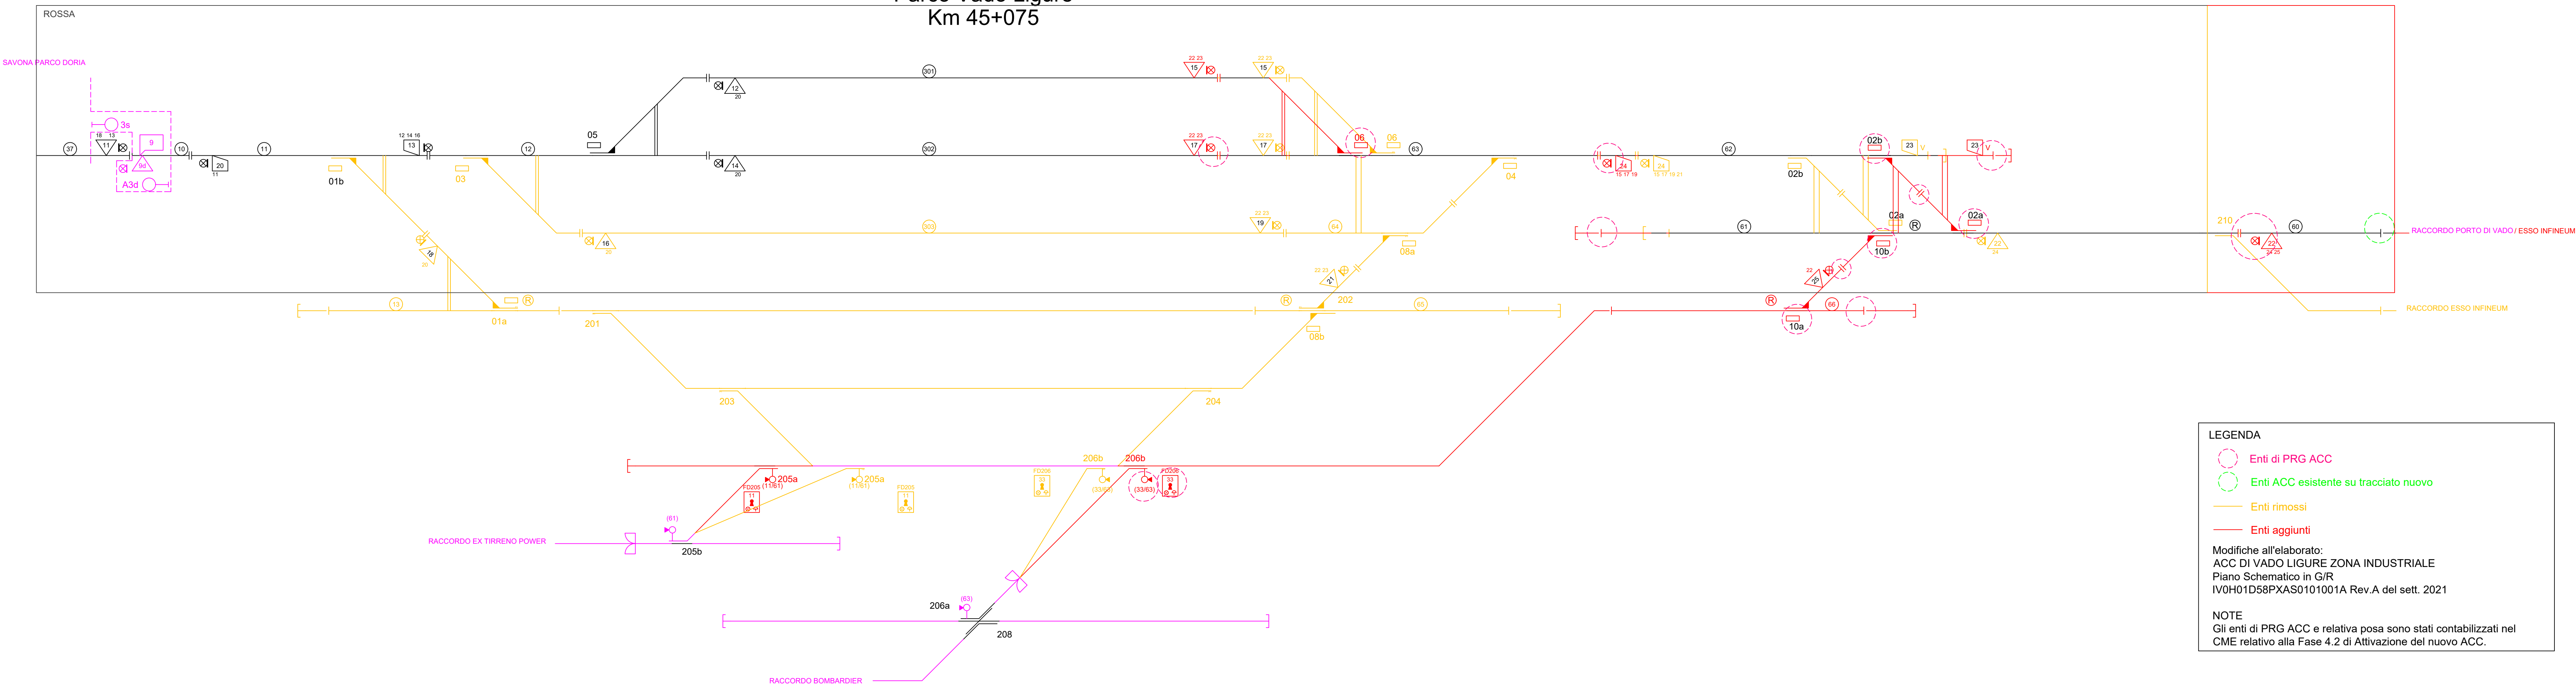

LEGENDA

- Enti di PRG ACC
- Enti ACC esistente su tracciato nuovo
- Enti rimossi
- Enti aggiunti

Modifiche all'elaborato:
ACC DI VADO LIGURE ZONA INDUSTRIALE
 Piano Schematico in G/R
 IV0H01D58PXAS0101001A Rev.A del sett. 2021

NOTE
 Gli enti di PRG ACC e relativa posa sono stati contabilizzati nel CME relativo alla Fase 4.2 di Attivazione del nuovo ACC.

COMMITTENTE:

RFI
 RETE FERROVIARIA ITALIANA
 GRUPPO FERROVIE DELLO STATO ITALIANE

PROGETTAZIONE:

ITALFERR
 GRUPPO FERROVIE DELLO STATO ITALIANE

S.O. IMPIANTI DI SEGNALAMENTO

PROGETTO DEFINITIVO

ADEGUAMENTO E POTENZIAMENTO IMPIANTO DI VADO LIGURE ZONA INDUSTRIALE
2^ FASE - PRG CON MODULO 750 m DI UN BINARIO; ACC CON IMPLEMENTAZIONE IN APPARATO DI SEGNALAMENTO ALTO DA TRENO

Riconfigurazione ACC di Vado Ligure ZI
 Piano Schematico in G/R

SCALA:
 -

COMMESSA	LOTTO	FASE	ENTE	TIPO DOC.	OPERA/DISCIPLINA	PROGR.	REV.
IV0H	12	D	67	PX	AS01B1	001	B

Rev.	Descrizione	Redatto	Data	Verificato	Data	Approvato	Data	Autorizzato Data
A	Emissione	G. Sanna	Marzo 2022	F. Maccioli	Marzo 2022	G. Fadda	Marzo 2022	M. Gambaro Settembre 2022
B	Aggiornamento post verifica tecnica RFI	G. Sanna	Settembre 2022	F. Maccioli	Settembre 2022	G. Fadda	Settembre 2022	