


Tracciato cavidotto impianto Bufala Est come da consegna del 09 novembre 2021 scala 1 :2.000



NUOVO Tracciato cavidotto impianto Bufala Est scala 1 :2.000

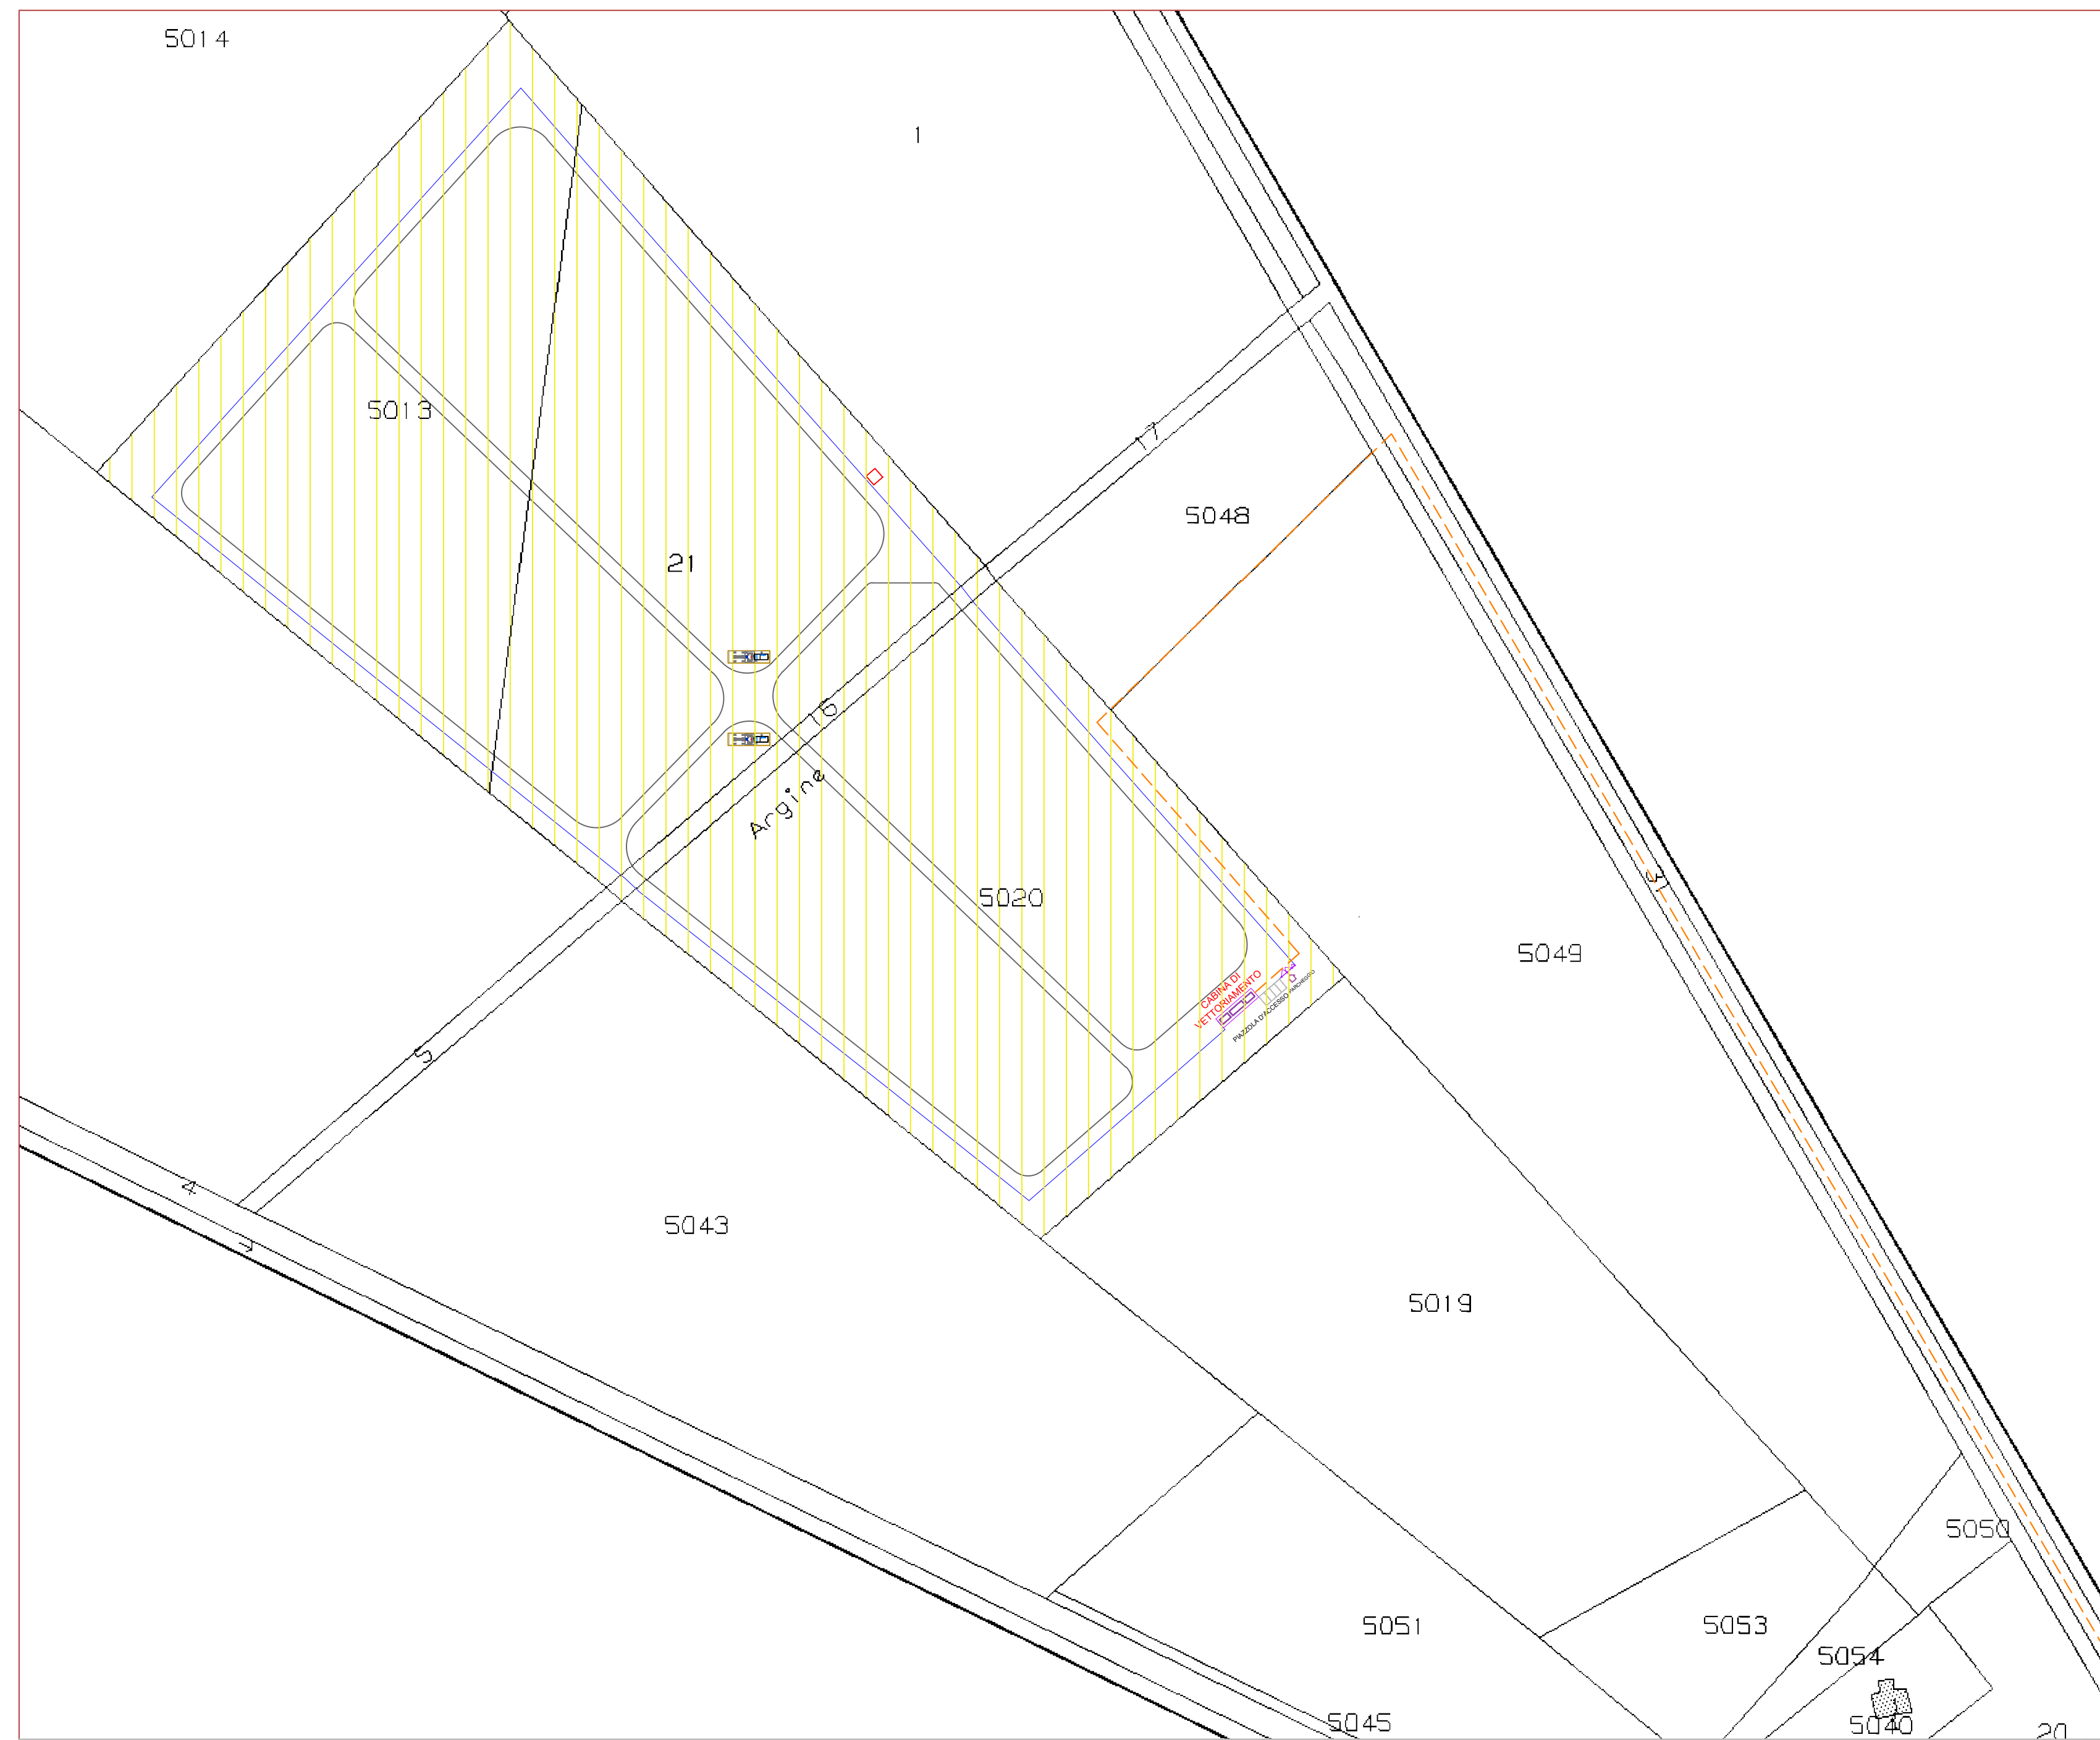

PROGETTO PER LA REALIZZAZIONE DI UN IMPIANTO FOTOVOLTAICO DENOMINATO "BUFALA" DELLA POTENZA DI 56,48 MWp

StarEnergia srl
 sede legale Via F. Giordani n. 42
 800122 Napoli I.V.A 05769401216 PEC: starenergia@pec.it

Inquadramento Catastale Bufala Est - Variazione Percorso cavidotto interrato

PROGETTISTI	PROPONENTE	SCALA
	STARDUE s.r.l. sede legale Via F. Giordani n. 42 800122 Napoli Tel. +39 081 060 7743 Fax +39 081 060 7876 Rea - NA1051228 - C.F. e P.IVA 09700561211 mail: stardue@starenergia.com PEC: stardue@pecditta.com Cod. Univoco SRU082D	TAVOLA
		TDU - 09

Revisioni e coordinamento: ing. Roberto Caldara

Rev:	Data:	Note:
00	21/11/2022	Prima Emissione