


Aree per il deposito di materie e rifiuti	
Rif.1	
Rif.2 (cassone)	
Rif.3 (cassone)	
Rif.4 (fusto)	
Rif.5	
Rif.6	



Area di Stoccaggio materia prima	Sostanza contenuta
MP1	Non più utilizzato
MP2	Non più utilizzato
MP3a	Naico 1353T
MP3b	Beaumont C412 TT-TE
MP3c	Brentag Ipoclorito di sodio
MP4	Gasolio CET3
MP5	Gasolio CET2 MB3
MP6	Gasolio CET2 MB1-2
MP7a	Naico Anionico
MP7b	Naico Cationico 71403
MP7c	Naico disperdente 5200M
MP7d	Naico Antischiuma 1315
MP7e	Sicav Carboni attivi
MP7f	Brentag soda caustica
MP7g	Brentag Cloruro ferrico
MP7h	Brentag Acqua ossigenata
MP8	Brentag Fosfato CET3 MD1
MP9	Brentag Fosfato CET3 MD2
MP10	Brentag Fosfato CET3 MD3
MP11	Brentag Fosfato CET3 MB1
MP12	Brentag Fosfato CET3 MB2
MP13	Brentag Fosfato CET3 MB3
MP14a	Naico Eliminox CET2
MP14b	Antifouling CET2
MP15	Beaumont H572
MP16	Naico Eliminox CET3
MP18	Antifouling CET3
MP19	Beaumont H572
MP20	Non più utilizzato
MP21	Non più utilizzato
MP22	Oli Lubrificanti CET2 MB3
MP23	Oli Lubrificanti CET2 MB2
MP24	Oli Lubrificanti CET2 MB1
MP25	<del>Oli Lubrificanti CET3 (Eliminato)</del>
MP26	Naico 72310 CET2
MP27a	Naico 72310 CET3
MP27b	Olio lubrificante MD1
MP27c	Olio lubrificante MD2
MP27d	Olio lubrificante MD3

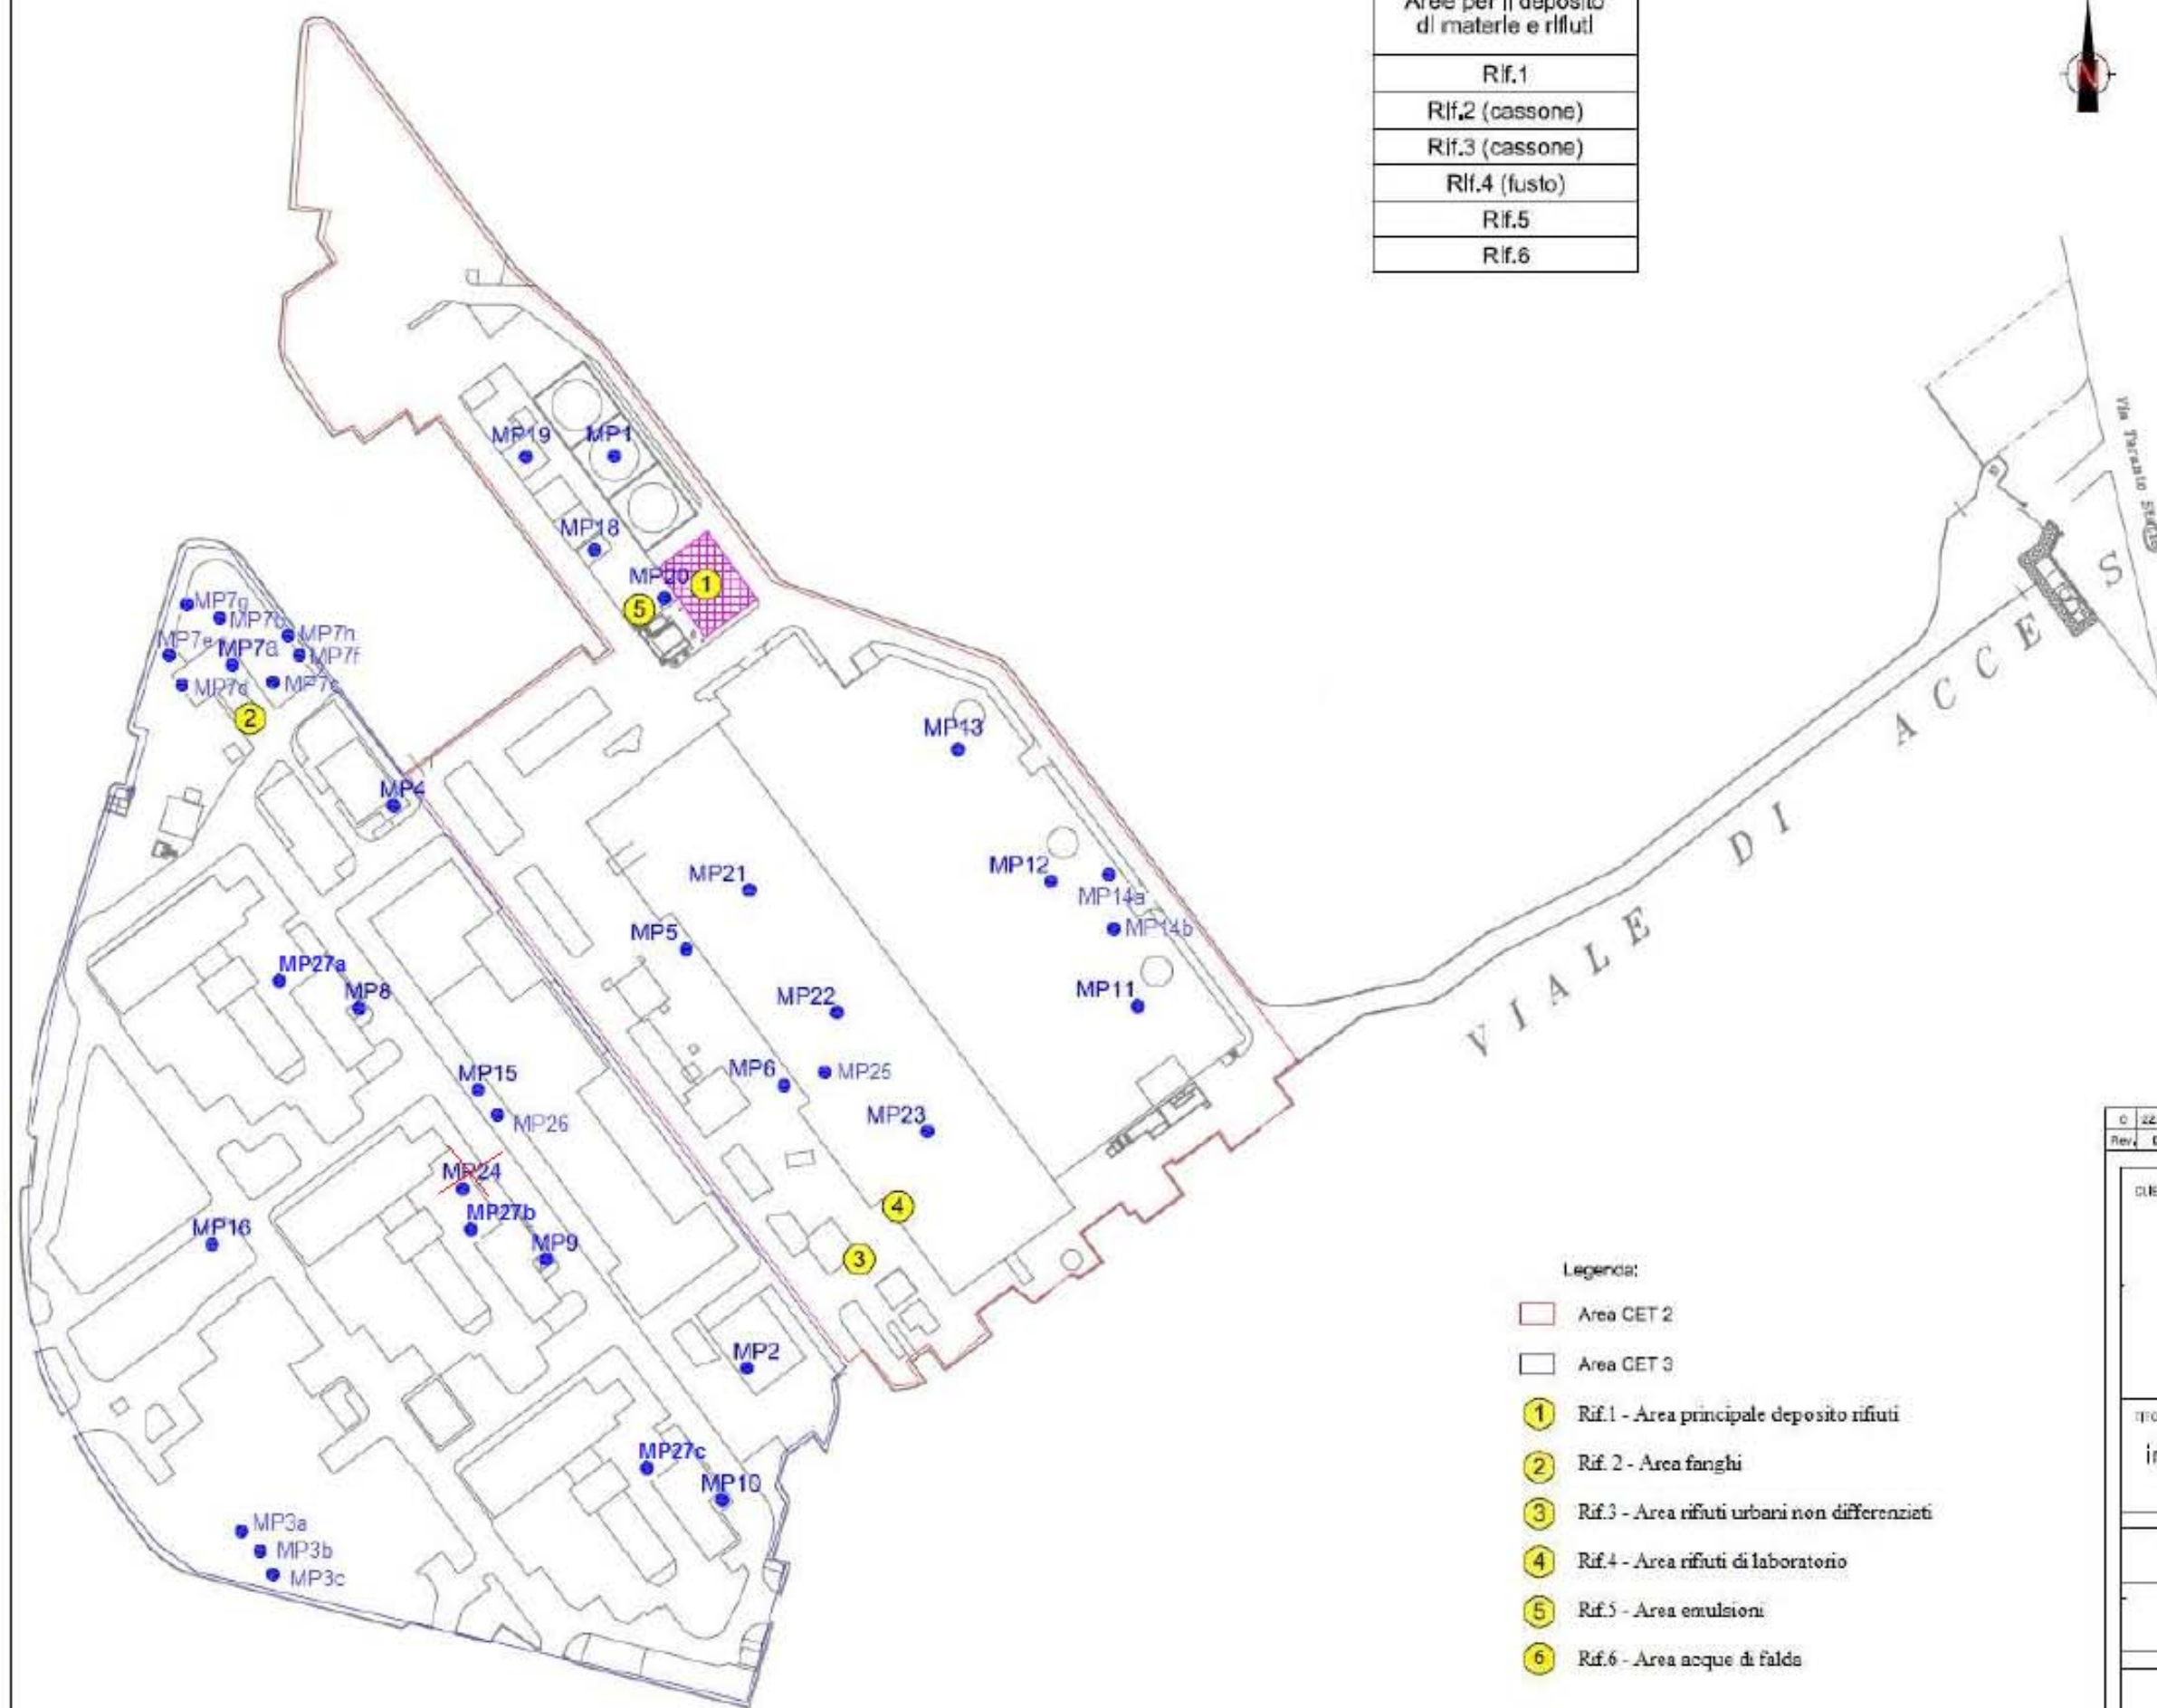

- Legenda:
- Area CET 2
  - Area CET 3
  - 1 Rif.1 - Area principale deposito rifiuti
  - 2 Rif.2 - Area fanghi
  - 3 Rif.3 - Area rifiuti urbani non differenziati
  - 4 Rif.4 - Area rifiuti di laboratorio
  - 5 Rif.5 - Area emulsioni
  - 6 Rif.6 - Area acque di falda

C	22/07/20	Errata Corrigenda Allegato 3.22	Incaricato	AR/ha	
Rev.	Descrizione	Disegnato	Verificato	Approvato	

**Acciaierie d'Italia**

TITOLO: Planimetria dello stabilimento con individuazione delle aree per il deposito di materie e rifiuti

FILE	SCALA
Tavola	1:2000

Scala

