





COMUNE DI MAZARA DEL VALLO (TP)
FOGLIO CATASTALE N.109

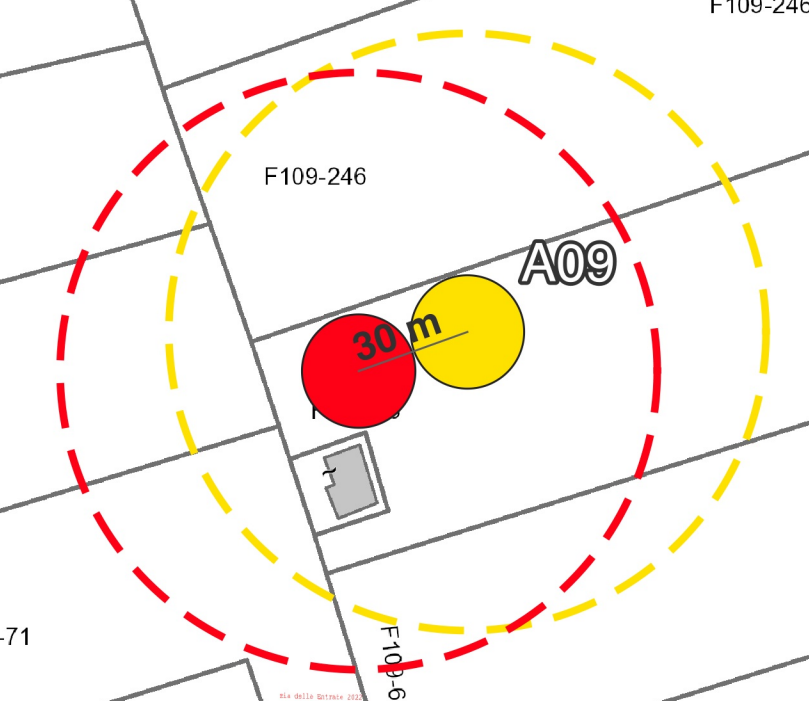

COMUNE DI MAZARA DEL VALLO (TP)
FOGLIO CATASTALE N.130

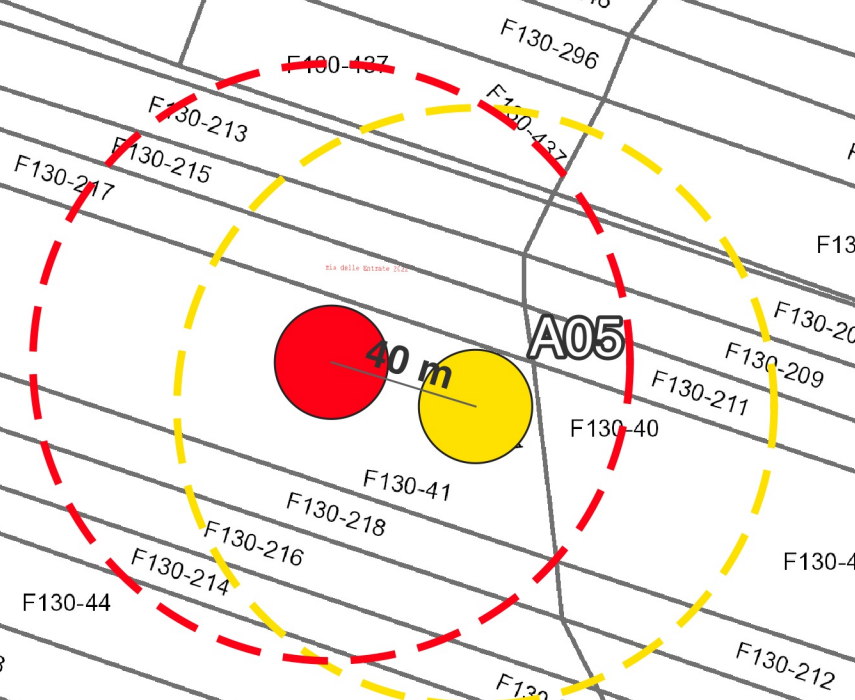

COMUNE DI MAZARA DEL VALLO (TP)
FOGLIO CATASTALE N.131

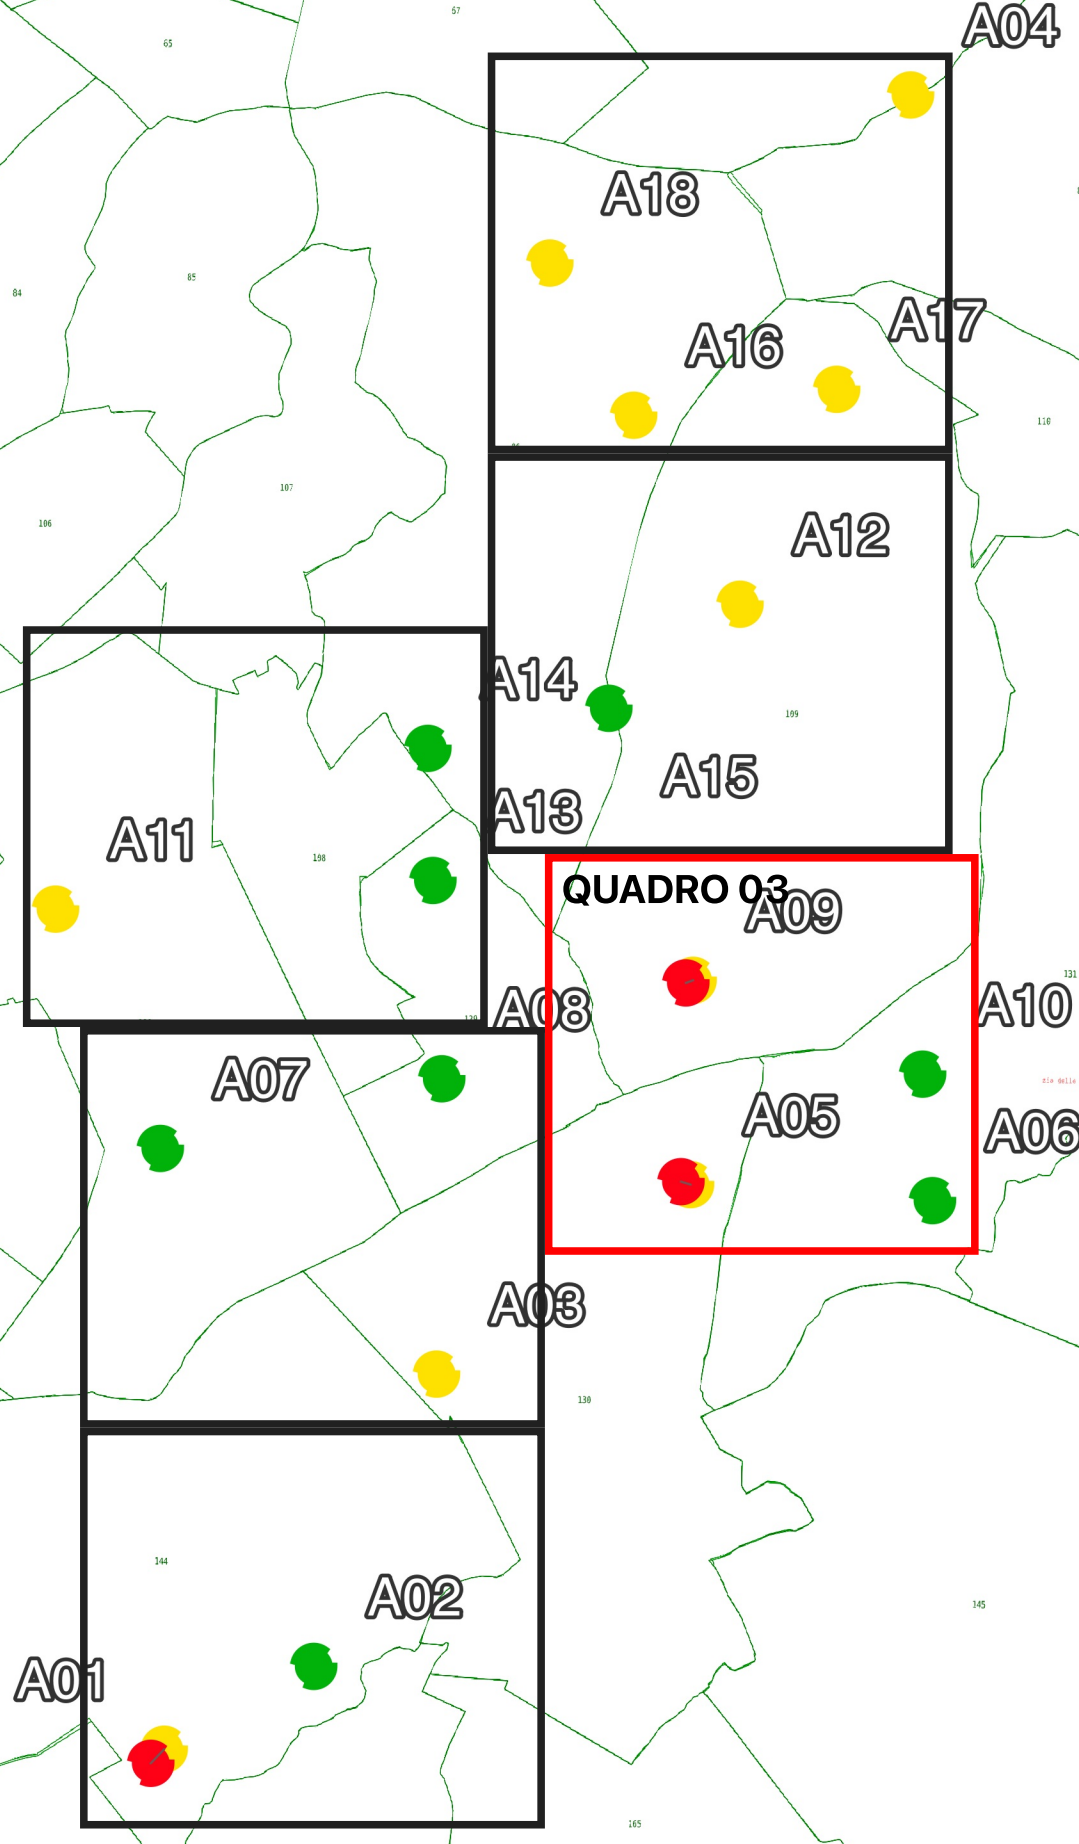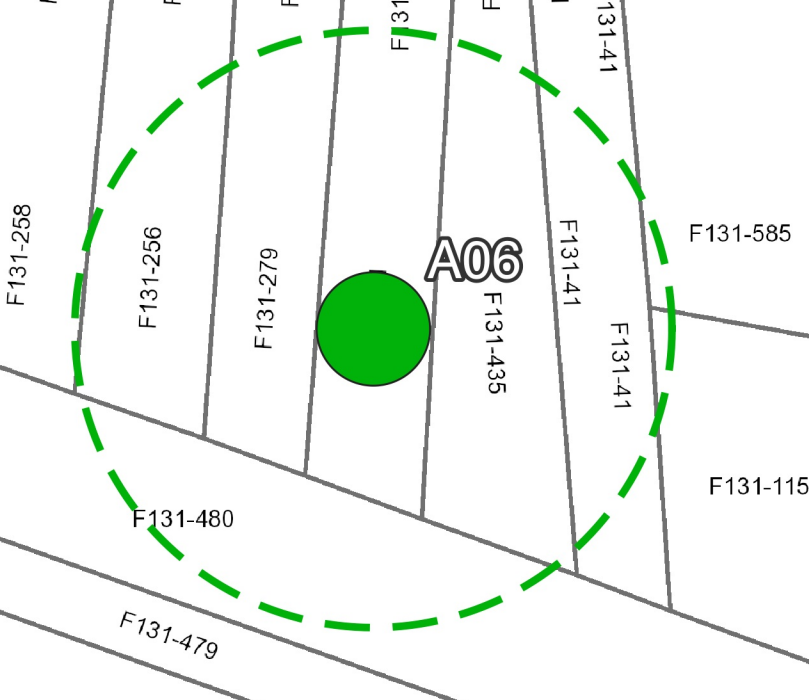

- LEGENDA**
- Aerogeneratore con relativa fondazione
 - Area spazzata dall'aerogeneratore
- LEGENDA COLORI**
- Stato di progetto approvato dal MIC
 - Stato di progetto eliminato
 - Nuova posizione proposta in variante



PROGETTO PER LA REALIZZAZIONE
DI UN IMPIANTO PER LA PRODUZIONE DI ENERGIA ELETTRICA A FONTE
RINNOVABILE EOLICA, OPERE CONNESSE ED INFRASTRUTTURE INDISPENSABILI
località Gazzera di Mazara del Vallo

PROGETTO DEFINITIVO SEU_31_03
Layout aerogeneratori approvati dal MIC con
proposta di variante non sostanziale

Proponente
SOCIETA' EOLICA UNO SRL
VIA ENRICO FERMI N 22/24
Palermo 90145
P.IVA: 06699240823

Progettista
Ing. Francesco Rossi

Formato
A0
Scala
1:2000
Scala stampa

Revisione	Descrizione	Data	Preparato	Controllato	Approvato
00	Prima emissione	26/09/2022	SC	FR	FR