


COMUNE DI MAZARA DEL VALLO (TP)
FOGLIO CATASTALE N.68

QUADRO 06

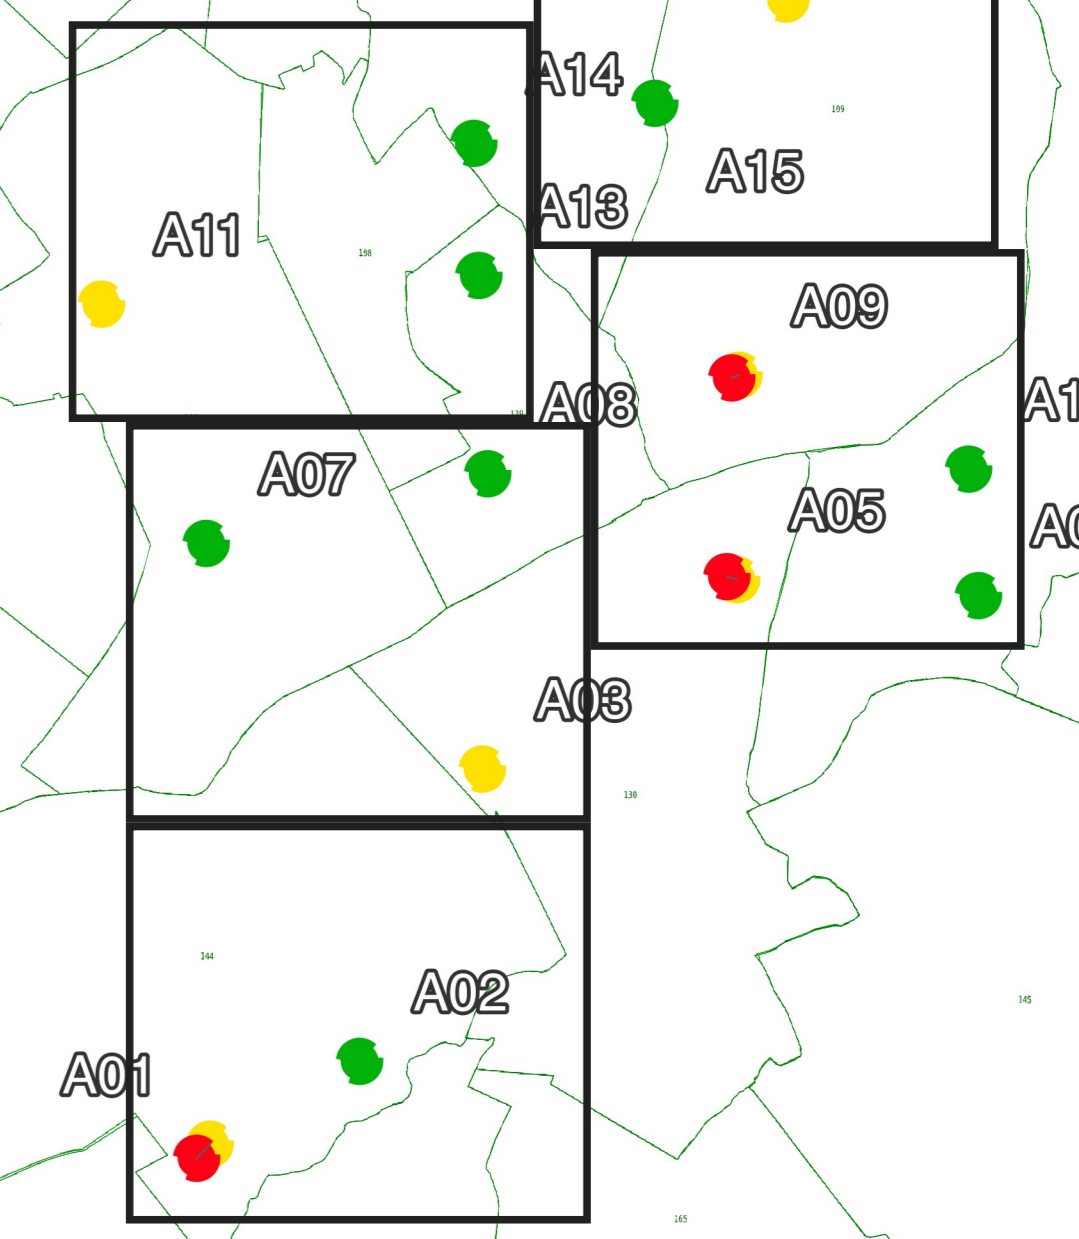

- LEGENDA**
- Aerogeneratore con relativa fondazione
 - Area spazzata dall'aerogeneratore
- LEGENDA COLORI**
- Stato di progetto approvato dal MIC
 - Stato di progetto eliminato
 - Nuova posizione proposta in variante

COMUNE DI MAZARA DEL VALLO (TP)
FOGLIO CATASTALE N.86

COMUNE DI MAZARA DEL VALLO (TP)
FOGLIO CATASTALE N.109



PROGETTO PER LA REALIZZAZIONE
DI UN IMPIANTO PER LA PRODUZIONE DI ENERGIA ELETTRICA A FONTE
RINNOVABILE EOLICA, OPERE CONNESSE ED INFRASTRUTTURE INDISPENSABILI
località Gazzera di Mazara del Vallo

PROGETTO DEFINITIVO


SEU_31_06
Layout aerogeneratori approvati dal MIC con proposta di variante non sostanziale

Proponente
SOCIETA' EOLICA UNO SRL
VIA ENRICO FERMI N 22/24
Palermo 90145
P.IVA: 0699240823

Progettista
Ing. Francesco Rossi

Formato
A0
Scala
1:2000
Scala stampa

Revisione	Descrizione	Data	Preparato	Controllato	Approvato
00	Prima emissione	26/09/2022	SC	FR	FR

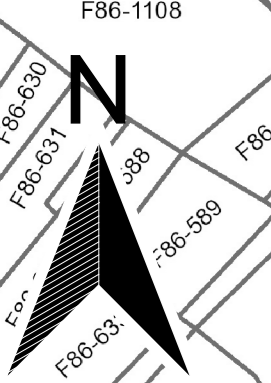

Foglio N: 87
Scala di 1:4000