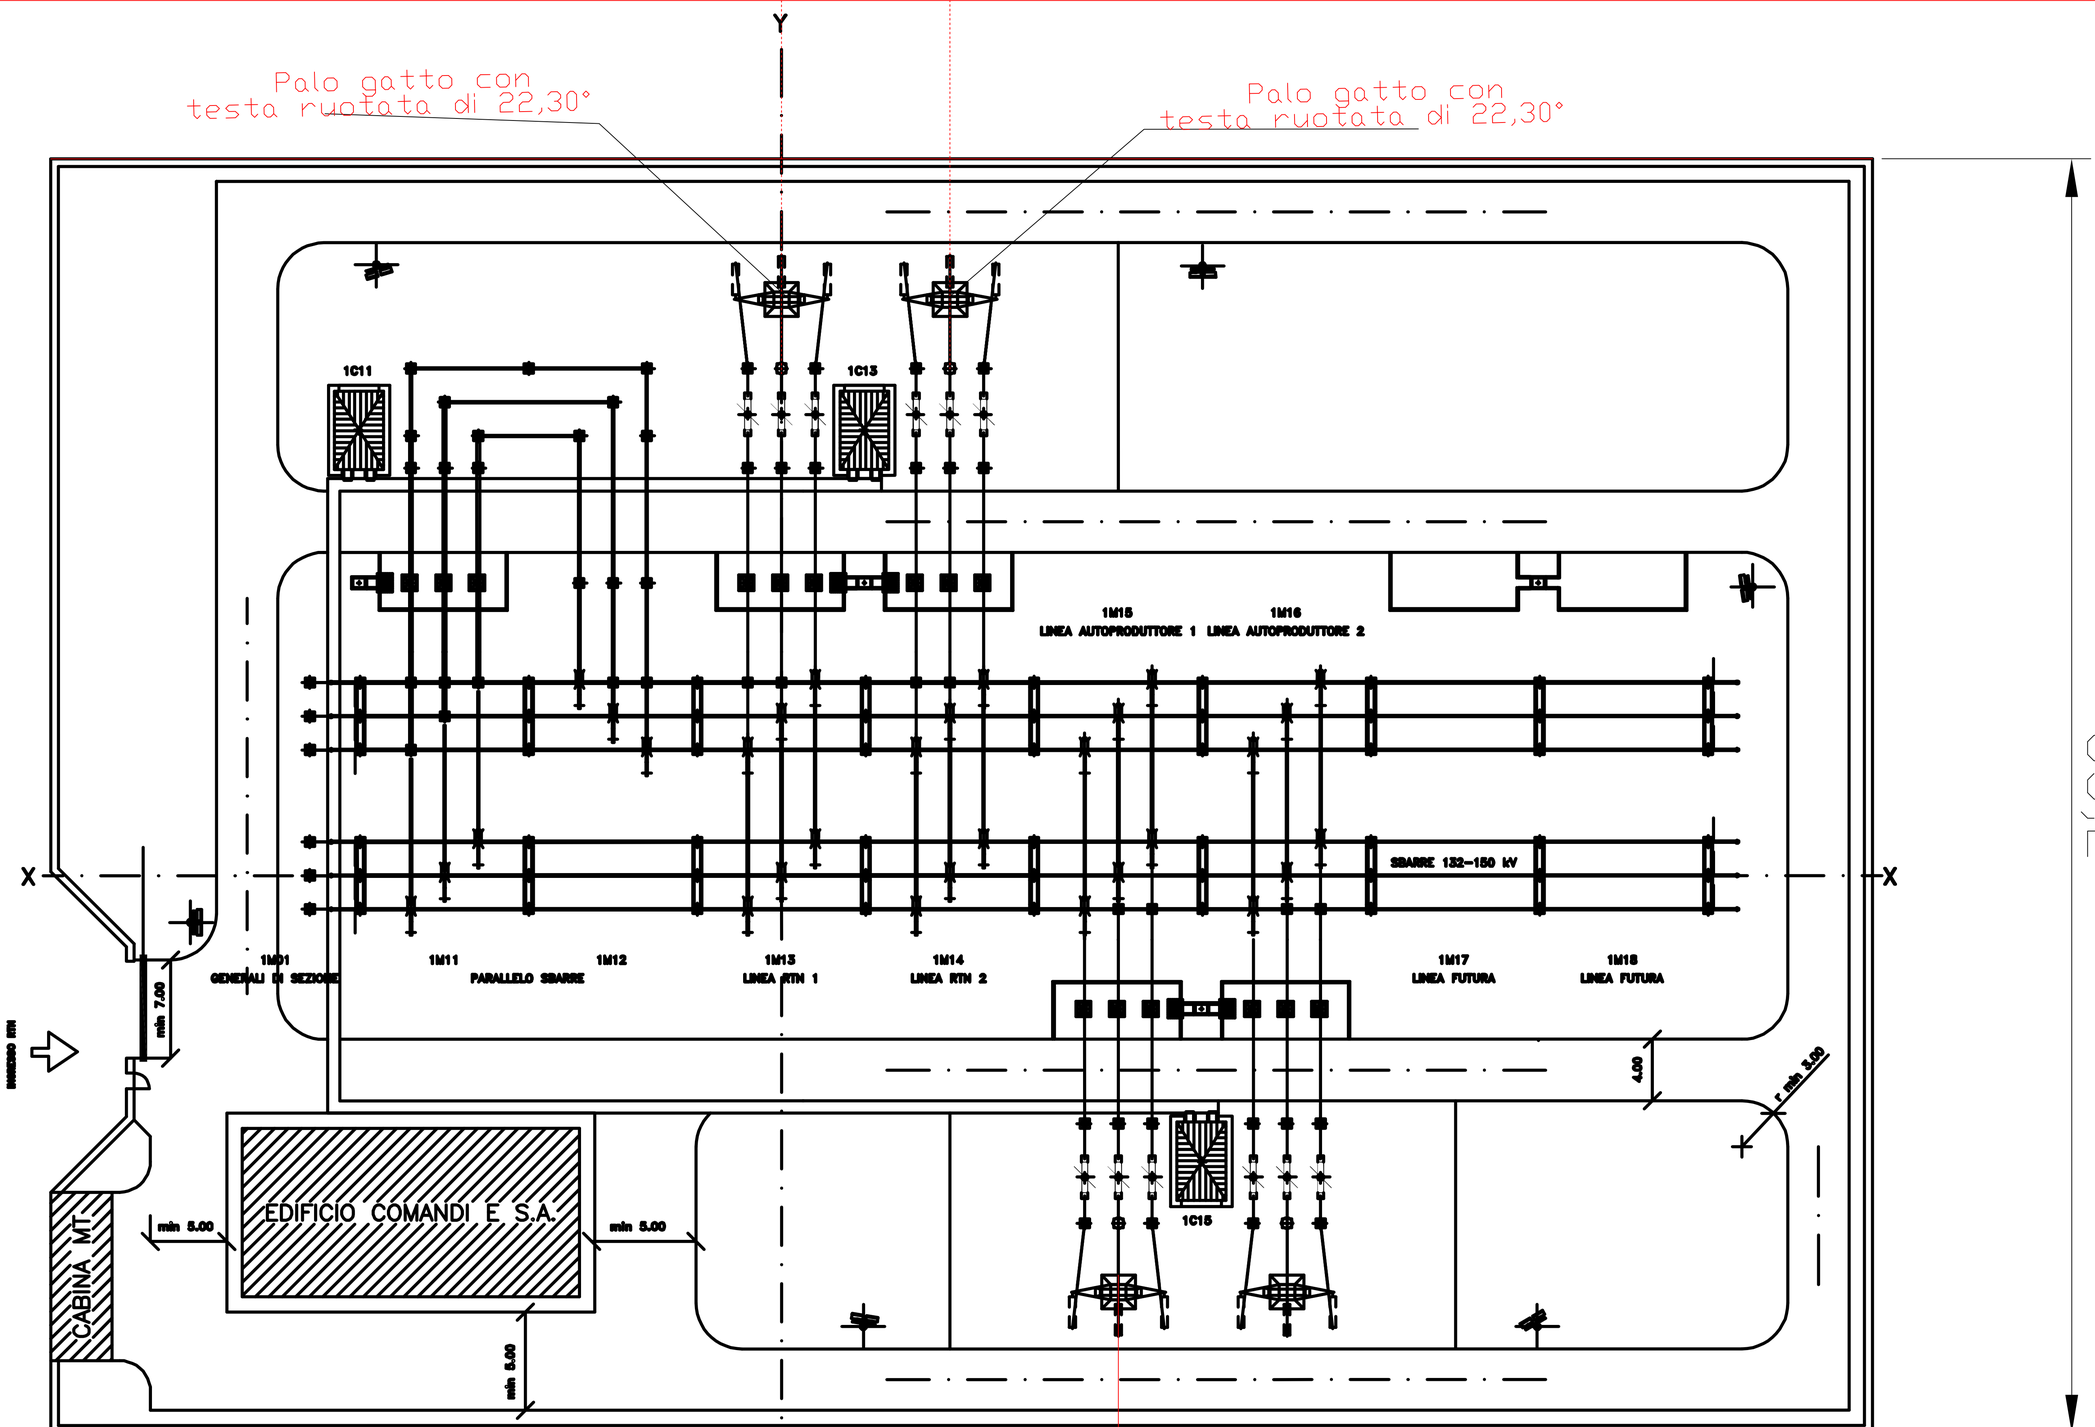

Comune di
CRACO
LOC. CRACO-PESCHIERA
PROVINCIA DI MATERA

PROGETTO DI UNA NUOVA STAZIONE ELETTRICA RTN A 150 kV CON ANNESSA CABINA UTENTE DI TRASFORMAZIONE 150/20 kV AL SERVIZIO DEL PARCO EOLICO DI MONTALBANO

Progettazione:
Arch. Vito Antonio Bianchi
Ing. Daniela LATROFA

Proponente: CARGO S.r.l.
Via AOSTA , 12
85100 POTENZA PZ
Amministratore Unico: Dott. Michele GIARDIELLO

TAVOLA N.°3

STAZIONE RTN

Timbri

PROGETTO PRELIMINARE

Scala 1:1.00