



LAYOUT EMISSIONE PRECEDENTE

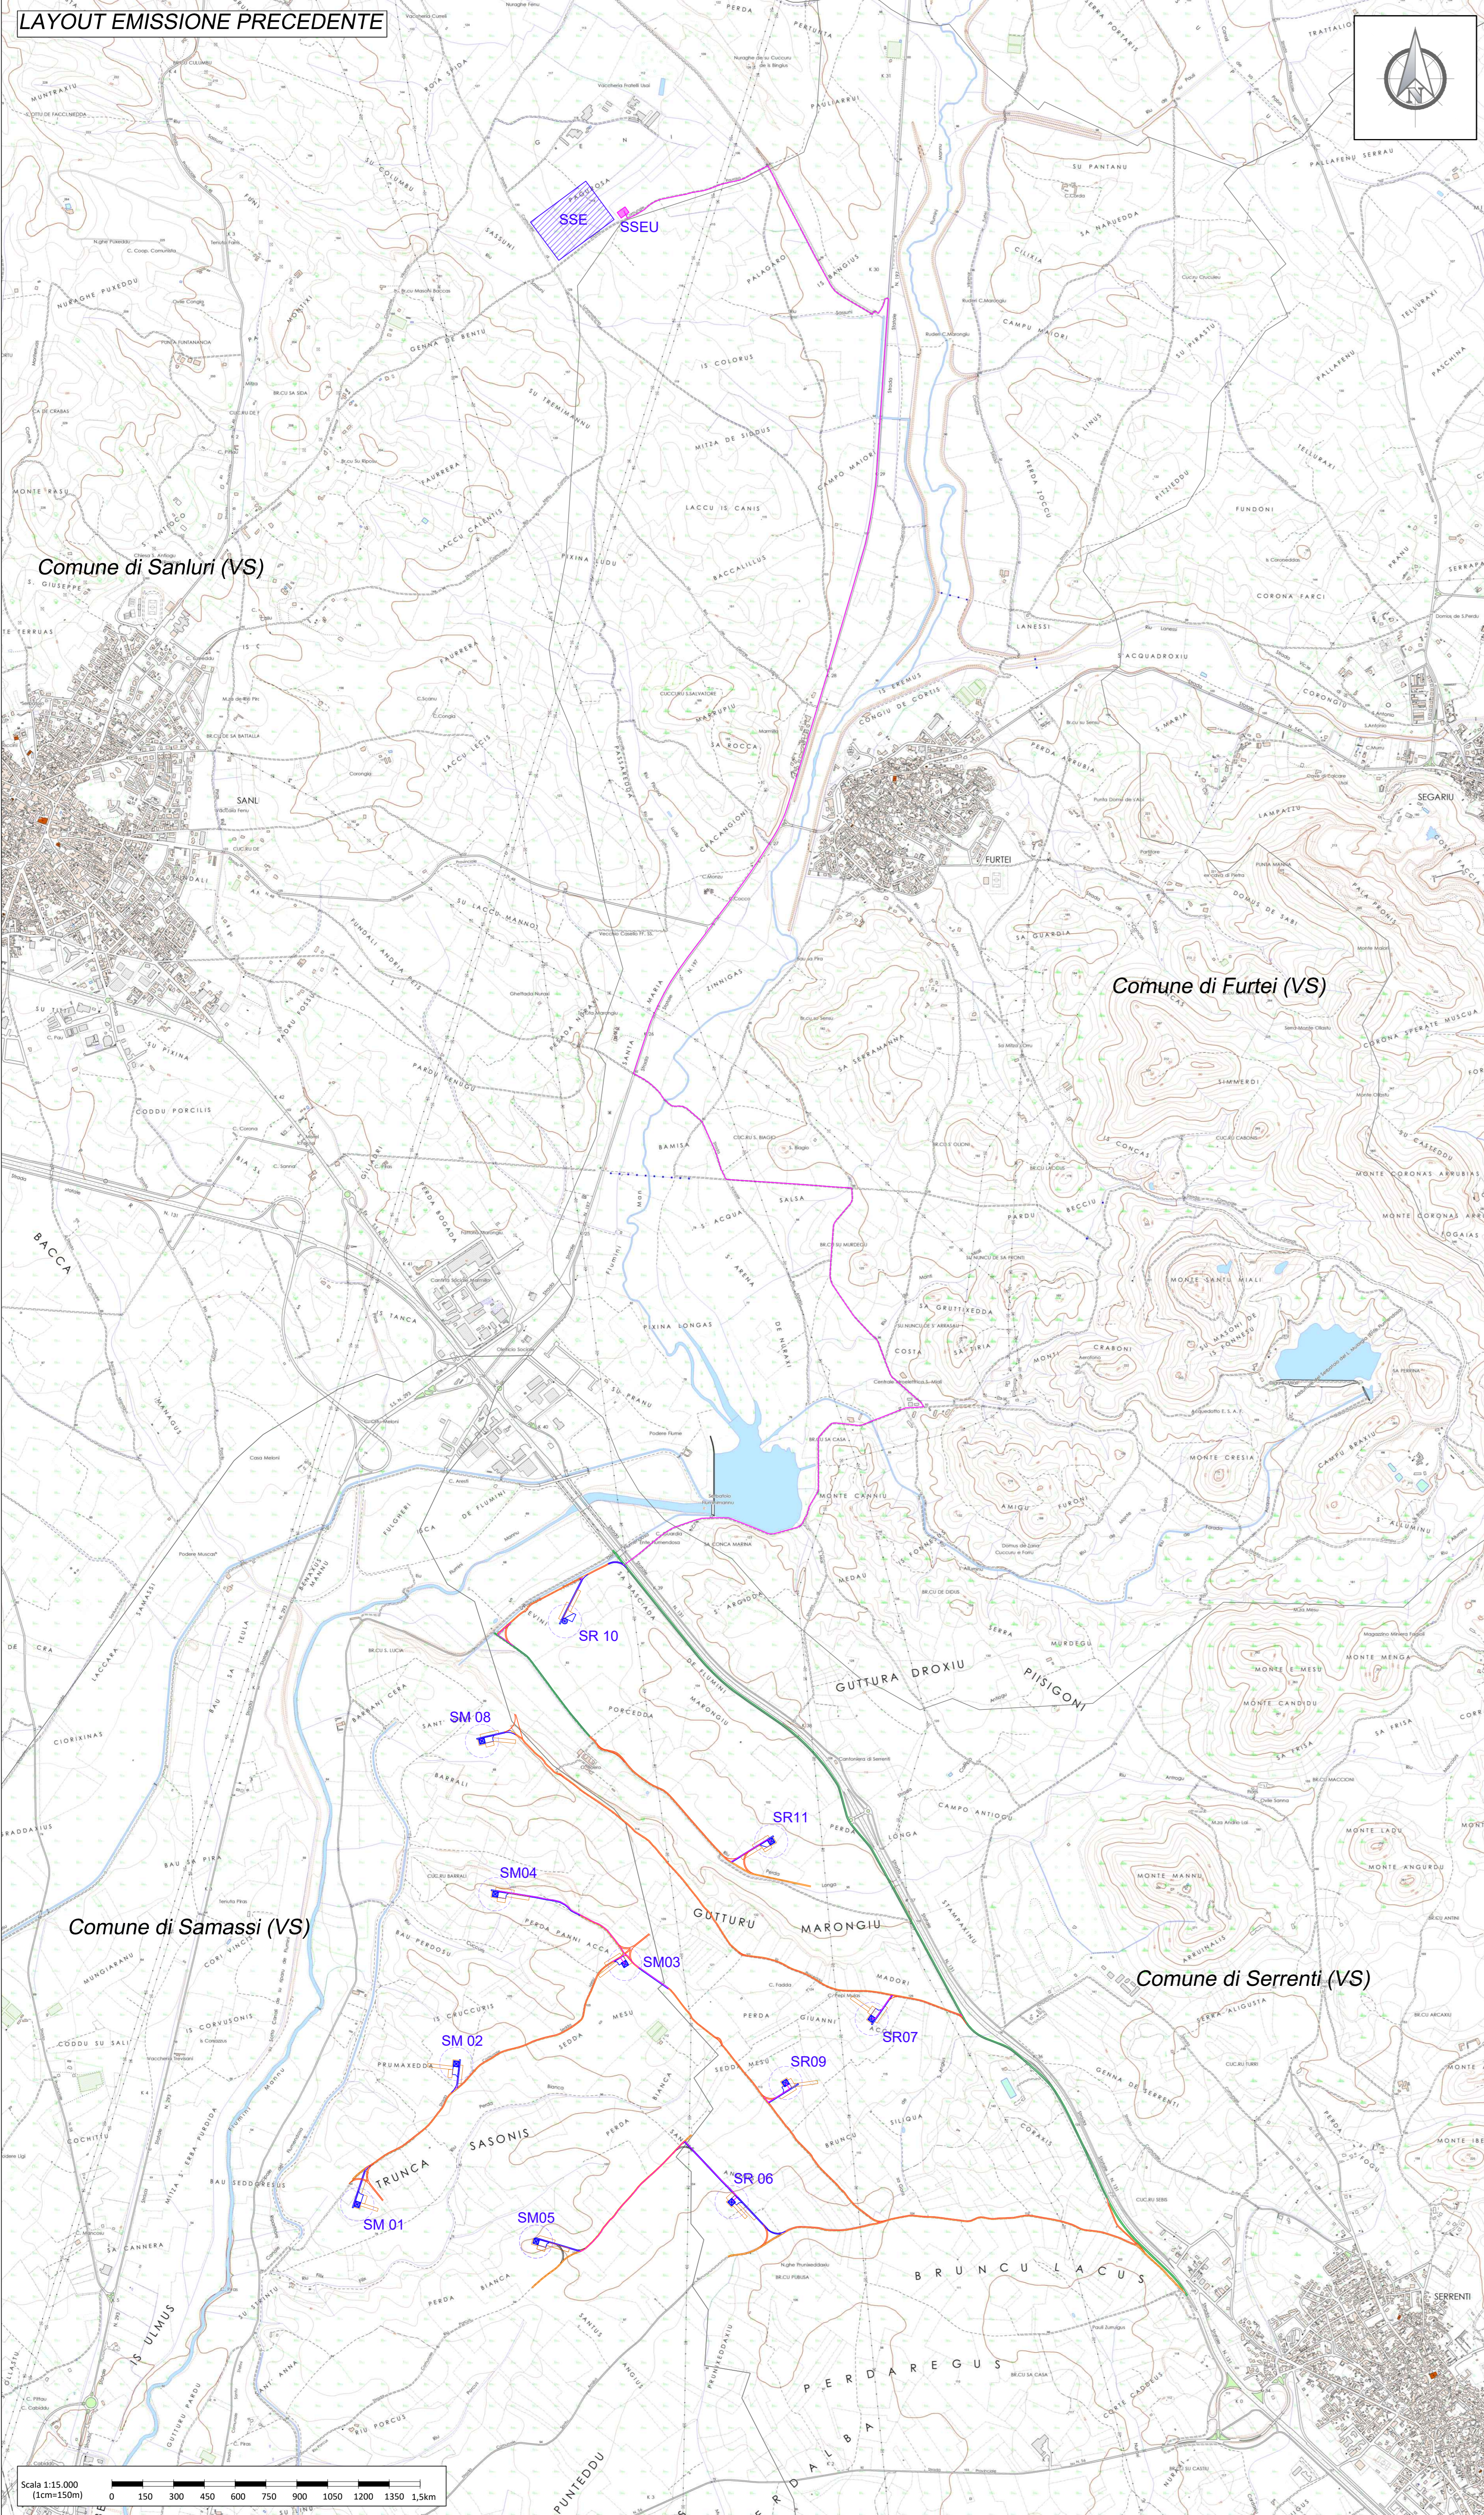

LAYOUT EMISSIONE PER INTEGRAZIONE MASE

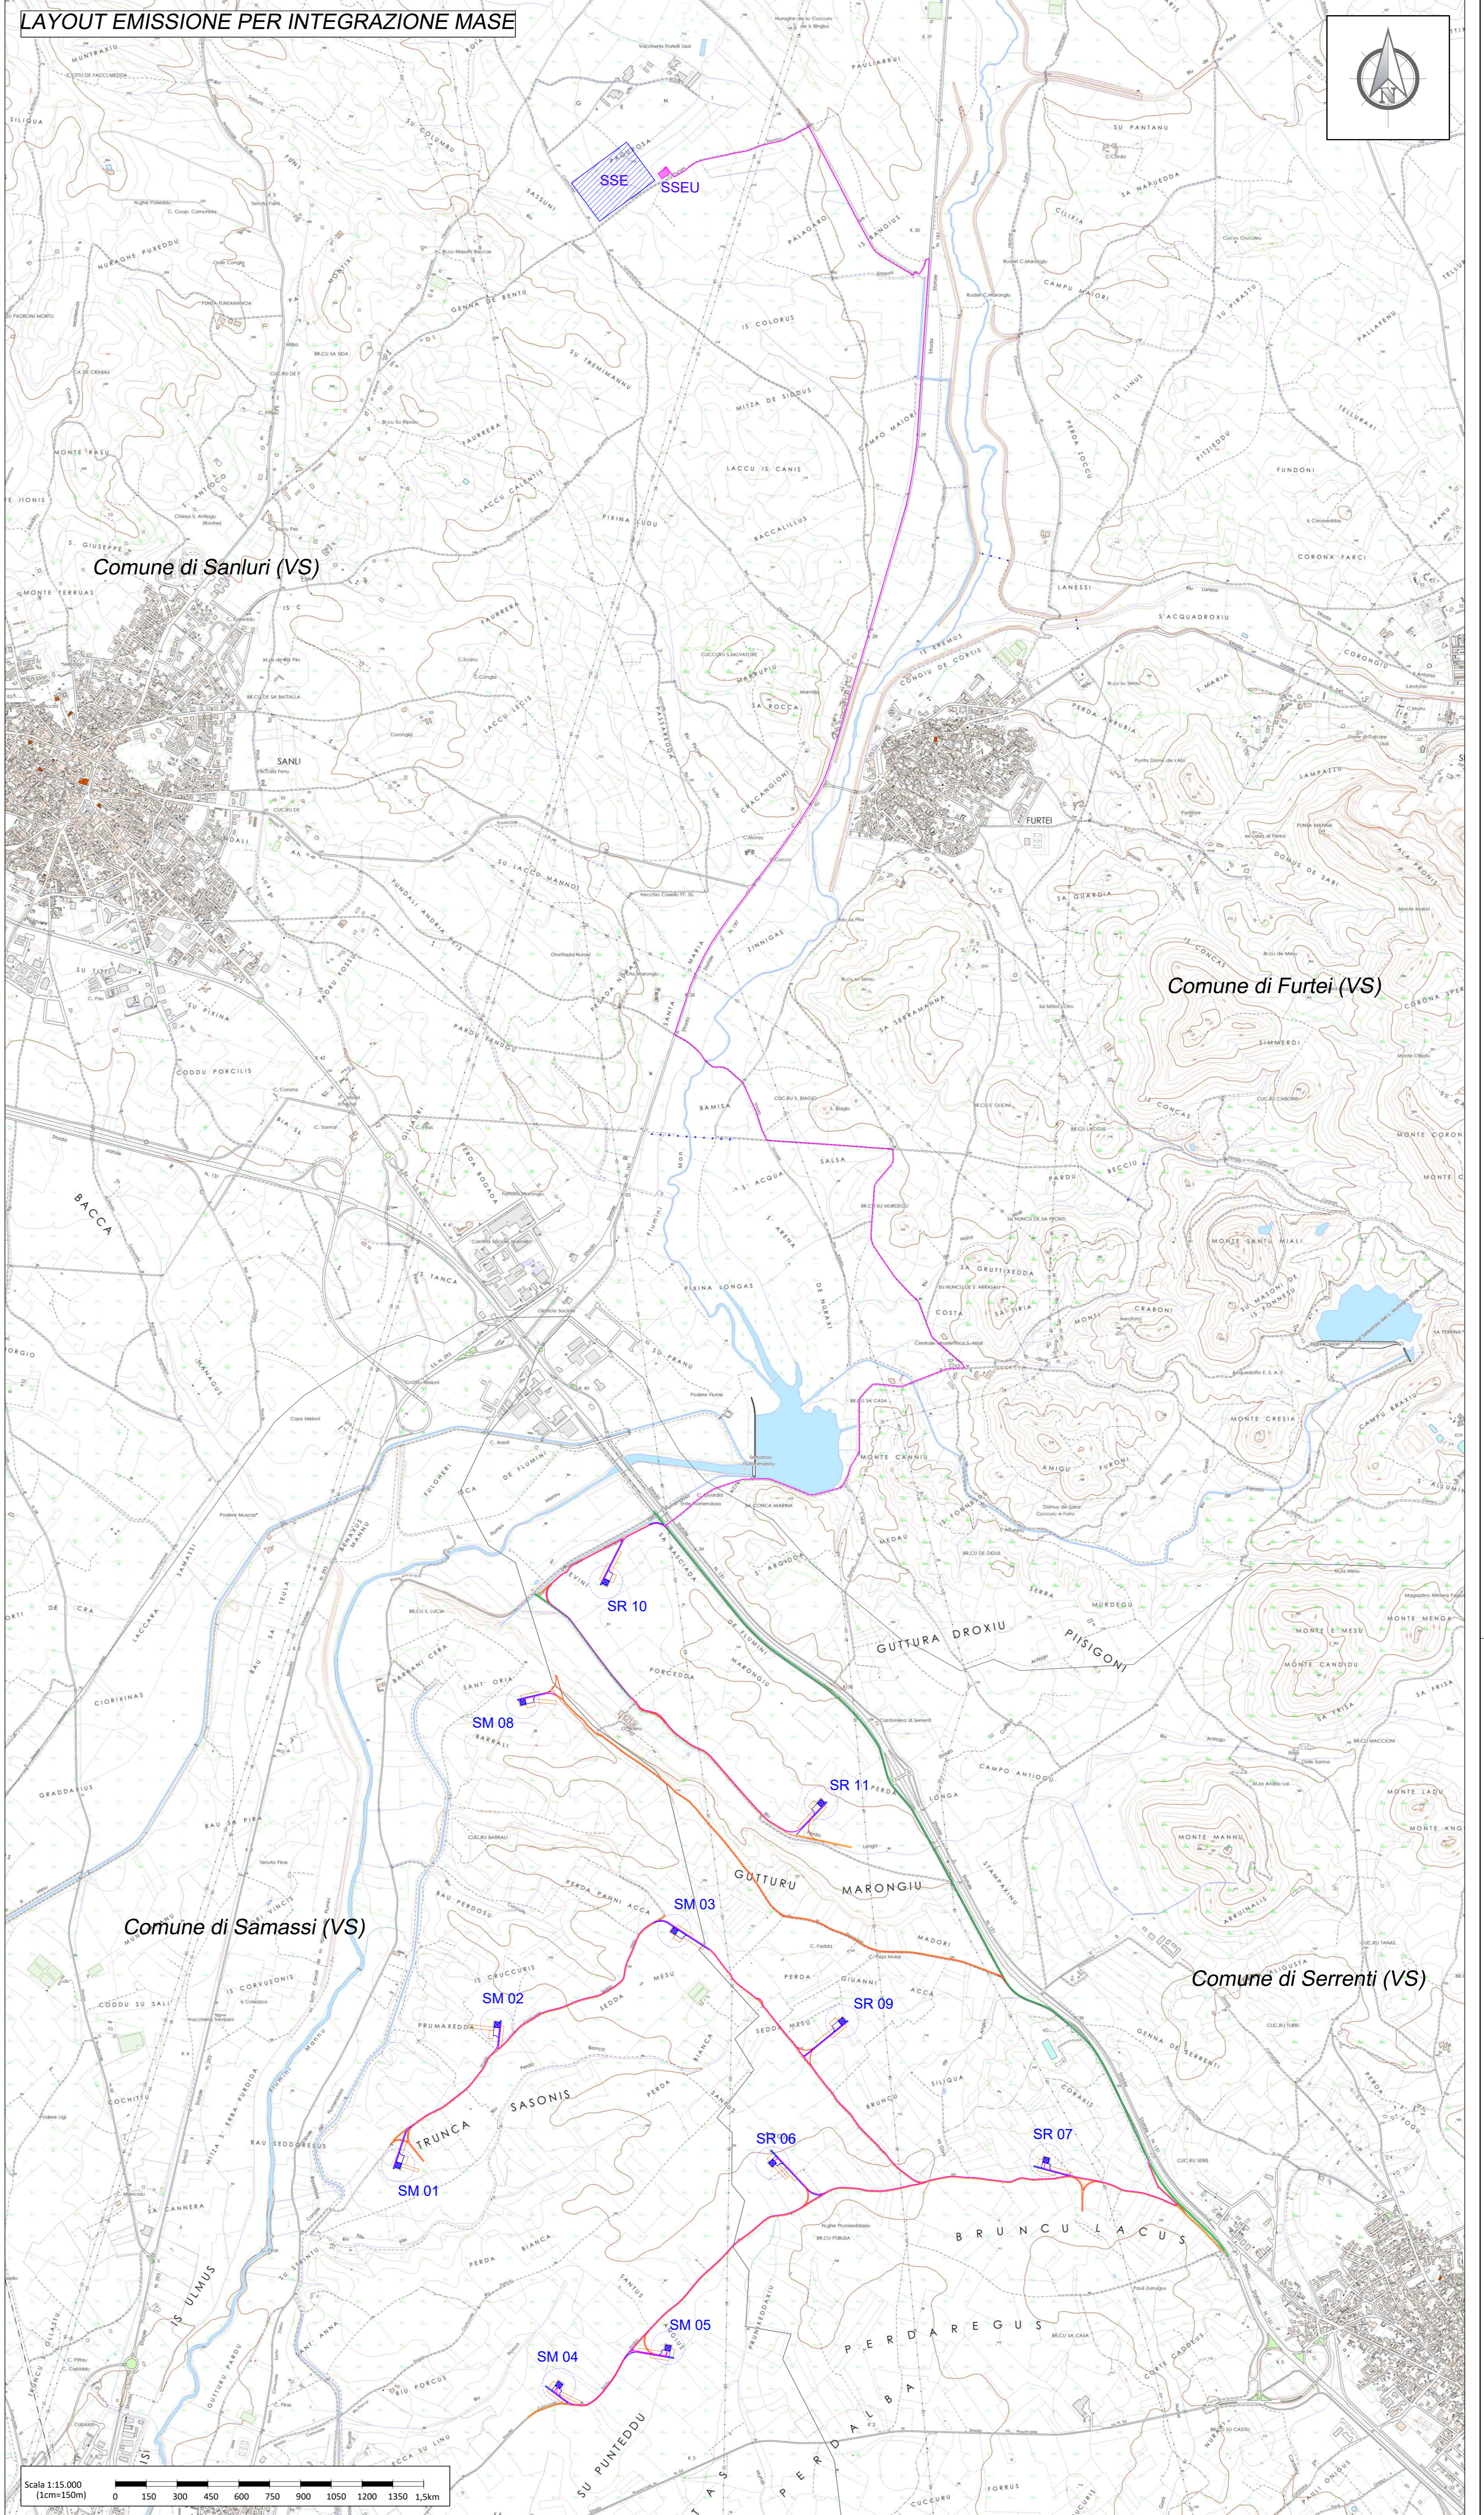

Localizzazione Geografica Impianto



Legenda

- Confini comunali
- Aerogeneratore: Fondazione, Piazzola definitiva, Sorvolo
- Piazzola temporanea
- Cavidotto interrato MT
- Sottostazione Elettrica Utente
- Ipotesi di connessione in fase di definizione tra ente gestore rete e società capofila
- Viabilità esistente
- Viabilità esistente da adeguare
- Adeguamenti temporanei alla viabilità
- Nuova viabilità

REGIONE SARDEGNA
Provincia del Medio Campidano (VS)

COMUNI DI SAMASSI E SERRENTI



REV.	DESCRIZIONE	DATA	REDACTO	CONTROL	APPROV.
1	EMISSIONE PER INTEGRAZIONE MASE	11/11/22	PROTOLINI M.	FERRARO C.	MASTASI A.
0	EMISSIONE PER COMMENTI	04/11/22	PROTOLINI M.	FERRARO C.	MASTASI A.

SORGENTIA RENEWABLES S.R.L.

sorgentia
RENEWABLES
Ingegneria & Innovazione

Antex
GROUP

Via Jorica, 16 - Loc. Belvedere - 06100 Soriano (SR) - Tel. 0931.1663409
Web: www.ansgroup.it e-mail: info@ansgroup.it

Progetto: **PARCO EOLICO DI "SAMASSI - SERRENTI"**

Rev. 1:15.000

Nome DSX/FILE: C20010505-PD-PL-36-01

Allegati: 1/1

F. Acc: A0

Libretto: **DEFINITIVO**

TAVOLA DI CONFRONTO TRA LAYOUT EMISSIONE PRECEDENTE E LAYOUT EMISSIONE PER INTEGRAZIONE MASE

Autore: Dott. Ing. Cesare Furto
Caricatore progetti dalla Provincia di Cagliari n° 6130 sez. A

Il presente documento è di proprietà della ANTEX GROUP s.r.l.
E' vietata la ristampa o l'uso in qualsiasi modo senza il permesso scritto della società.
Le società della ANTEX GROUP s.r.l.