

DOCUMENTO n DOCUMENTO n°D202217148


Casanova Lonati, lì 19/12/2022

Spett.  
**SORGENIA POWER SPA**  
VIA GULF ITALIANA  
26827 TERRANOVA DEI PASSAERINI (LO)

**OGGETTO:** cartina isofreatica NOVEMBRE 2022

Vi facciamo pervenire la documentazione in oggetto.

Restando a Vs. disposizione per qualsiasi ulteriore richiesta o chiarimento porgiamo distinti saluti.

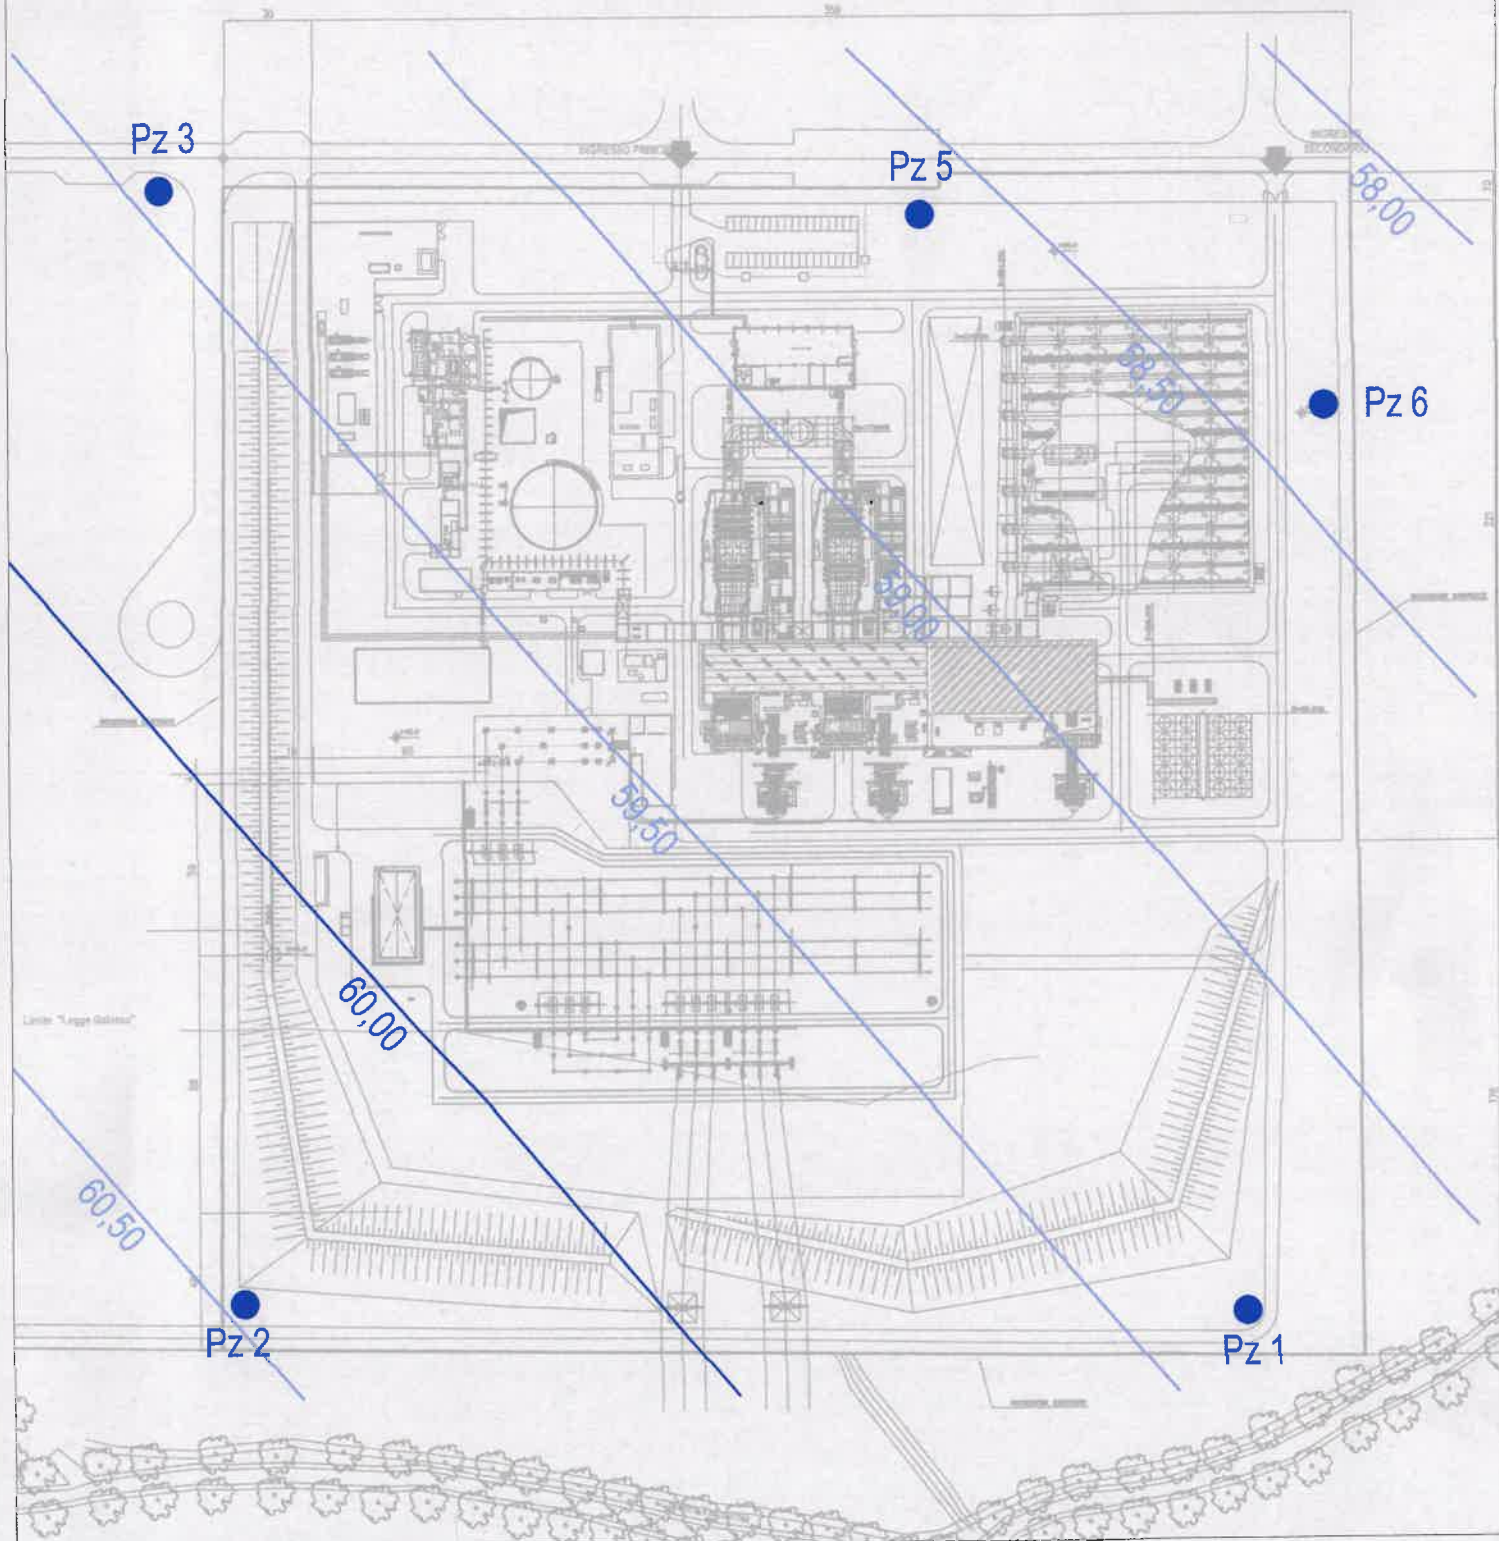

**CENTRALE DI  
BERTONICO - TURANO LODIGIANO**

**CARTA ISOPIEZOMETRICA  
AGGIORNAMENTO DEL 17/11/2022**

Committente:



Elaborazione a cura di:

