

OCCUPAZIONE  
TEMPORANEA PEV.21  
Superficie(mq)=2321.92


OCCUPAZIONE  
TEMPORANEA PEV.21  
Superficie(mq)=2773.18

OCCUPAZIONE  
TEMPORANEA PEV.21  
Superficie(mq)=3382.72

OCCUPAZIONE  
TEMPORANEA PEV.21  
Superficie(mq)=661.50

OCCUPAZIONE  
TEMPORANEA PEV.21  
Superficie(mq)=439.41

OCCUPAZIONE  
TEMPORANEA PEV.21  
Superficie(mq)=3264.00

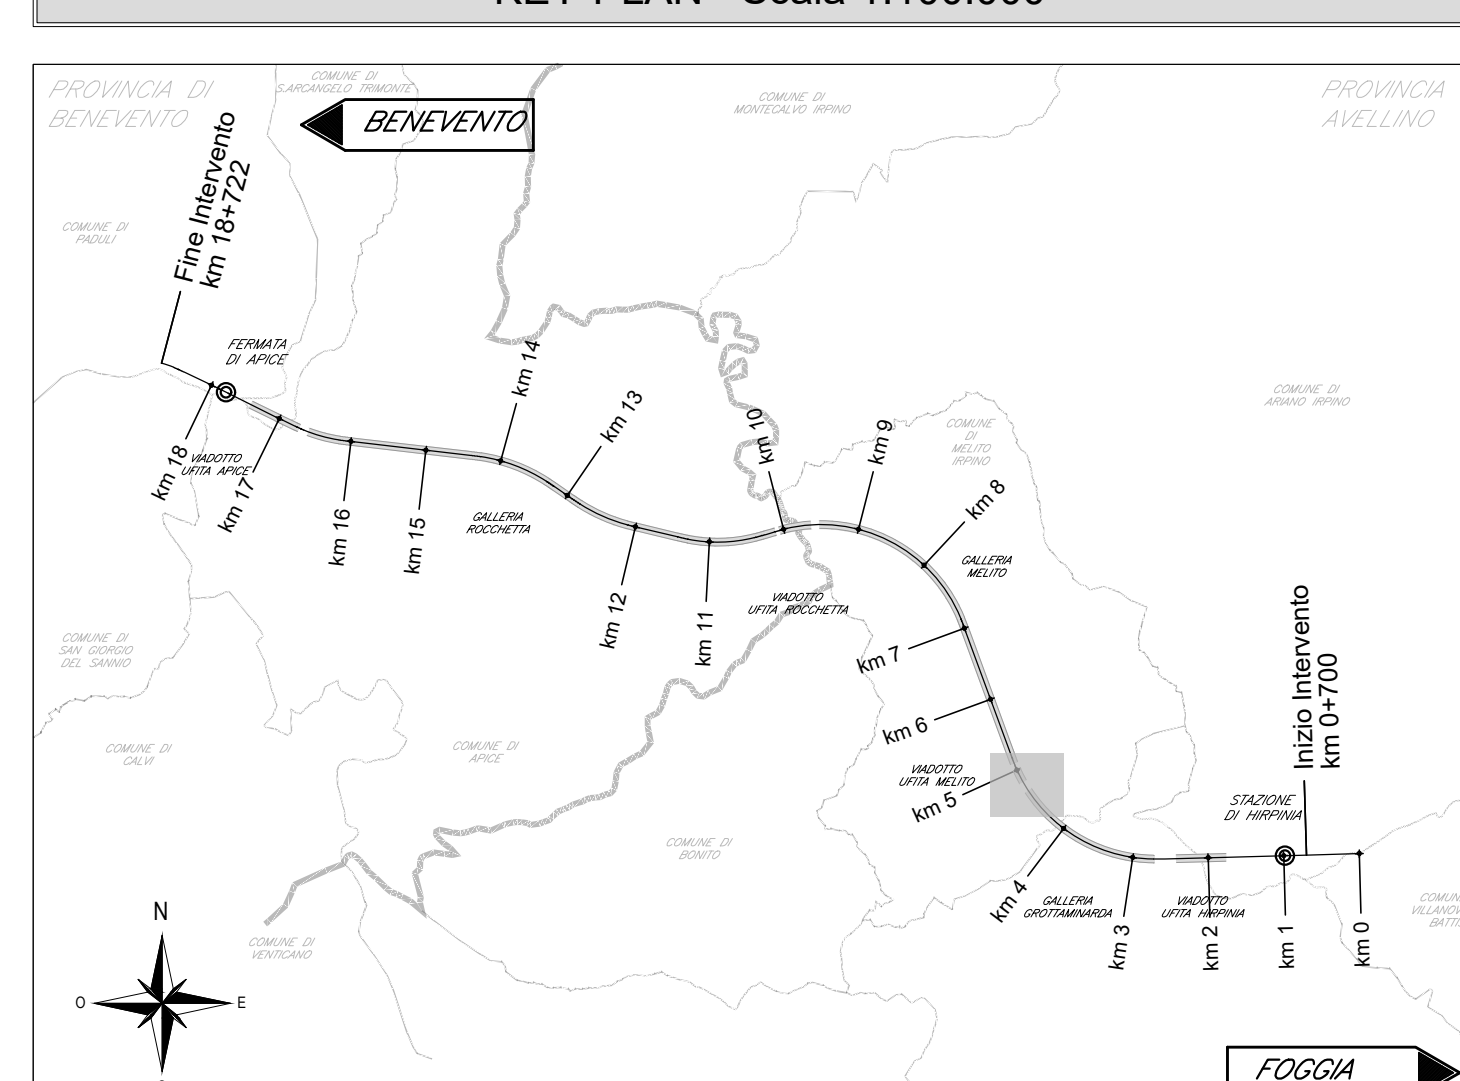

ELABORATI DI RIFERIMENTO

DESCRIZIONE	CODICE
Fondazioni Pila e Spalla A - Pianta fondazioni e sezioni	F2801VZ2P9H0200001
Traccimento a scavi - FASE A: planimetrie e profili	F2801VZ2P9H0200002
Traccimento a scavi - FASE B: planimetrie e profili	F2801VZ2P9H0200003
Fondazioni Pila P2 - Opere di sostegno scavi, piante e sezioni	F2801VZ2P9H0200004
Cabinato di protezione spandite	F2801VZ2P9H0200005
Piatti di fondazione Spalla A e Pila 1: carpenteria - piante e sezioni	F2801VZ2P9H0200006
Carpenteria spalla A, l. 1 e 2	F2801VZ2P9H0200007
Carpenteria spalla A, l. 2 e 3	F2801VZ2P9H0200008
Opere di Sostegno e Stabilizzazione - Fase A	F2801VZ2P9H0200009
Opere di Sostegno e Stabilizzazione - Fase B	F2801VZ2P9H0200010
Opere di Sostegno e Stabilizzazione - Fase C	F2801VZ2P9H0200011
Piatti Strutturali: Planimetria e sezione longitudinale - Fase finale	F2801VZ2P9H0200012
Piatti Strutturali: Traccimento e scavi - Fase A	F2801VZ2P9H0200013
Piatti Strutturali: Sezione trasversali - Fase A	F2801VZ2P9H0200014
Piatti Strutturali: Traccimento e scavi - Fase B	F2801VZ2P9H0200015
Piatti Strutturali: Sezione trasversali - Fase B	F2801VZ2P9H0200016
Piatti Strutturali: Sezione trasversali - Fase C	F2801VZ2P9H0200017
Piatti Strutturali: Carpenteria - Pianta e Sezioni	F2801VZ2P9H0200018
Piatti Strutturali: Dettagli costruttivi	F2801VZ2P9H0200019
Planimetria esecutiva	F2801VZ2P9H0200020
Planimetria con indicazioni delle aree di occupazione temporanea	F2801VZ2P9H0200021
Planimetria di progetto con B.O.E.	F2801VZ2P9H0200022
Visibilità provvisoria - Planimetria generale	F2801VZ2P9H0200023
Visibilità provvisoria - Dettagli	F2801VZ2P9H0200024
Strumentazione di monitoraggio opere di sostegno scavi - Planimetria e sezione longitudinale	F2801VZ2P9H0200025

CARATTERISTICHE DEI MATERIALI

PER LA TABELLA MATERIALI E NOTE GENERALI FARE RIFERIMENTO AL DOCUMENTO F2701Z2277H0000001 - Foglio materiali e note generali per i varianti V01, V02, V03 E V04

LEGENDA

- CONFINI PARTICELLE
- CONFINI FOGLIO DI MAPPA
- CAMPITURE FABBRICATI
- CORSI D'ACQUA
- STRADE
- OCCUPAZIONI TEMPORANEE PROGETTO ESECUTIVO
- NUOVE OCCUPAZIONI TEMPORANEE PE VARIANTE 21

COMMITTENTE




DIREZIONE LAVORI



APPALTAZIONE CONSORZIO



PROGETTAZIONE MANDATARIA

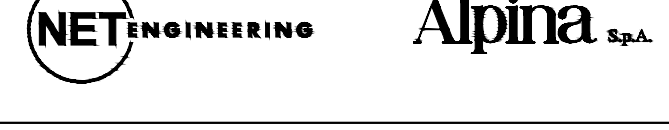

PROGETTO ESECUTIVO DI VARIANTE

ITINERARIO NAPOLI - BARI  
RADDOPPIO TRATTA APICE - ORSARA  
LOTTO FUNZIONALE APICE - HIRPINIA  
CANTIERIZZAZIONE

GENERALI  
\* Variante 21 - Opere di mitigazione movimenti franosi tra la PK 4+695 e PK 5+000\*  
Planimetria con indicazione delle aree di occupazione temporanea

APPALTAZIONE Consorzio HIRPINIA AV Il Direttore Tecnico Ing. Vincenzo Morone 16/03/2022	DIRETTORE DELLA PROGETTAZIONE E Responsabile integrazione tra le varie prestazioni specialistiche Ing. G. Casare	PROGETTISTA Alpina Ing. F. GALVANNI
---	---	---

COMMESSA	LOTTO	FASE	ENTE	TIPO DOC.	OPERADISCIPLINA	PROGR.	REV.	SCALA
I	F28	01	V	ZZ	P6	CA	0000	2111
								B
								1:500

Rev.	Descrizione	Redatto	Data	Verificato	Data	Approvato	Data	Autore/Rev. Data
A	missione	R. Sivieri	11/03/2022	A. Ceppi	11/03/2022	S. Galvanni	11/03/2022	Ing. F. GALVANNI
B	Revisione e legge invariata	R. Sivieri	16/03/2022	A. Ceppi	16/03/2022	S. Galvanni	16/03/2022	Ing. F. GALVANNI