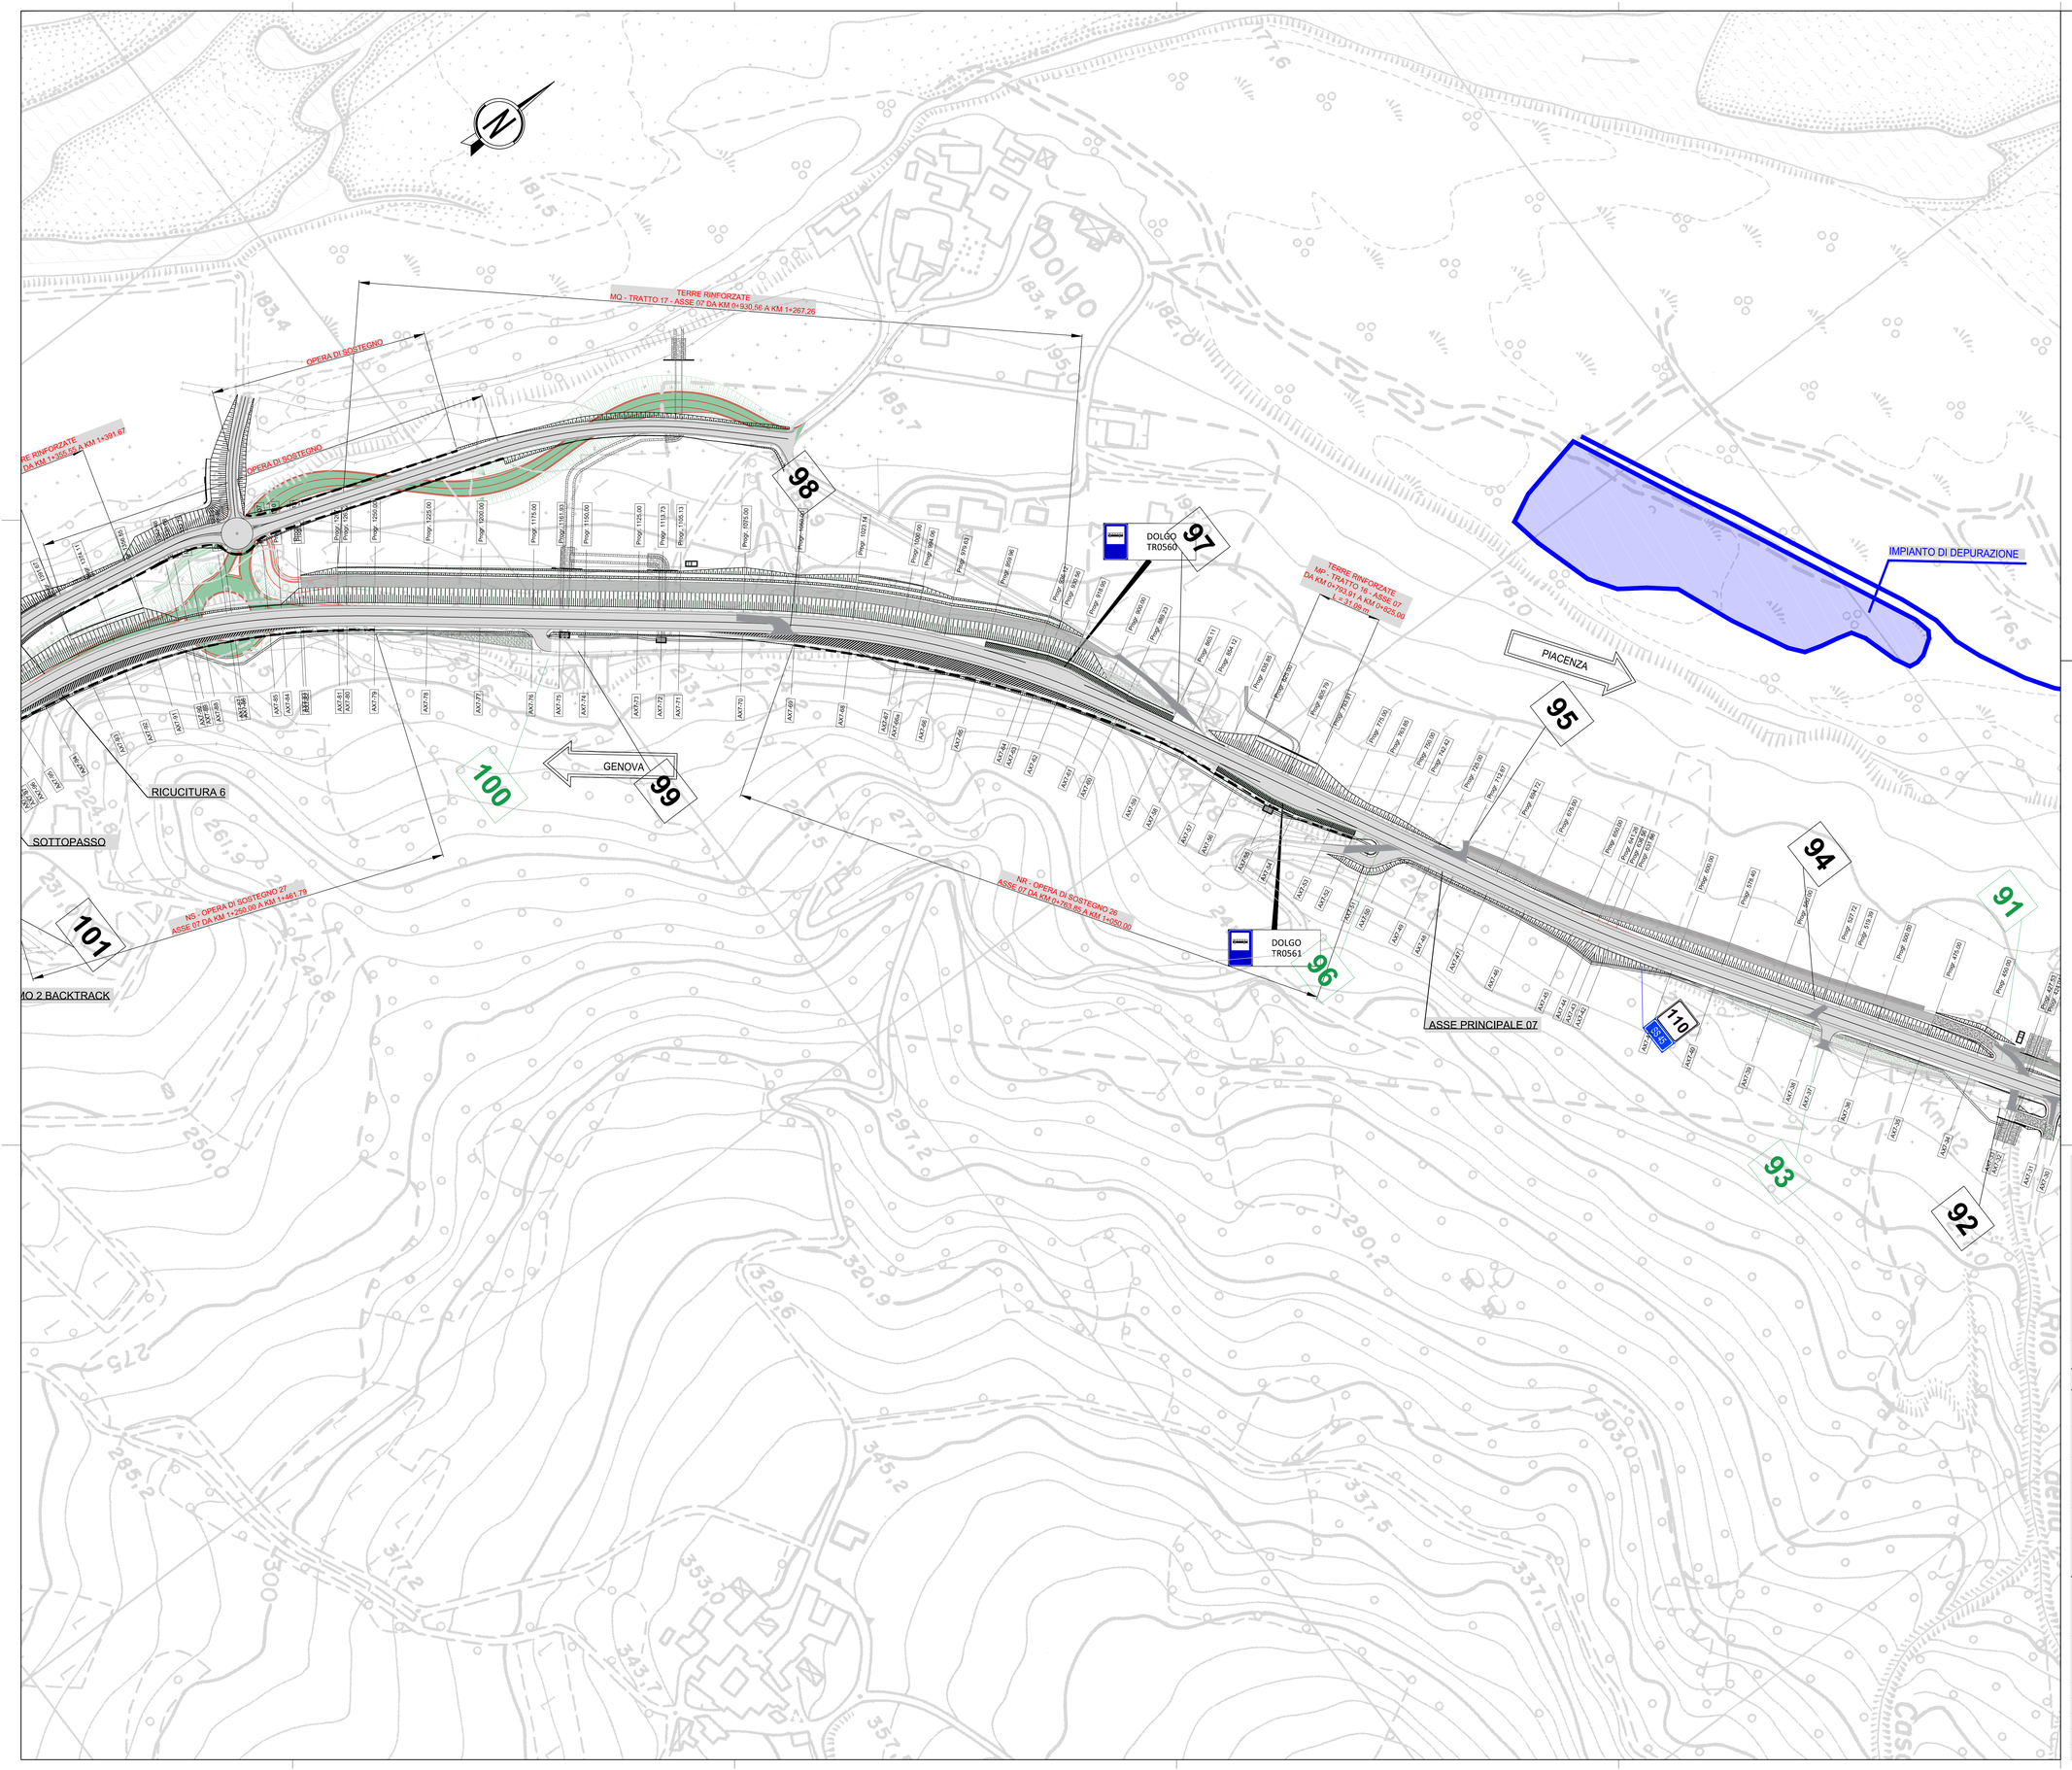


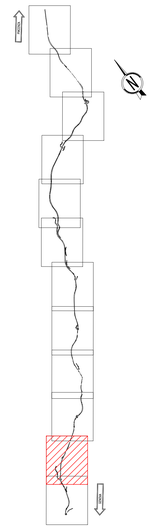

LEGENDA

| | |
|---|---|
| | MARCIAPIEDE |
| | VIABILITA' NON ASFALTATA PISTA CICLABILE |
| | VIABILITA' ASFALTATA |
| | RINATURALIZZAZIONI |
| | PROGETTO CONSEGNATO |
| | PROGETTO REVISIONATO |
| DOLGO TR0560 | FERMATA BUS |
| 96 | NUMERAZIONE PROGRESSIVA ACCESSI ESISTENTI - ACCESSO DIRETTO CHIUSO O DEVIATO |
| 96 | NUMERAZIONE PROGRESSIVA ACCESSI ESISTENTI - ACCESSO DIRETTO CONFERMATO |

N.B. : Nelle località urbane è prevista la posa dello strato d'usura con argilla espansa.

anas GRUPPO FS ITALIANE

ANAS S.p.A.

Direzione Progettazione e Realizzazione Lavori

# S.S.45 DELLA VAL DI TREBBIA

## AMMODERNAMENTO DELLA STRADA STATALE N. 45 DELLA VAL TREBBIA NEL TRATTO CERNUSCA-RIVERGARO

## PROGETTO DEFINITIVO

PROGETTAZIONE: ANAS DPRL

I PROGETTISTI:
*ing. Antonio SCALAMANDRE*
*Ordine Ing. di Frosinone n.1063*

IL GEOLOGO:
*geol. Maurizio MARTINO*
*Ordine Geol. del Lazio ES n.457*

IL RESPONSABILE DEL SIA:
*Ing. Laura TROIANI*
*Ordine Arch. di Roma n.A-31880*

IL COORDINATORE PER LA SICUREZZA IN FASE DI PROGETTAZIONE:
*geom. E.PAIELLA*

VISTO: IL RESPONSABILE DEL PROCEDIMENTO:
*ing. Anna Maria NOSARI*

PROTOCOLLO | DATA

SUPPORTO ALLA PROGETTAZIONE:

STUDIO CORONA

Ingegneria del Territorio s.r.l. | CONSORZIO UNING Società Ingegneria GA&M

SETAC Servizi & Engineering Trasporti Ambiente Costruzioni | ARKE' Ingegneria S.r.l.

ECOPLAN | EG Engineering Geology

DOTT. GEOL. DANILO GALLO | ING. RENATO DEL PRETE

**D01013**

**D - PROGETTO STRADALE**
**D01 - PLANIMETRIE E PROFILI DI RAFFRONTO**
PLANIMETRIA DI RAFFRONTO - Tav. 11 di 12

| CODICE PROGETTO | | | NOME FILE | REVISIONE | SCALA: |
|---|---|---|---|---|---|
| PROGETTO | LIV. PROG. | N. PROG. | D01013 - P00PS00TRAPP25_A.dwg | | |
| BO0067 | D | 1801 | CODICE ELAB. P00PS00TRAPP25 | A | 1:1000 |

| REV. | DESCRIZIONE | DATA | REDATTO | VERIFICATO | APPROVATO |
|---|---|---|---|---|---|
| C | | | | | |
| B | | | | | |
| A | EMISSIONE A SEGUITO DI RICHIESTA INTEGRAZIONE DEL MINISTERO | Novembre 2022 | | | |