PLANIMETRIA DI RILIEVO

SCALA 1:100

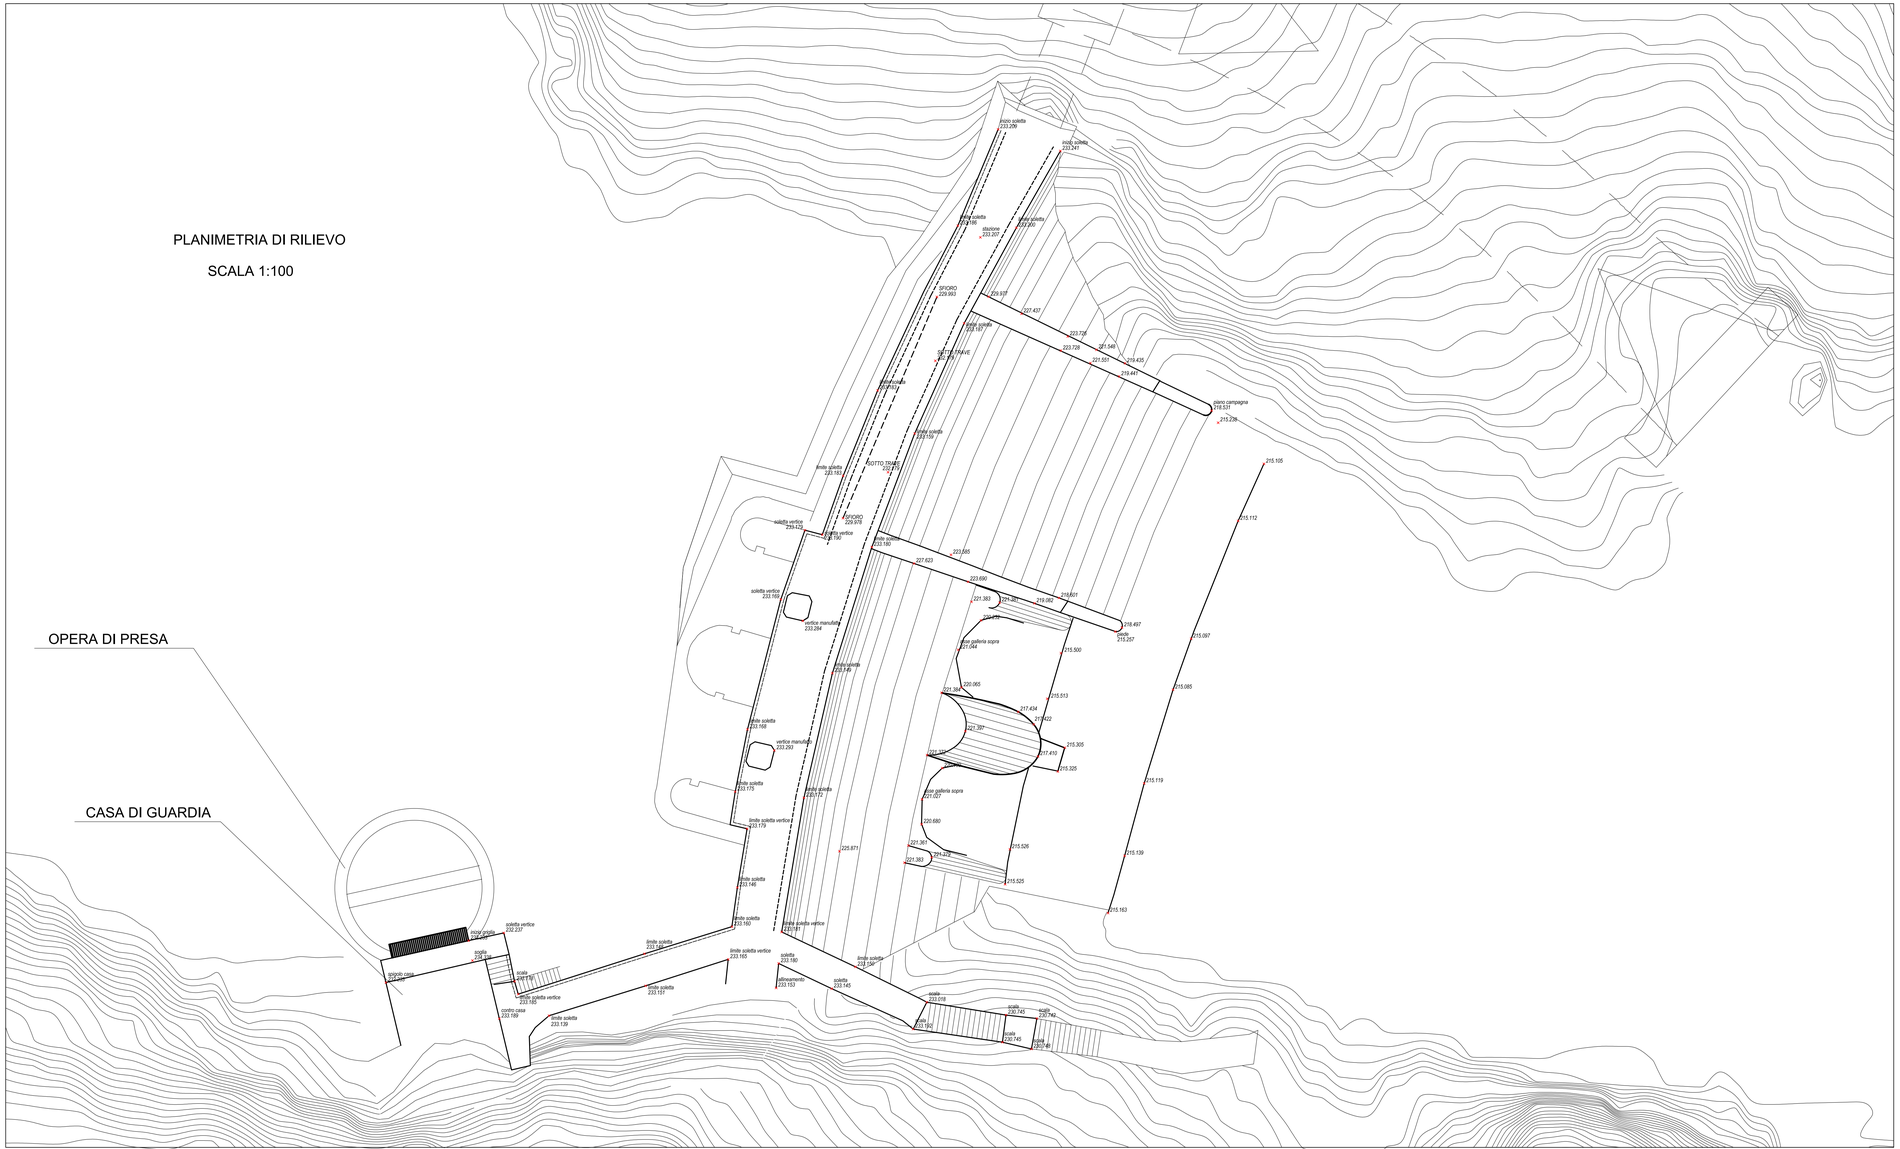

EUSEBIO ENERGIA

Corso Sempione n.15/a - Gallarate (VA)

Diga di Leda (n. arch. SND 652)

Preliminari interventi di miglioramento della sicurezza idraulica dello sbarramento

PROGETTO ESECUTIVO

(Rif. Nota DG Div. 5 - n. 0021766 del 06.09.2019)
(Rif. Nota UTD Venezia - n. 0021823 del 16.10.2020)

Tecnico: Dott. Ing. Antonio Tenani

Edizione	Revisione	Data	Descrizione	Redatto	Verificato	Approvato
01	0	15.02.2021	Prima Emissione	A.T.	A.T.	A.T.

dott. ing. Antonio Tenani
Via Col. M. Salce 5/a - 32100 Belluno
tel. 0437942030
e-mail: tenaniantonio@alice.it
pec: antonio.tenani@ingpec.eu
P. IVA 00827970252 / C.F.: TNNNTN63P28D530T

TITOLO DOCUMENTO:

PLANIMETRIA
STATO DI FATTO

PRATICA: ====

ELABORATO: S1

ANNO: 2021

SCALA: ---- UNI: ----- FILE: ---