



PLANIMETRIA DI PROGETTO
SCALA 1:100



PROSPETTO DA MONTE
SCALA 1:100

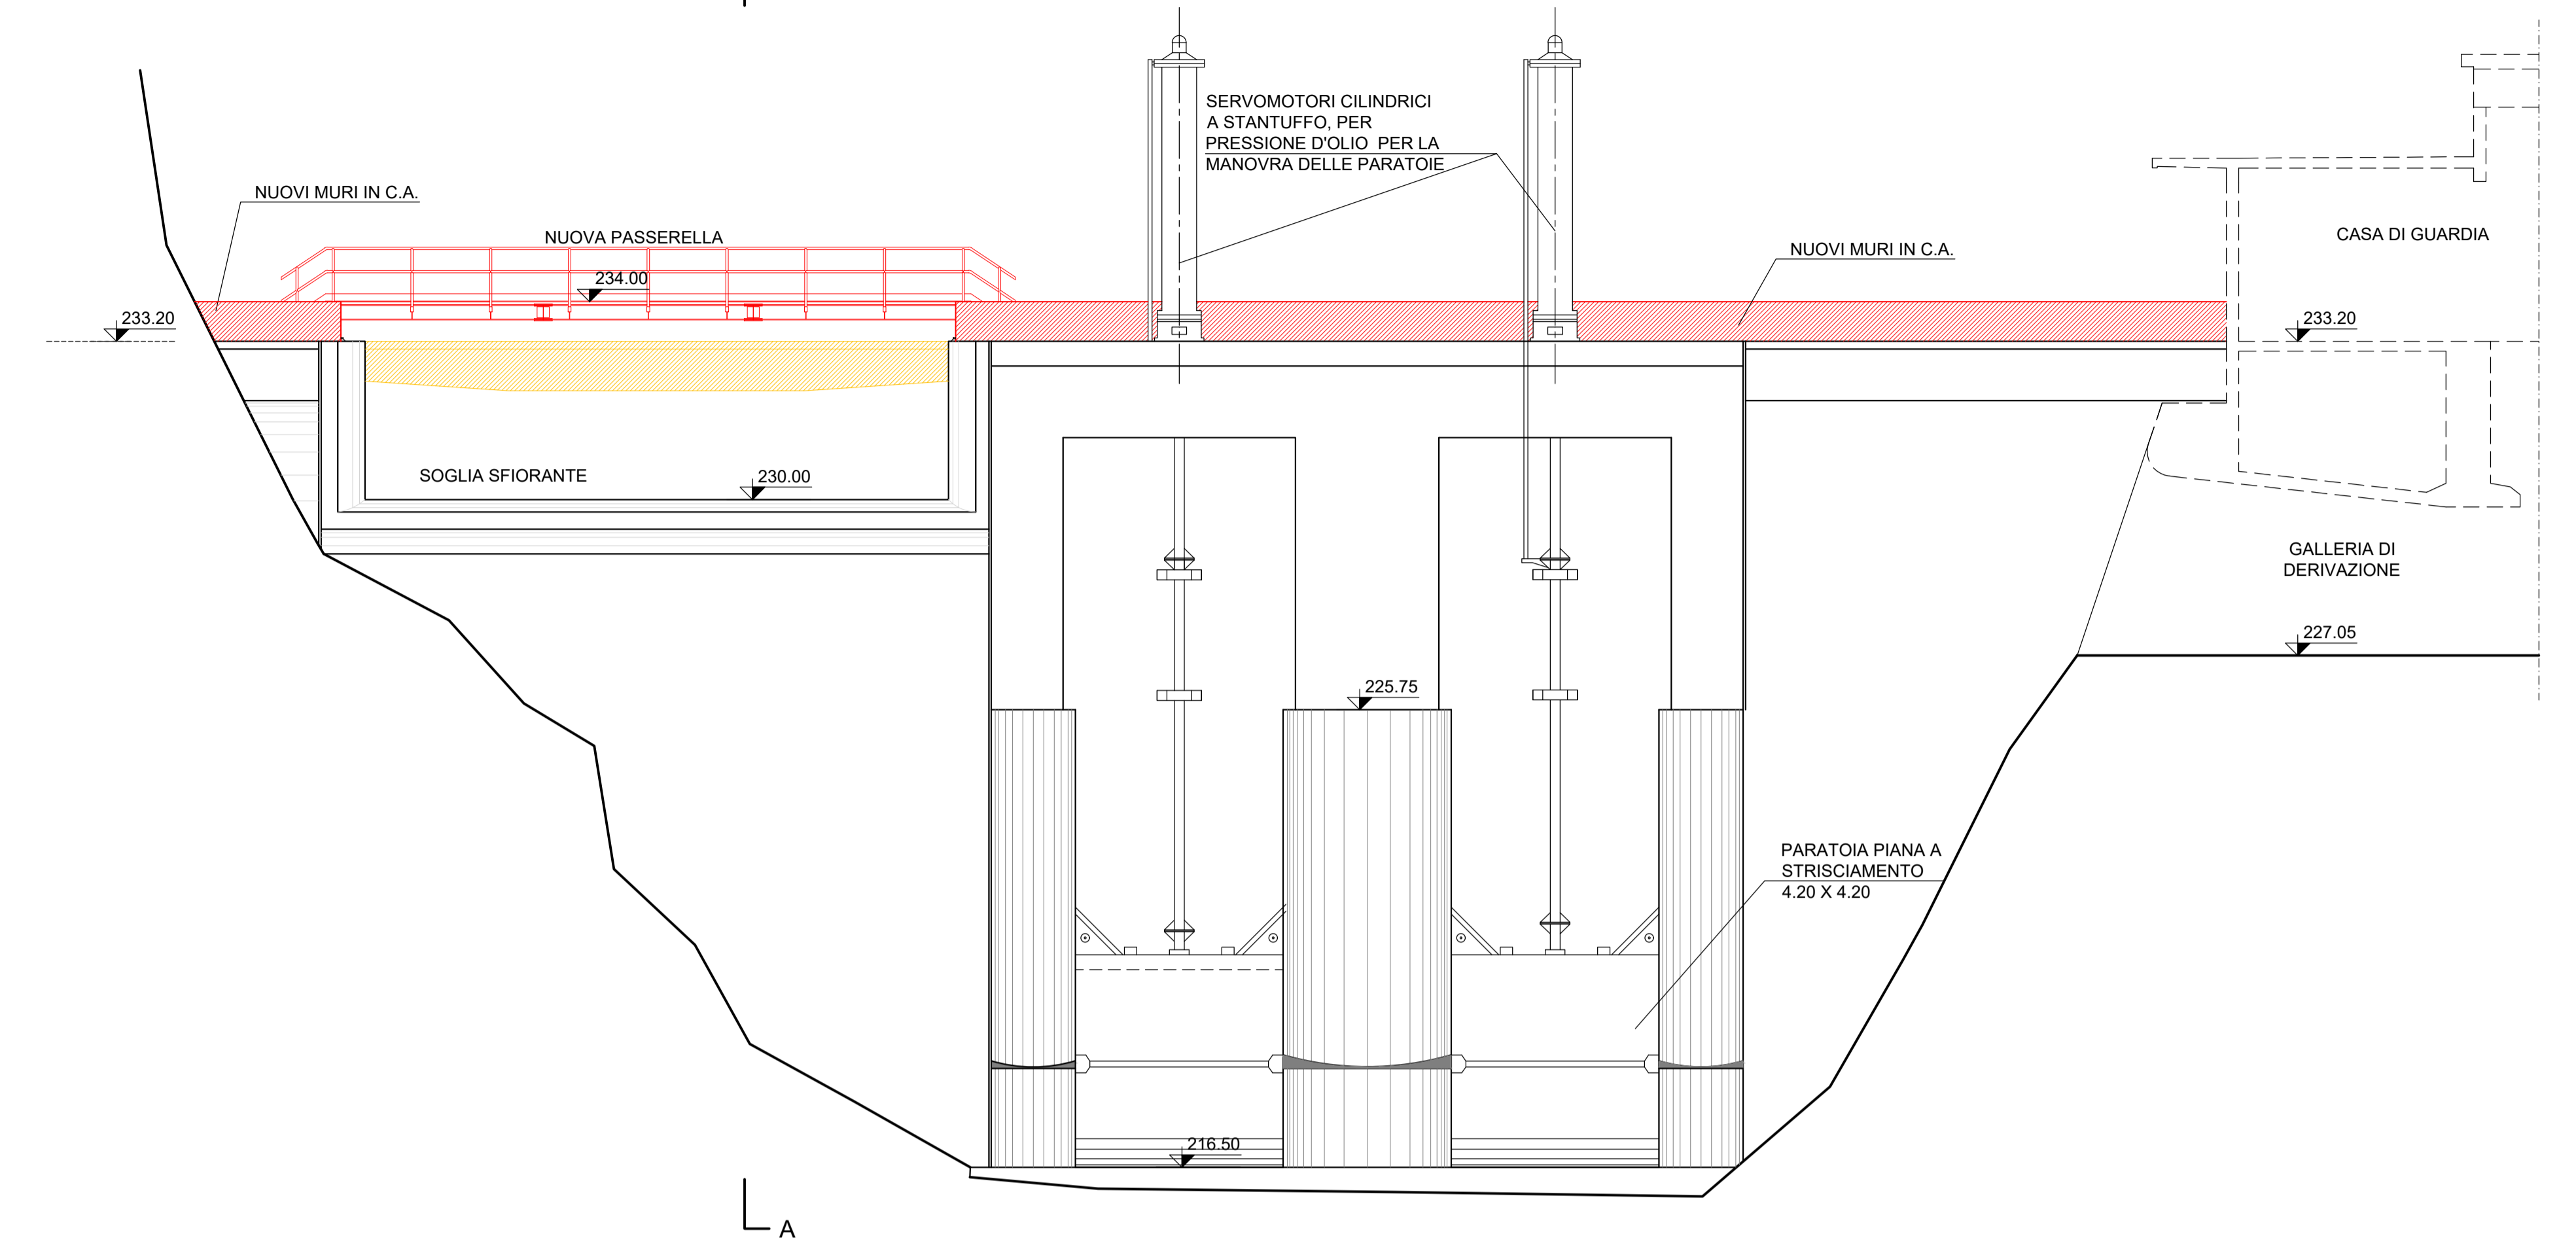

SEZIONE A-A
SCALA 1:100

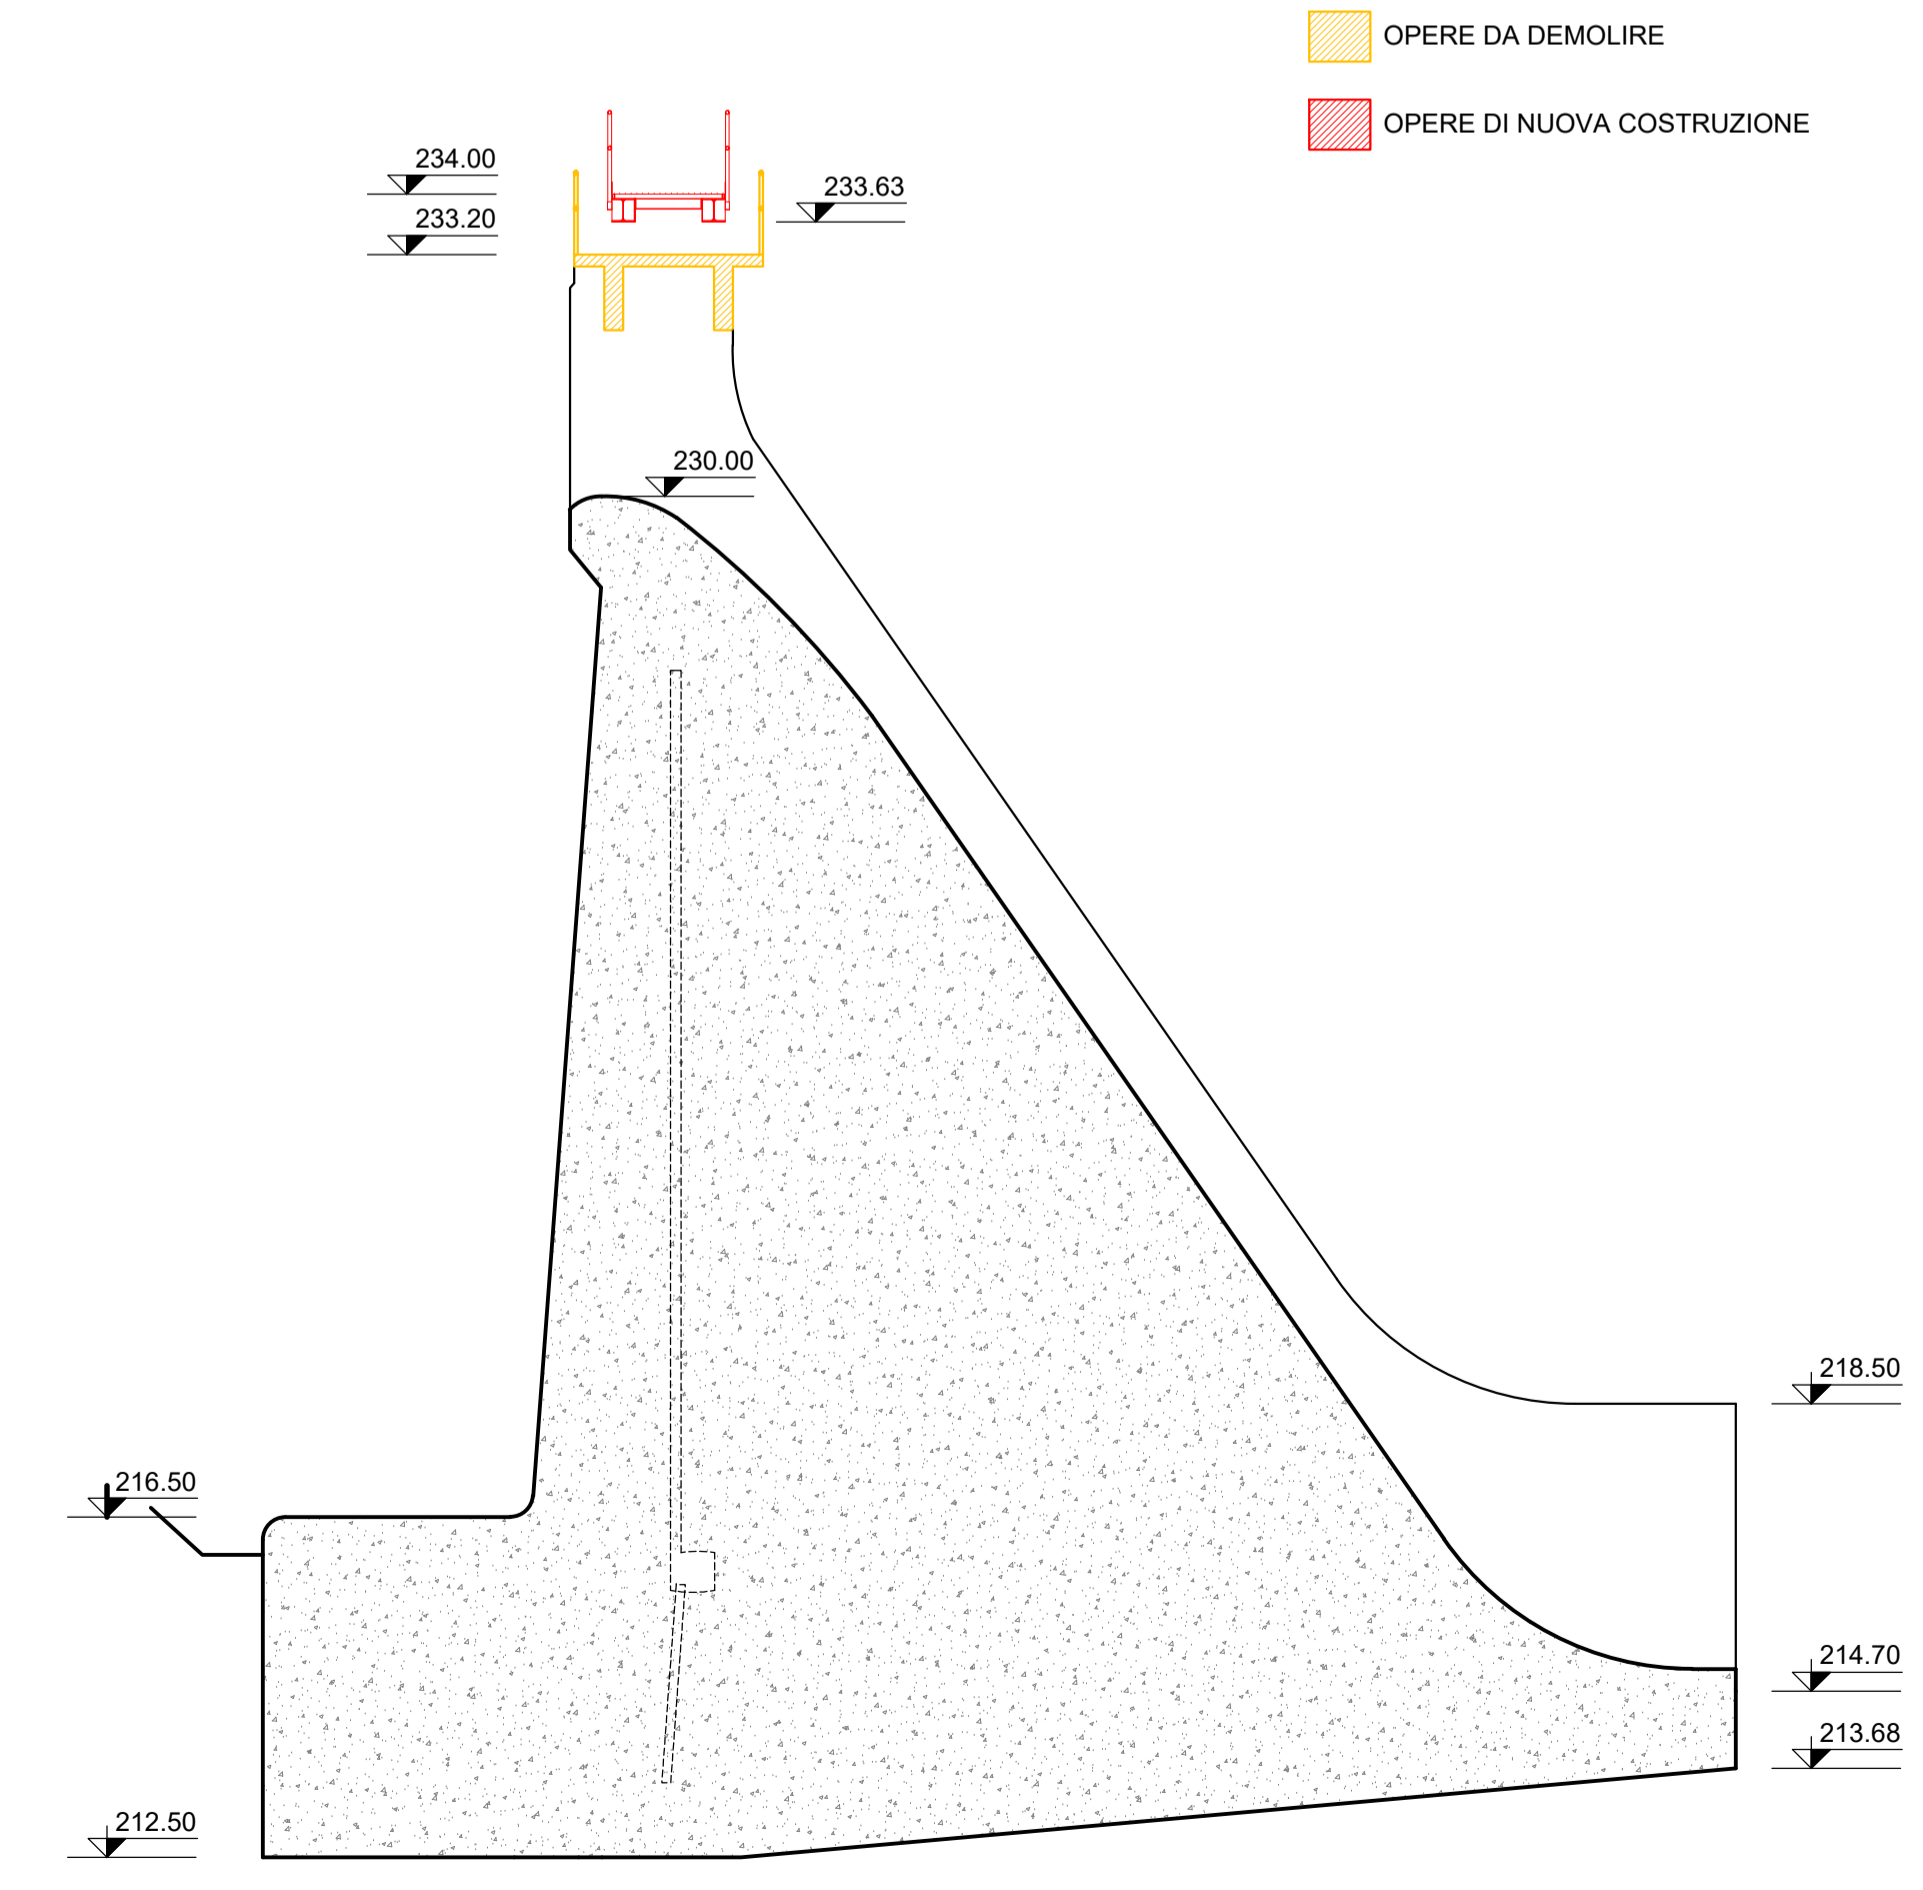

- OPERE DA DEMOLIRE
- OPERE DI NUOVA COSTRUZIONE



Diga di Leda (n. arch. SND 652)
Preliminari interventi di miglioramento della sicurezza
idraulica dello sbarramento

PROGETTO ESECUTIVO

(Rif. Nota DG Div. 5 - n. 0021766 del 06.09.2019)
(Rif. Nota UTD Venezia - n. 0021823 del 16.10.2020)

Tecnico: Ing. Savio Alex

Edizione	Revisione	Data	Prima Emissione	Descrizione	A.S. / M.P. Redatto	A.S. / M.P. Verificato	A.S. / M.P. Approvato
01	0	25.05.2022	Prima Emissione				

 dott. ing. Savio Alex Via Tezzer n. 7 - 36088 Sandrigo (VI) tel. +39 0444 650709 - mob. +39 328 4587332 e-mail: alex.savio@outlook.it PEC: alex.savio@ingpec.eu P. IVA 03364250245 / C.F. SVALXA77D18H8290	dott. ing. Pontin Marco Via Bolo n. 7 - 36032 Falvò (BI) mob. +39 348 4754100 e-mail: marco_pontin@yahoo.it PEC: marco.pontin@ingpec.eu C.F. PNTMRC71L23D530F / P. IVA 01037990254
---	---

TITOLO DOCUMENTO:	PRATICA:
TAVOLA SINOTTICA DEGLI INTERVENTI SULLA DIGA	ELABORATO: S7
SCALA: --- UM: --- FILE: ---	ANNO: 2022