




PIANTA PASSERELLA - STATO DI FATTO
SCALA 1:100

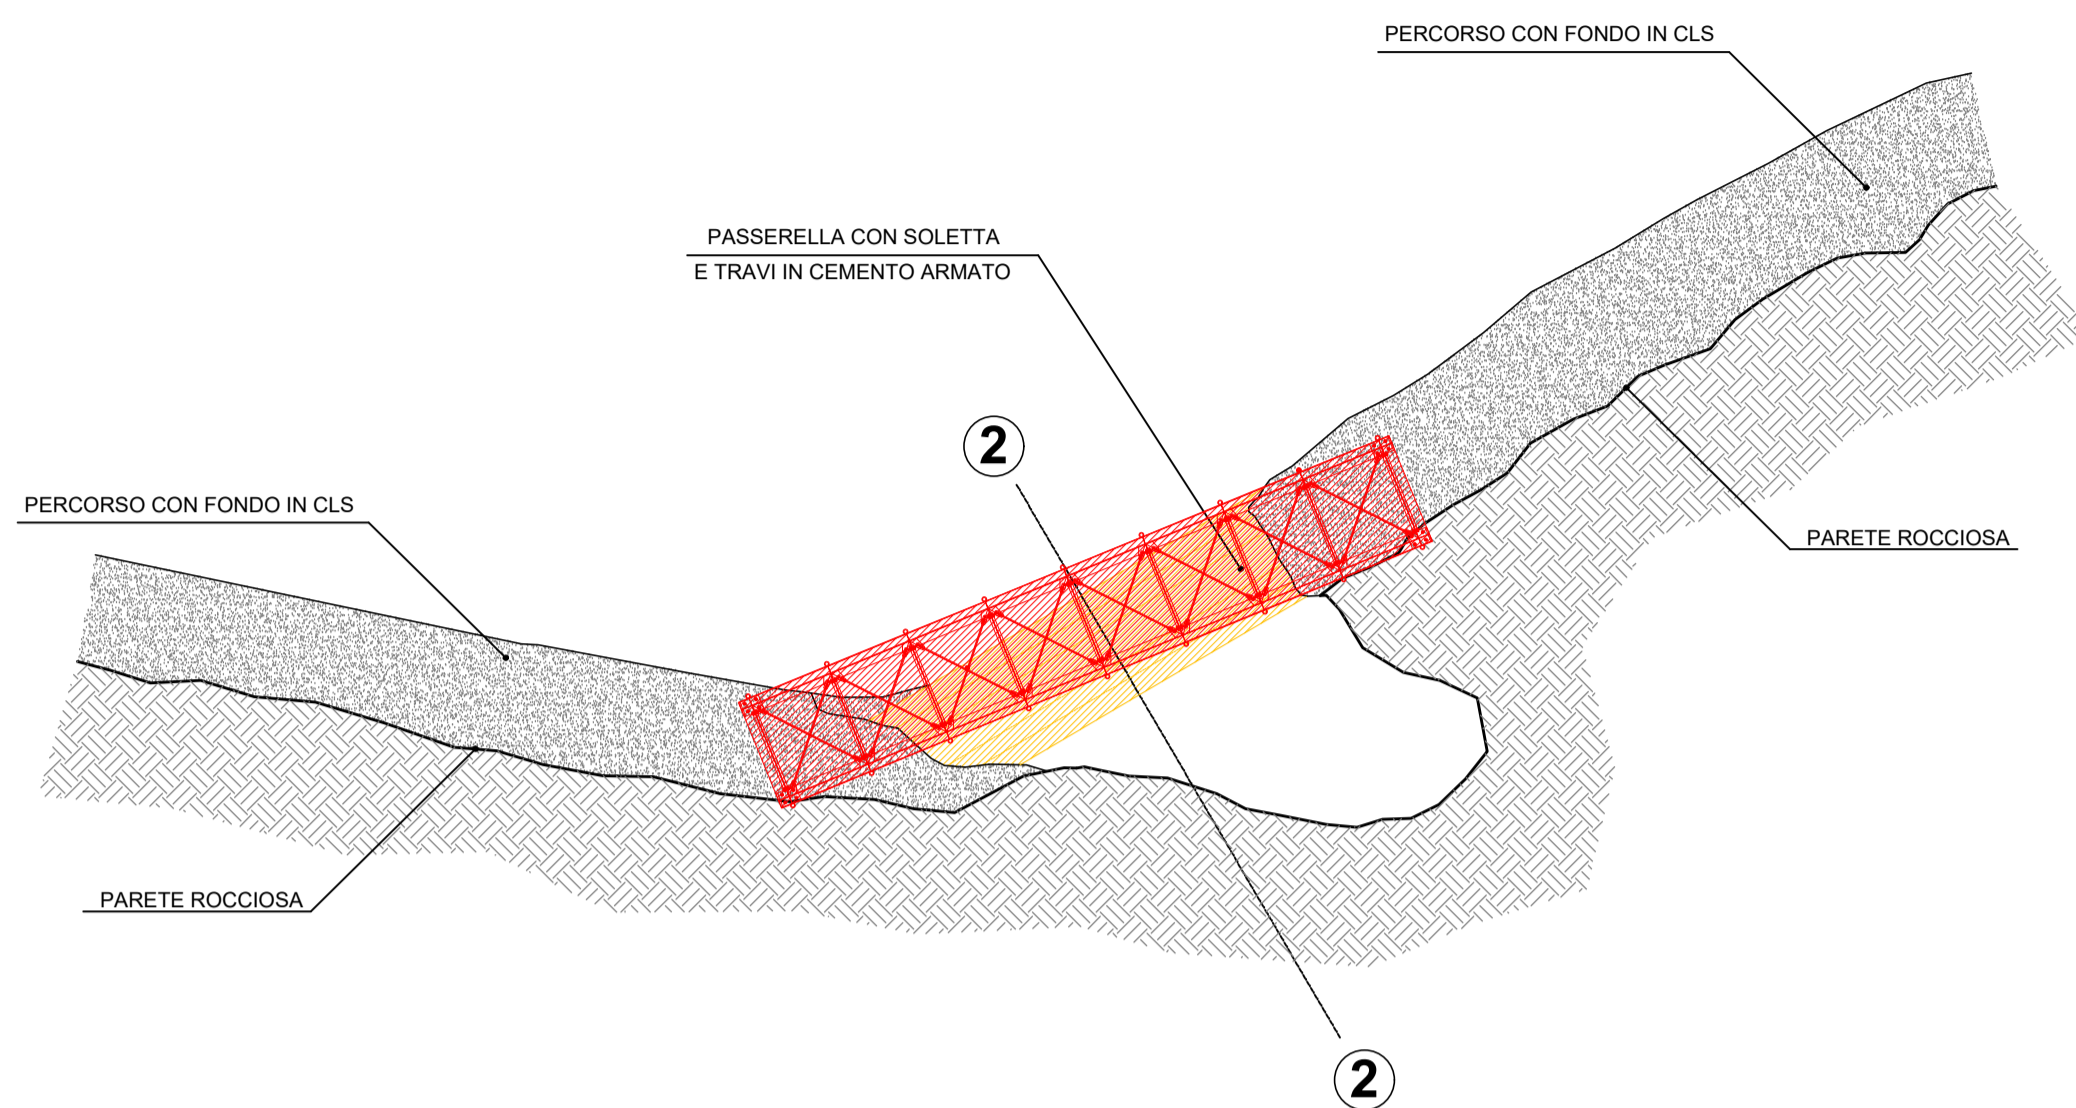

SEZ. 2-2 - STATO DI FATTO
SCALA 1:100

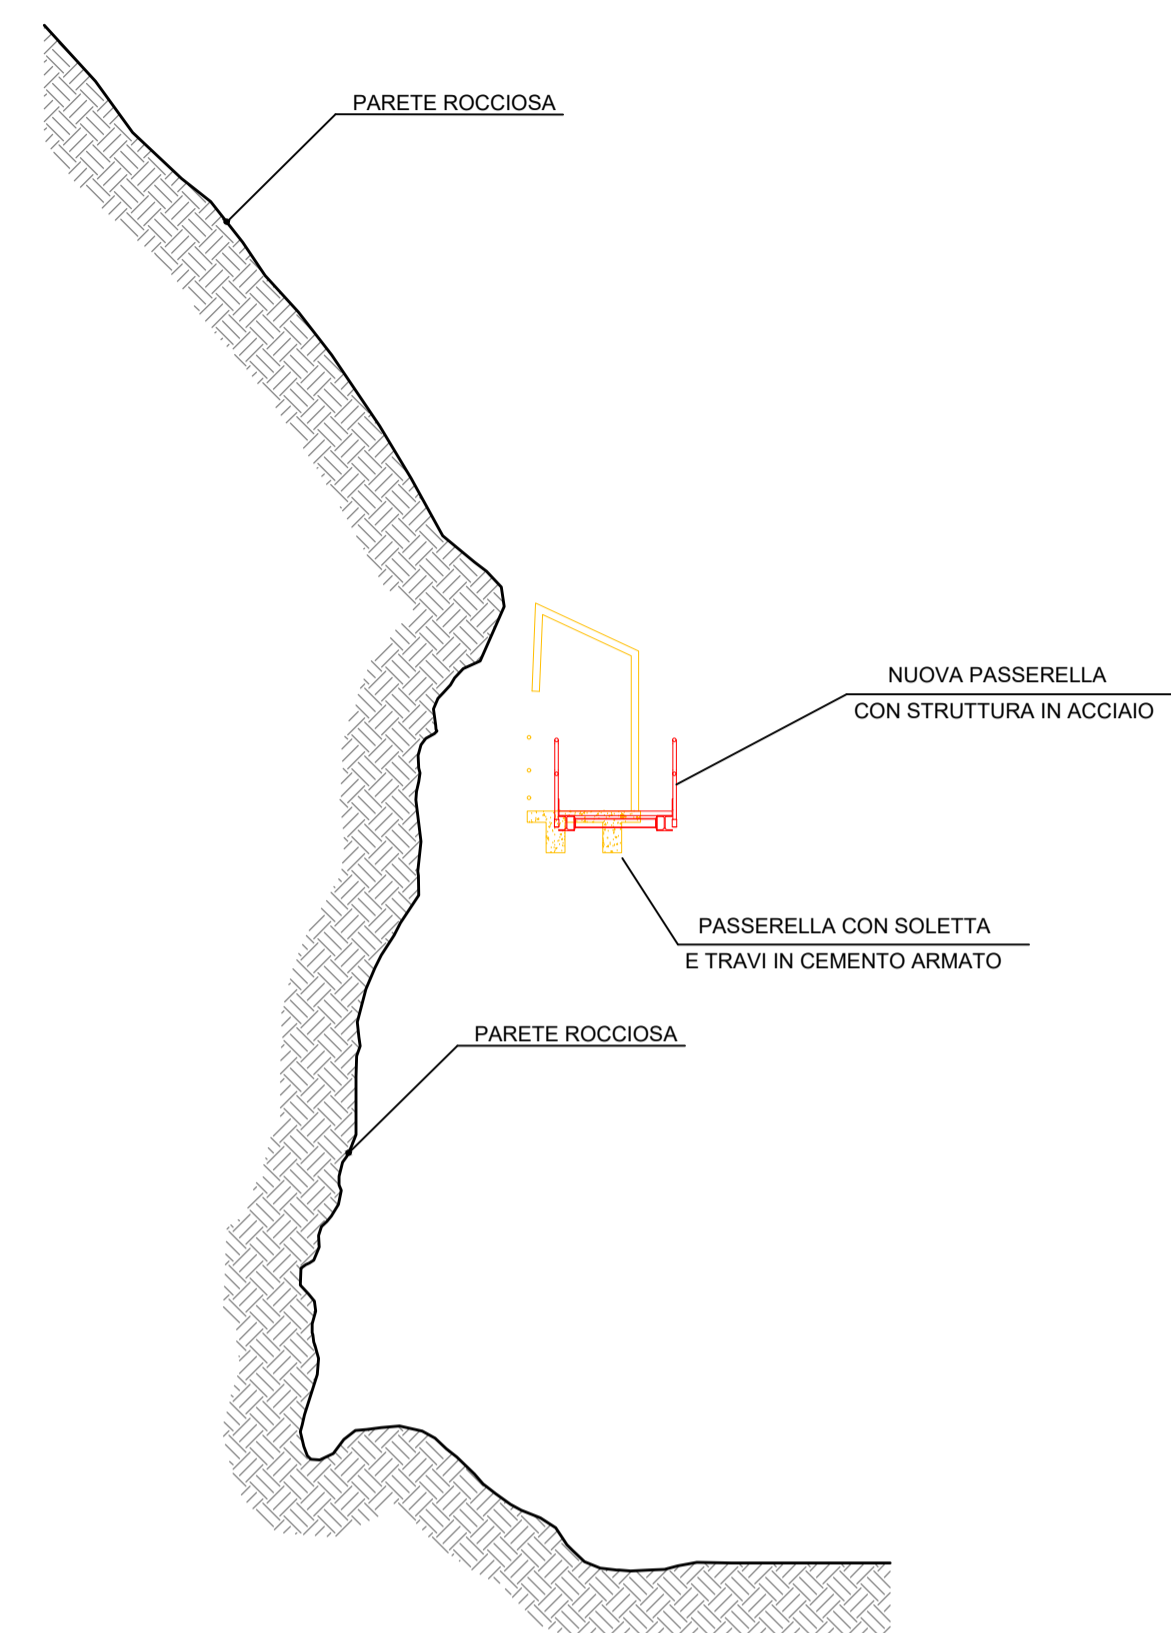

PROSPETTO DI VALLE PASSERELLA - STATO DI FATTO
SCALA 1:100

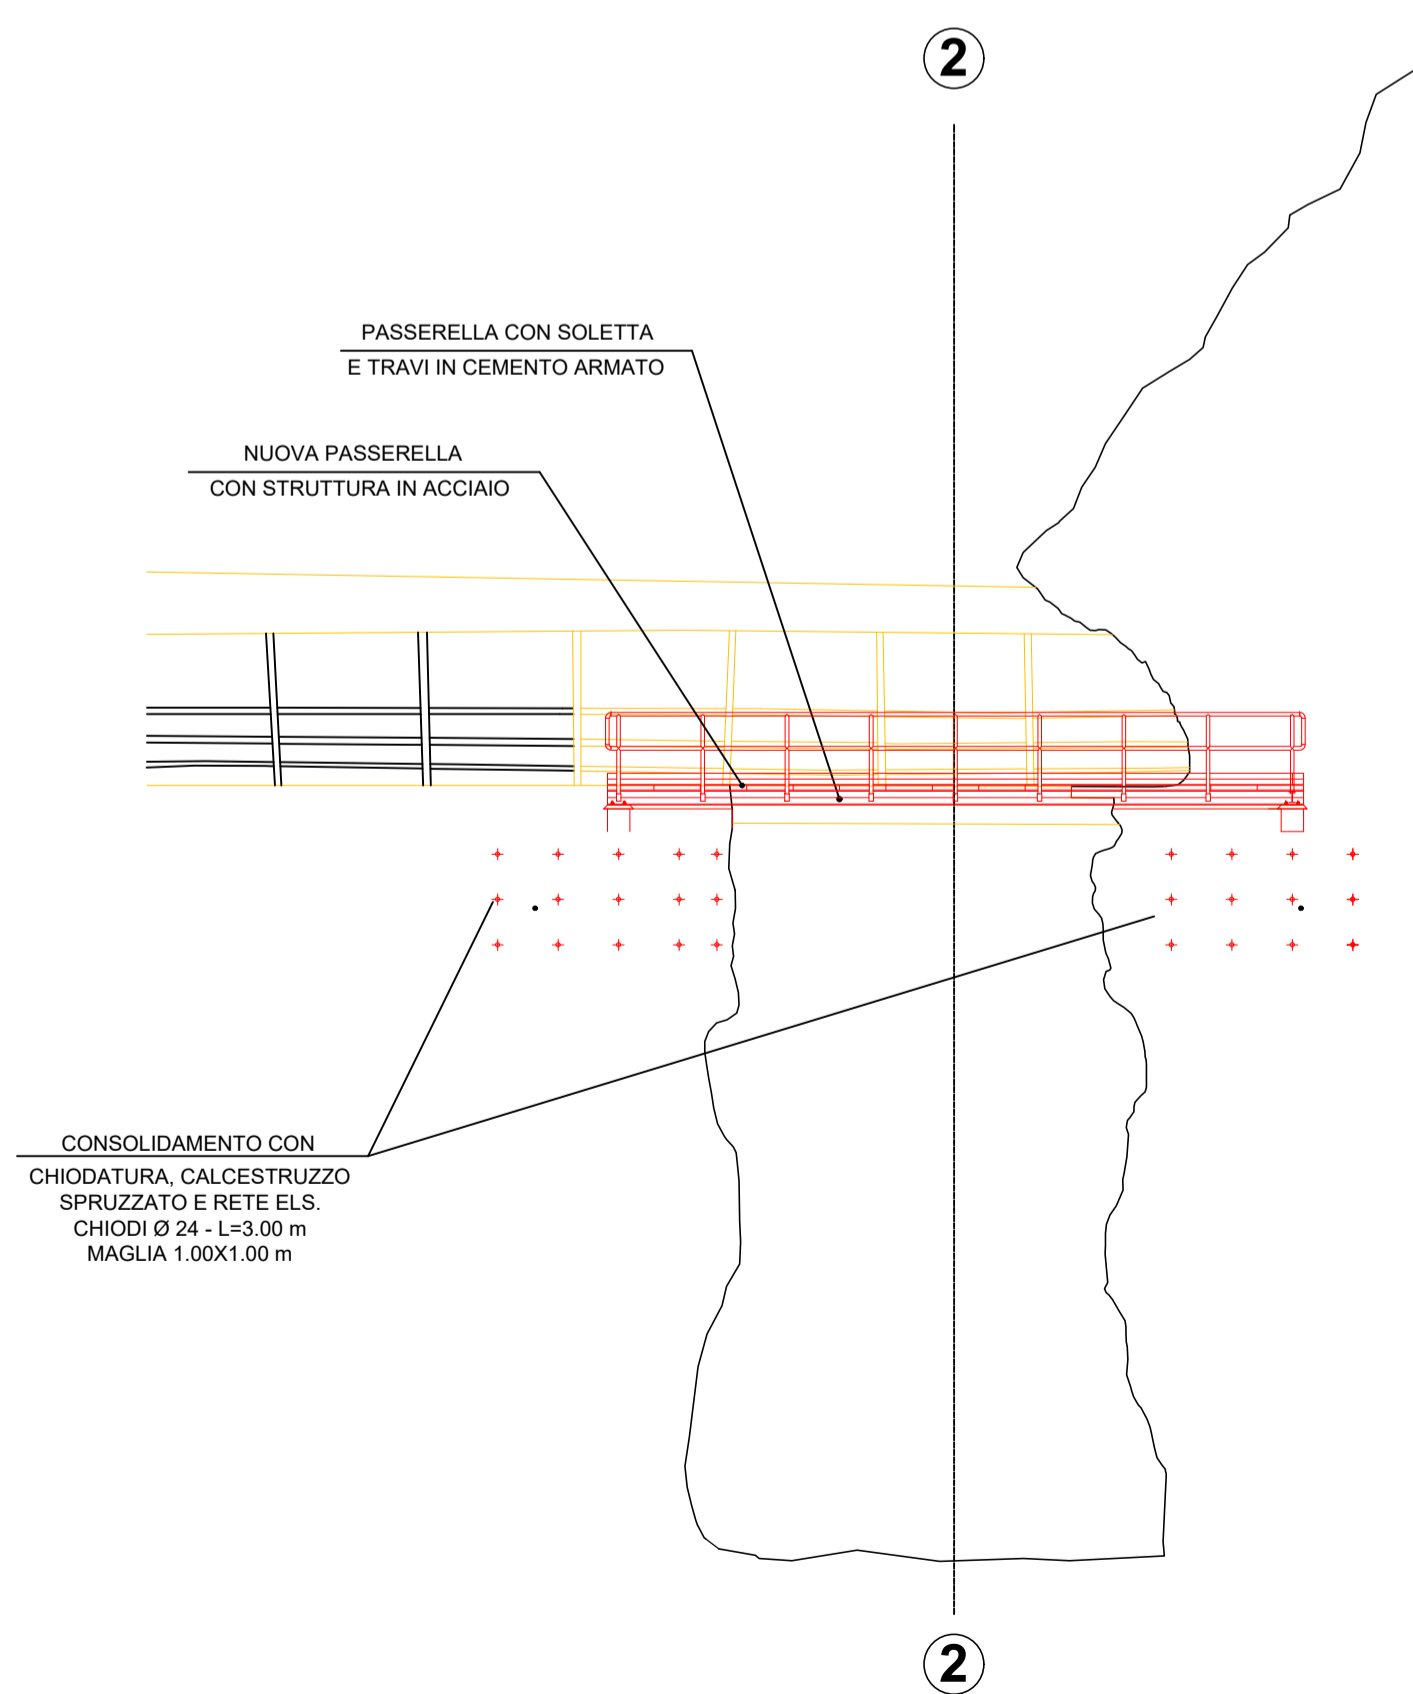

Via Verizzo n.1030 - Pieve di Soligo (TV)

Diga di Leda (n. arch. SND 652)


Preliminari interventi di miglioramento della sicurezza idraulica dello sbarramento

PROGETTO ESECUTIVO

(Rif. Nota DG Div. 5 - n. 0021766 del 06.09.2019)
 (Rif. Nota UTD Venezia - n. 0021823 del 16.10.2020)

Tecnico: Ing. Savio Alex

Edizione	Revisione	Data	Descrizione	Redatto	Verificato	Approvato
01	0	25.05.2022	Prima Emissione	A.S. / M.P.	A.S. / M.P.	A.S. / M.P.

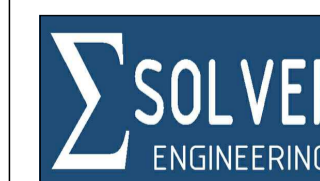

dott. ing. Savio Alex
 Via Tezze n. 7 - 36066 Sandrigo (VI)
 tel. +39 0444 659709 - mob. +39 328 4587332
 e-mail: alex.savio@outlook.it
 pec: alex.savio@ingpec.eu
 P. IVA 03364250245 / C.F. SVALXA77D18H8290

dott. ing. Pontin Marco
 Via Boito n. 7 - 36032 Feltre (BL)
 tel. +39 340 4784129
 e-mail: marco.pontin@yahoo.it
 pec: marco.pontin@ingpec.eu
 C.F. PNTMRC77L23D530F / P. IVA 01037990254

TITOLO DOCUMENTO:	PRATICA:
TAVOLA SINOTTICA DEGLI INTERVENTI SULLA PASSERELLA DI ACCESSO	----
SCALA: ---	ELABORATO: S8
UM: ----	ANNO: 2022
FILE: ---	