

Modulo per la presentazione delle osservazioni per i piani/programmi/progetti sottoposti a procedimenti di valutazione ambientale di competenza statale

Presentazione di osservazioni relative alla procedura di:

- Valutazione Ambientale Strategica (VAS) – art.14 co.3 D.Lgs.152/2006 e s.m.i.
- Valutazione di Impatto Ambientale (VIA) – art.24 co.3 D.Lgs.152/2006 e s.m.i.
- Verifica di Assoggettabilità alla VIA – art.19 co.4 D.Lgs.152/2006 e s.m.i.

(Barrare la casella di interesse)

Il/La Sottoscritto/a Rossi Nadia Maria

(Nel caso di persona fisica, in forma singola o associata)

Il/La Sottoscritto/a _____

in qualità di legale rappresentante della Pubblica Amministrazione/Ente/Società/Associazione

(Nel caso di persona giuridica - società, ente, associazione, altro)

PRESENTA

ai sensi del D.Lgs.152/2006, le **seguenti osservazioni** al

- Piano/Programma, sotto indicato
- X Progetto, sotto indicato.

(Barrare la casella di interesse)

Progetto definitivo "E78 S.G.C. Grosseto-Fano. Tratto Nodo di Arezzo (S. Zeno)-Selci lama (E45). Adeguamento a 4 corsie del Tratto San Zeno-Arezzo. Lotto 2 di completamento". Verifica di assoggettabilità a VIA delle sole bretelle di collegamento a 2 corsie tra la E78 ed il raccordo autostradale Arezzo-Battifolle e la E78 e la SR71 Umbro Casentino

(inserire la denominazione completa del piano/programma (procedure di VAS) o del progetto (procedure di VIA, Verifica di Assoggettabilità a VIA)

OGGETTO DELLE OSSERVAZIONI

(Barrare le caselle di interesse; è possibile selezionare più caselle):

- X Aspetti di carattere generale (es. struttura e contenuti della documentazione, finalità, aspetti procedurali)
- Aspetti programmatici (coerenza tra piano/programma/progetto e gli atti di pianificazione/programmazione territoriale/settoriale)
- Aspetti progettuali (proposte progettuali o proposte di azioni del Piano/Programma in funzione delle probabili ricadute ambientali)
- Aspetti ambientali (relazioni/impatti tra il piano/programma/progetto e fattori/componenti ambientali)
- Altro (specificare) _____

ASPETTI AMBIENTALI OGGETTO DELLE OSSERVAZIONI

(Barrare le caselle di interesse; è possibile selezionare più caselle):

- Atmosfera
- Ambiente idrico
- Suolo e sottosuolo

- Rumore, vibrazioni, radiazioni
- Biodiversità (vegetazione, flora, fauna, ecosistemi)
- Salute pubblica
- Beni culturali e paesaggio
- Monitoraggio ambientale
- Altro *(specificare)* _____ PERCORSO _____

TESTO DELL' OSSERVAZIONE

____ La strada passa sul cancello di ingresso e sopra la strada di accesso alla mia abitazione che rimane così isolata ed irraggiungibile. L'abitazione vicina è un'altra proprietà con accesso indipendente. Il cancello e la strada sono evidenziate nell'estratto della tavola T00AM04ABL05, T00EG00GENPO02_B e vista Google Maps allegate. Si chiede di prevedere idoneo accesso all'abitazione


Il/La Sottoscritto/a dichiara di essere consapevole che, ai sensi dell'art. 24, comma 7 e dell'art.19 comma 13, del D.Lgs. 152/2006 e s.m.i., le presenti osservazioni e gli eventuali allegati tecnici saranno pubblicati sul Portale delle valutazioni ambientali VAS-VIA del Ministero dell'Ambiente e della Tutela del Territorio e del Mare (www.va.minambiente.it).

Tutti i campi del presente modulo devono essere debitamente compilati. In assenza di completa compilazione del modulo l'Amministrazione si riserva la facoltà di verificare se i dati forniti risultano sufficienti al fine di dare seguito alle successive azioni di competenza.


ELENCO ALLEGATI

- Allegato 1 - Dati personali del soggetto che presenta l'osservazione
- Allegato 2 - Copia del documento di riconoscimento in corso
- Allegato XX - _____ *(inserire numero e titolo dell'allegato tecnico se presente)*

Luogo e data ____Arezzo 14/12/2022_____
(inserire luogo e data)

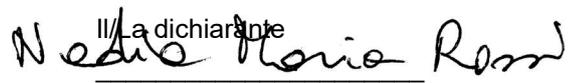Il/La dichiarante


 (Firma)

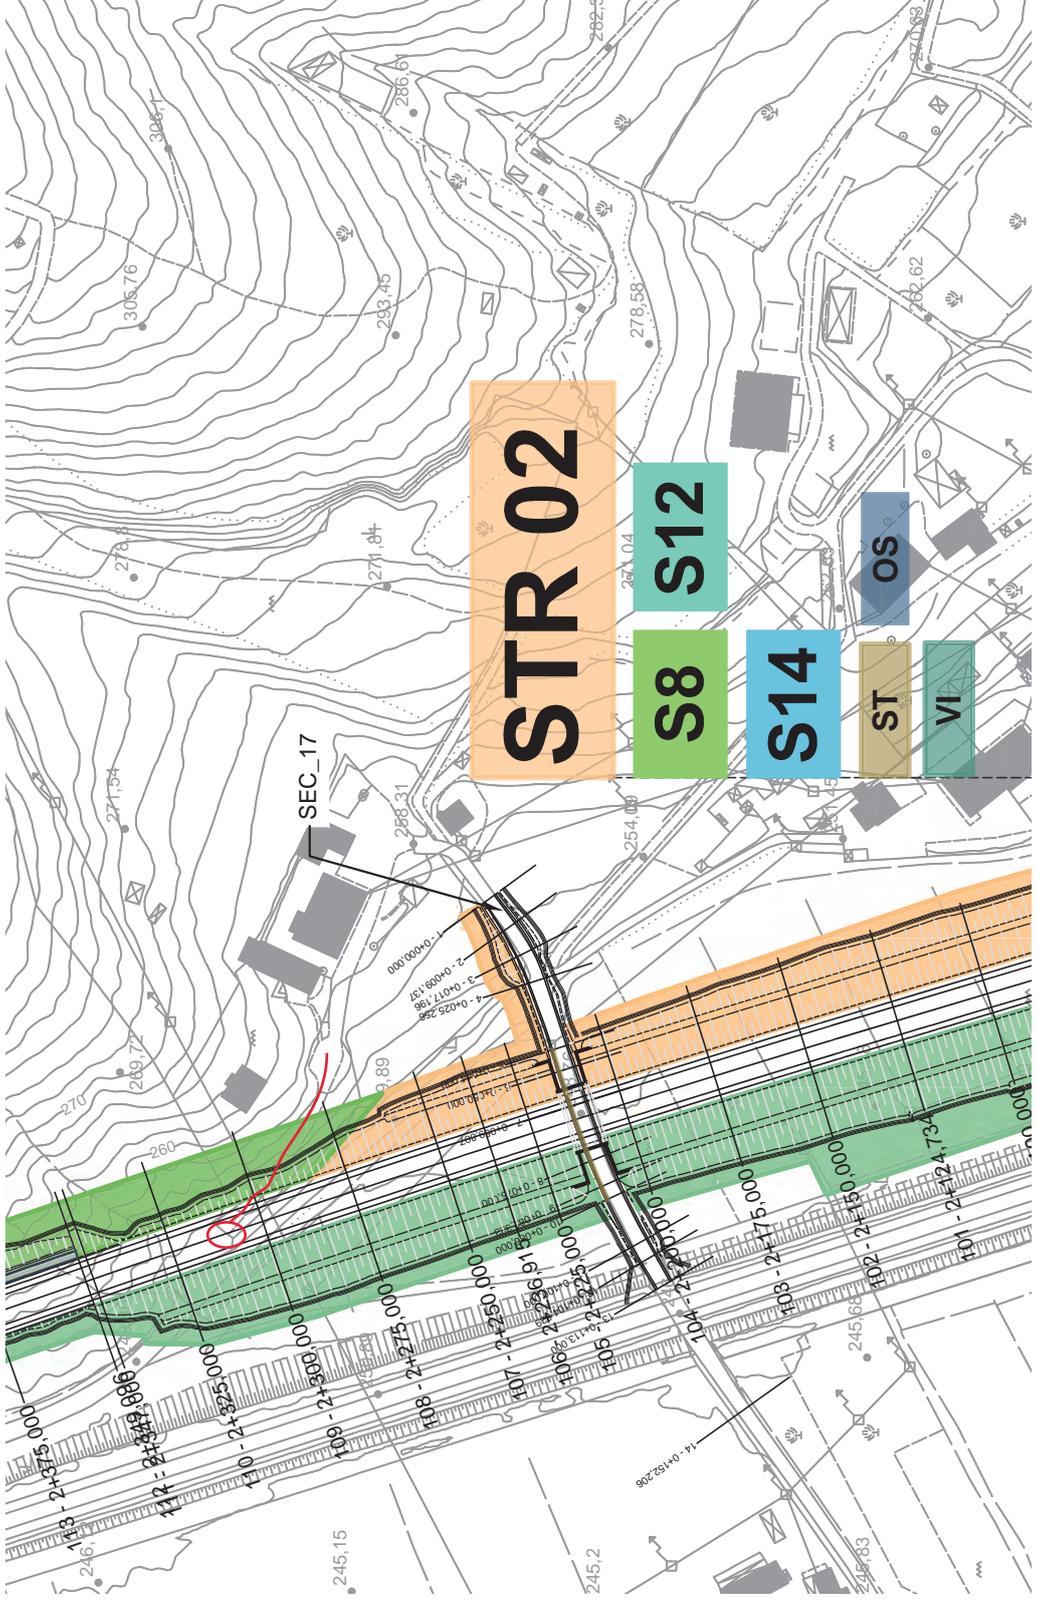

STR02

S8

S14

ST

VI

OS

SEC_17

100 - 21-325.000





















246,1

245,15

245,2

245,68

290

269,72

271,54

271,84

271,84

288,31

286,61

293,45

305,76

306,71

278,04

278,58

254,00

254,00

278,62

270,83

1-1-04002,000

2-04008,137

3-04017,188

4-04026,268

5-14510,001

6-04030,000
































































































SEC_17

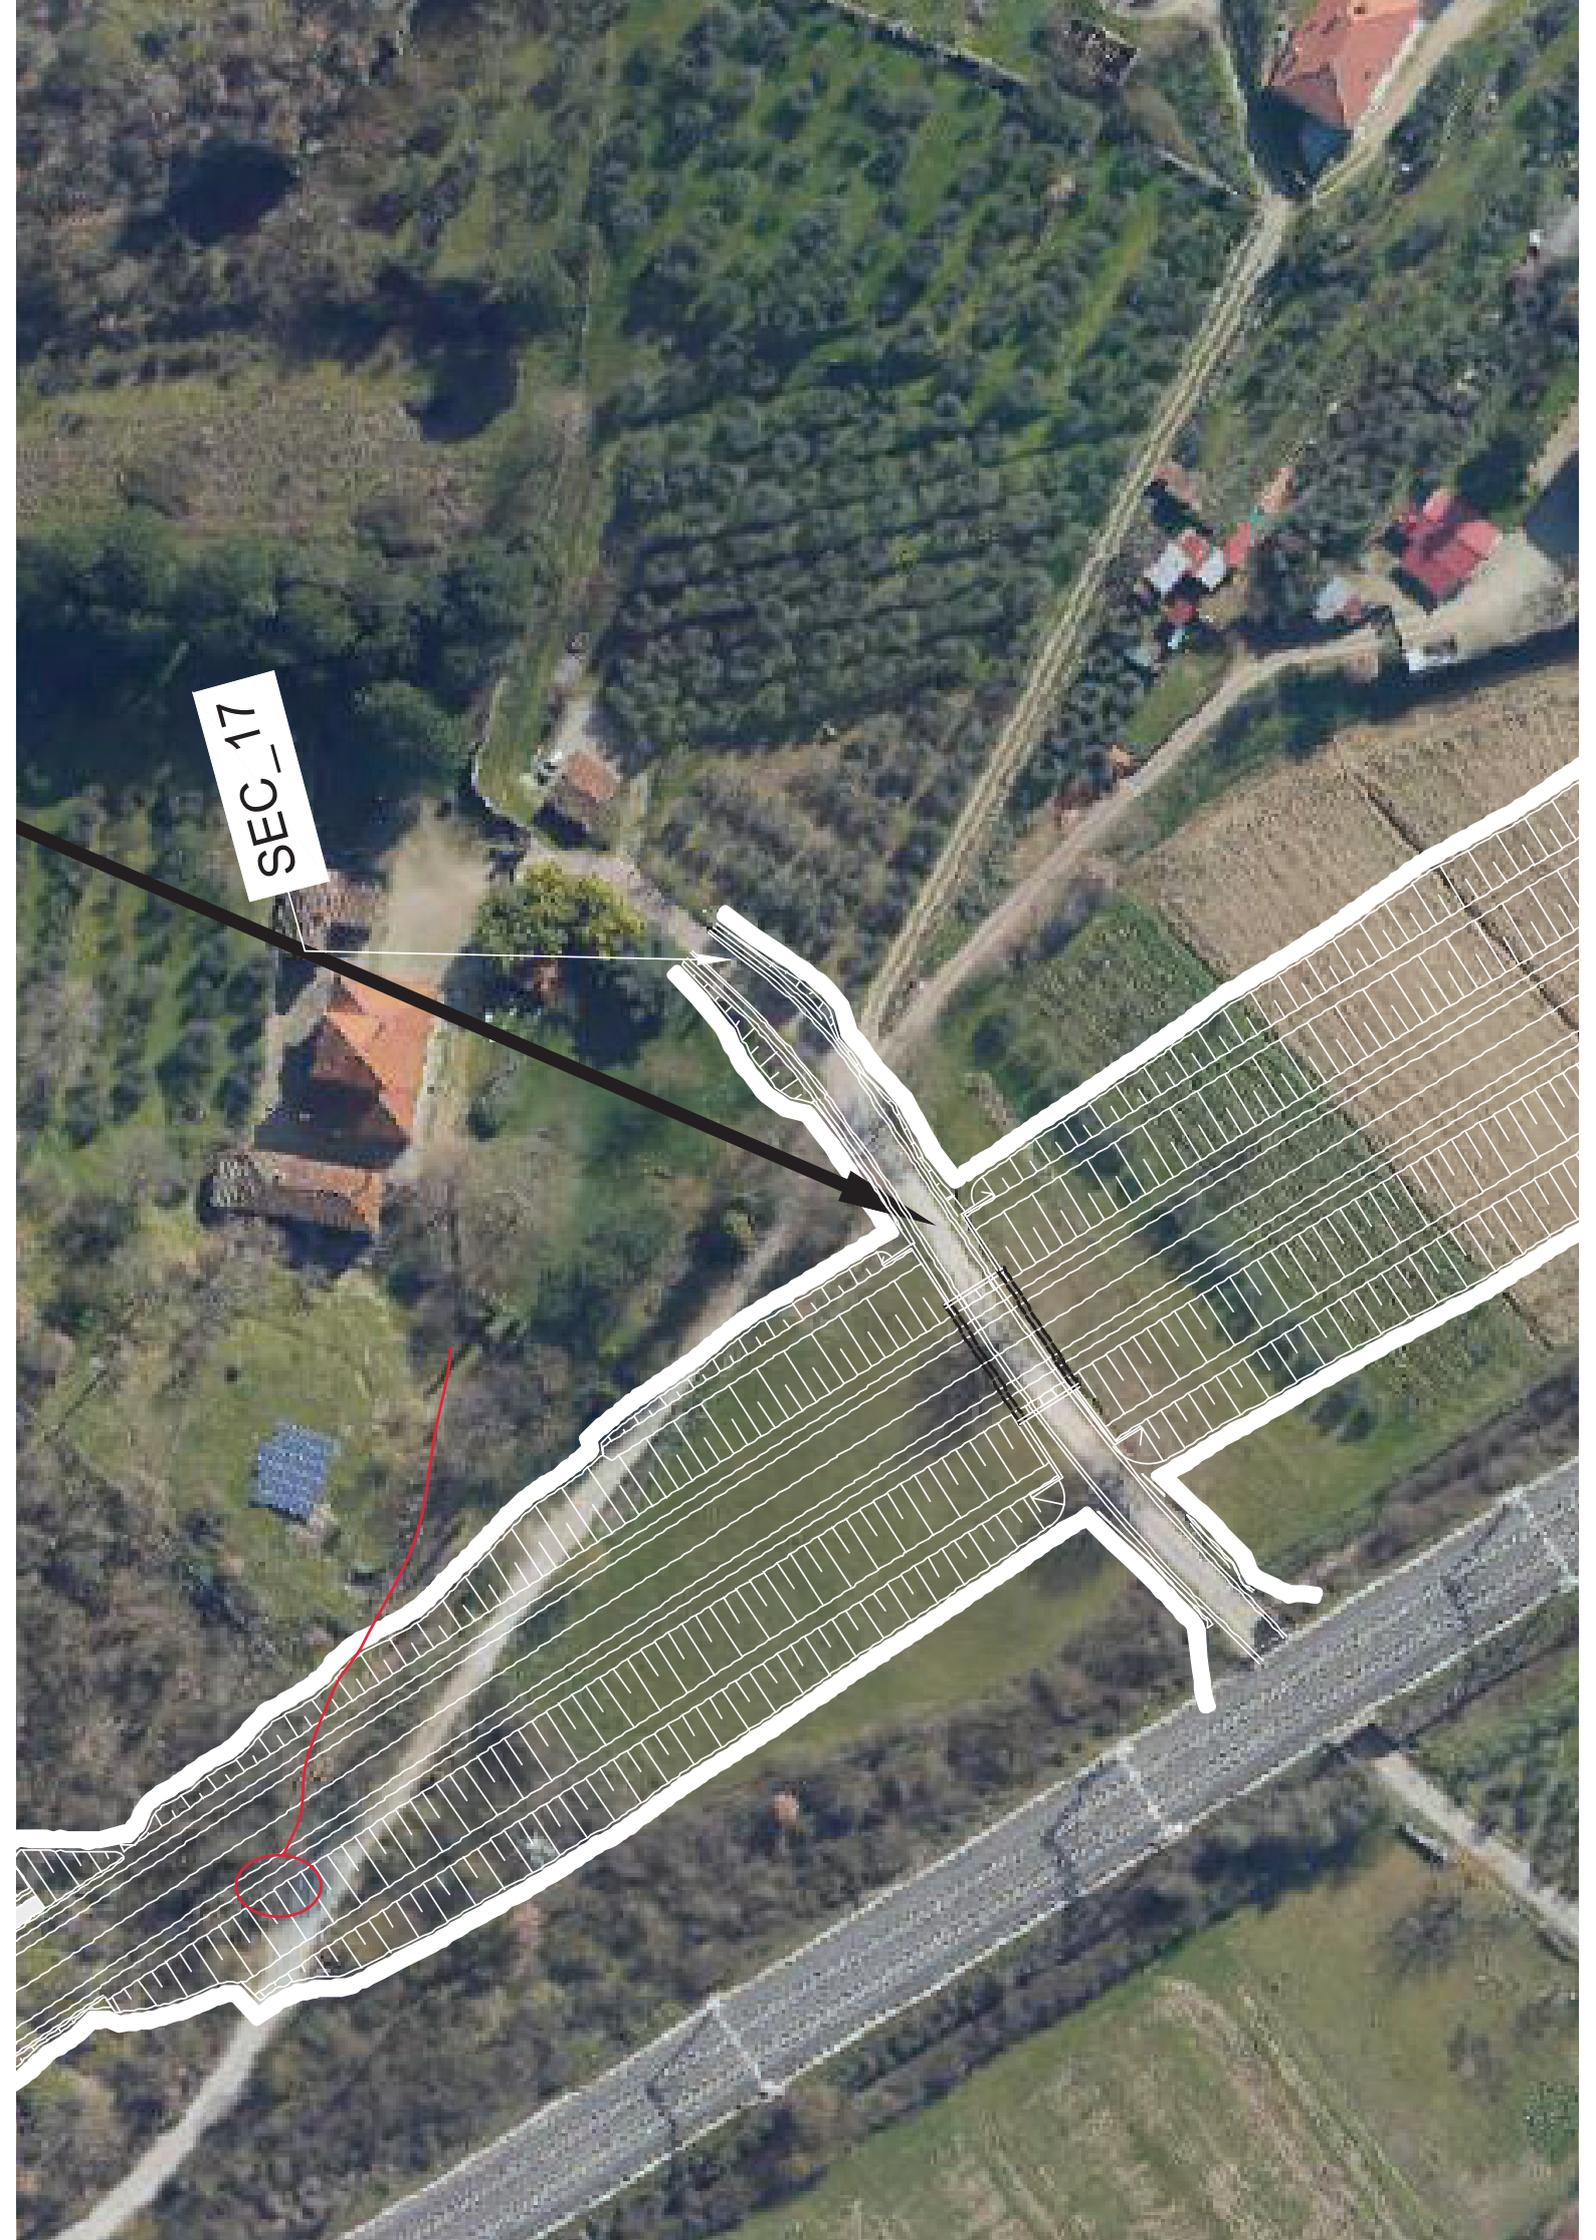

Google Maps



Immagini ©2022 Maxar Technologies, Dati cartografici ©2022 20 m 