PIANTA PILA P1 SCALA 1:100

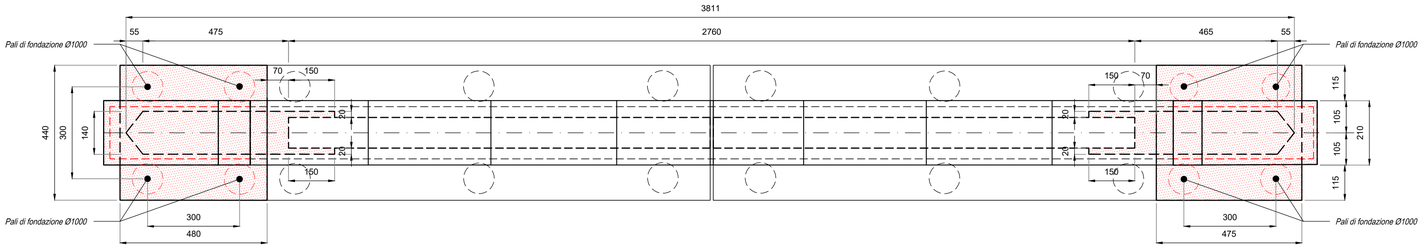

PROSPETTO SX PILA P1

SCALA 1:100

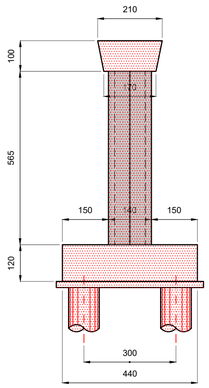

PROSPETTO B-B - PILA P1 SCALA 1:100

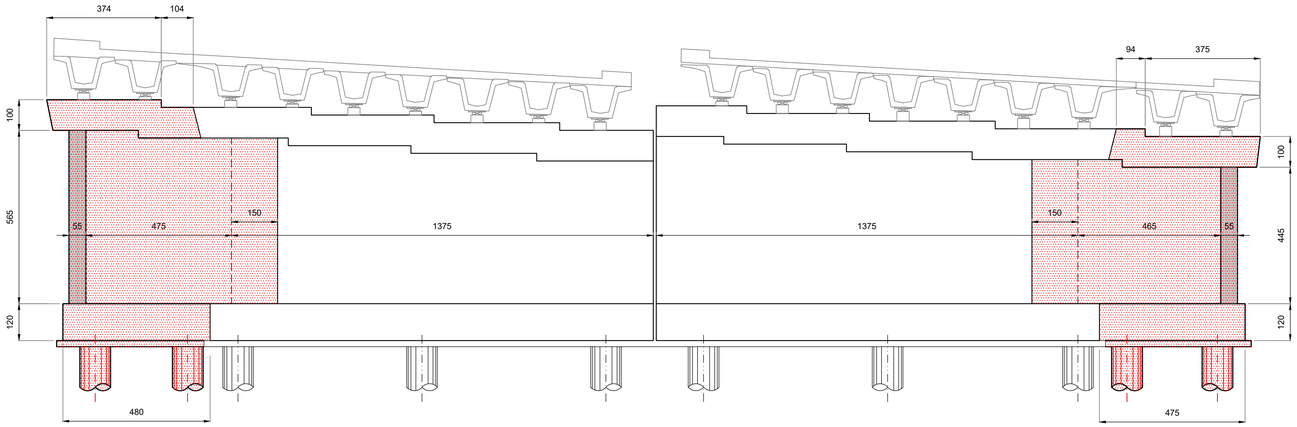

PROSPETTO DX PILA P1

SCALA 1:100

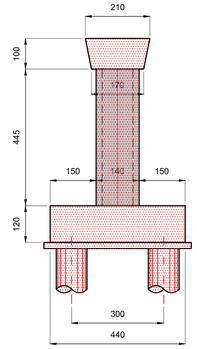

PIANTA PILA P2 SCALA 1:100

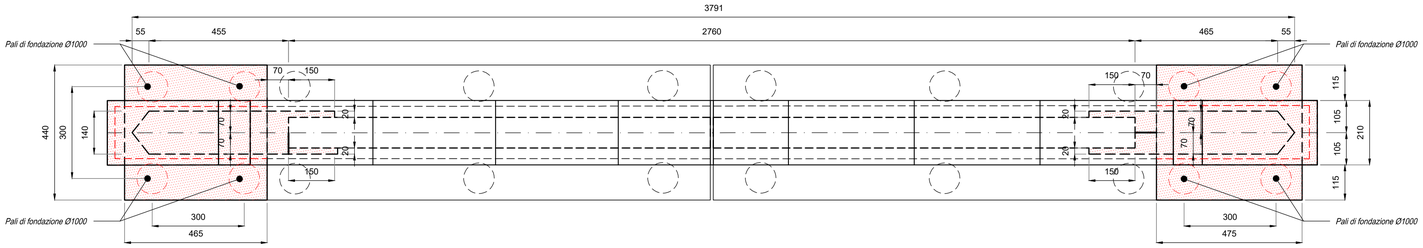

PROSPETTO SX PILA P2

SCALA 1:100

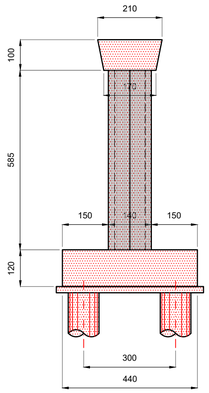

PROSPETTO C-C - PILA P2 SCALA 1:100

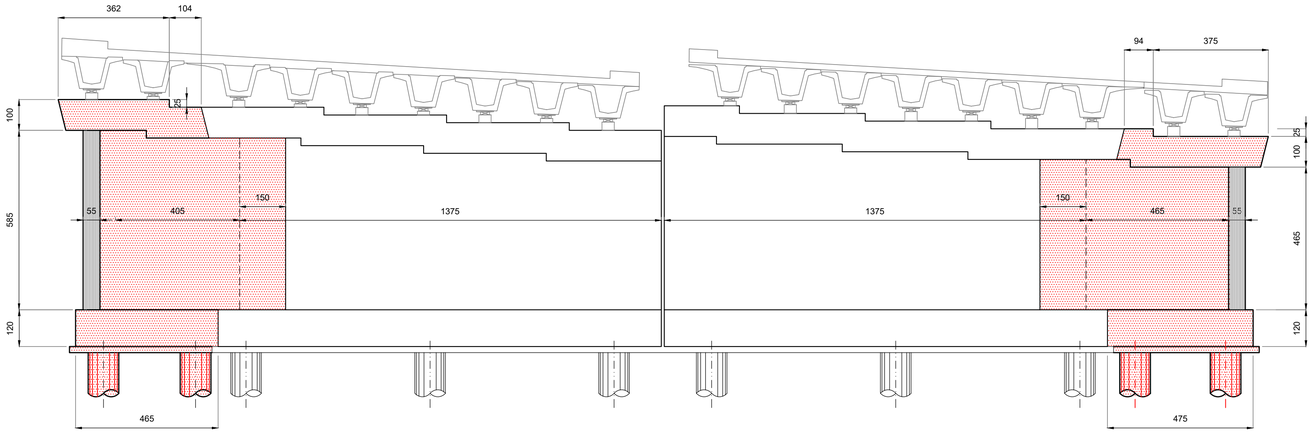

PROSPETTO DX PILA P2

SCALA 1:100

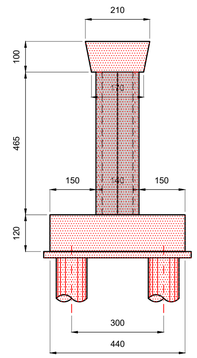

LEGENDA

Ricostruzioni

anas

Direzione Progettazione e Realizzazione Lavori

A2 Autostrada del Mediterraneo

Lavori di costruzione del nuovo

svincolo di Cosenza Nord al Km 250+000

in località Settimo di Rende

PROGETTO DEFINITIVO

IL GEOLOGO

Dott. Geol. Giuseppe Cerchiaro

Ordine dei geologi della Calabria n. 528

COORDINATORE PER LA SICUREZZA IN FASE DI PROGETTAZIONE

Ing. Vincenzo Secreti

Ordine Ingegneri Provincia di Crotone n. 412

VISTO: IL RESPONSABILE DEL PROCEDIMENTO

Ing. Biagio Marra

I PROGETTISTI SPECIALISTICI

Ing. Federico Koch

Ordine Ingegneri Provincia di Roma n. 21824

FEDERICO KOCH ORDINE INGEGNERI PROVINCIA DI ROMA n. 21824 settore a-b-c

Ing. Paolo Orsini

Ordine Ingegneri Provincia di Roma n. 13817

Ing. Giuseppe Resta

Ordine Ingegneri Provincia di Roma n. 20629

Ing. Vincenzo Secreti

Ordine Ingegneri Provincia di Crotone n. 412

PROGETTAZIONE ATI:

(Mandataria) GPI INGEGNERIA — GESTIONE PROGETTI INGEGNERIA srl

(Mandante) RD ENGINEERING

(Mandante) SAIM Studio di Architettura e Ingegneria Moderna

(Mandante) HYpro srl

IL PROGETTISTA E RESPONSABILE DELL'INTEGRAZIONE DELLE PRESTAZIONI SPECIALISTICHE. (DPR207/10 ART 15 COMMA 12):

Dott. Ing. GIORGIO GUIDUCCI

Ordine Ingegneri Provincia di Roma n. 19054035

Dott. Ing. GIORGIO GUIDUCCI ORDINE INGEGNERI ROMA

STUDIO PRELIMINARE AMBIENTALE (art. 19 d.lgs. 152/06)

Elaborati di progetto

Prolungamento Ponte Torrente Settimo – Prospetti tav.2 di 2

CODICE PROGETTO (COMP. / PROGETTO / LIV. ANNO)	NOME FILE	REVISIONE	SCALA
DP UC0085 D19	T00IA01AMBCT48A CODICE ELAB. T00IA01AMBCT48	A	Varie

REV.	DESCRIZIONE	DATA	REDATTO	VERIFICATO	APPROVATO
C					
b					
A	Emissione a seguito istruttoria ANAS	Dicembre'22	Koch	Koch	Guiducci