Firmato digitalmente da
Pablo Miguel Otin Pintado
C = IT

FERROVIARIE E IDRAULICHE - foglio 1/2

Firmato digitalmente da
MICHELE RESTAINO
SerialNumber =
TINIT-RSTMHL56D24G942X

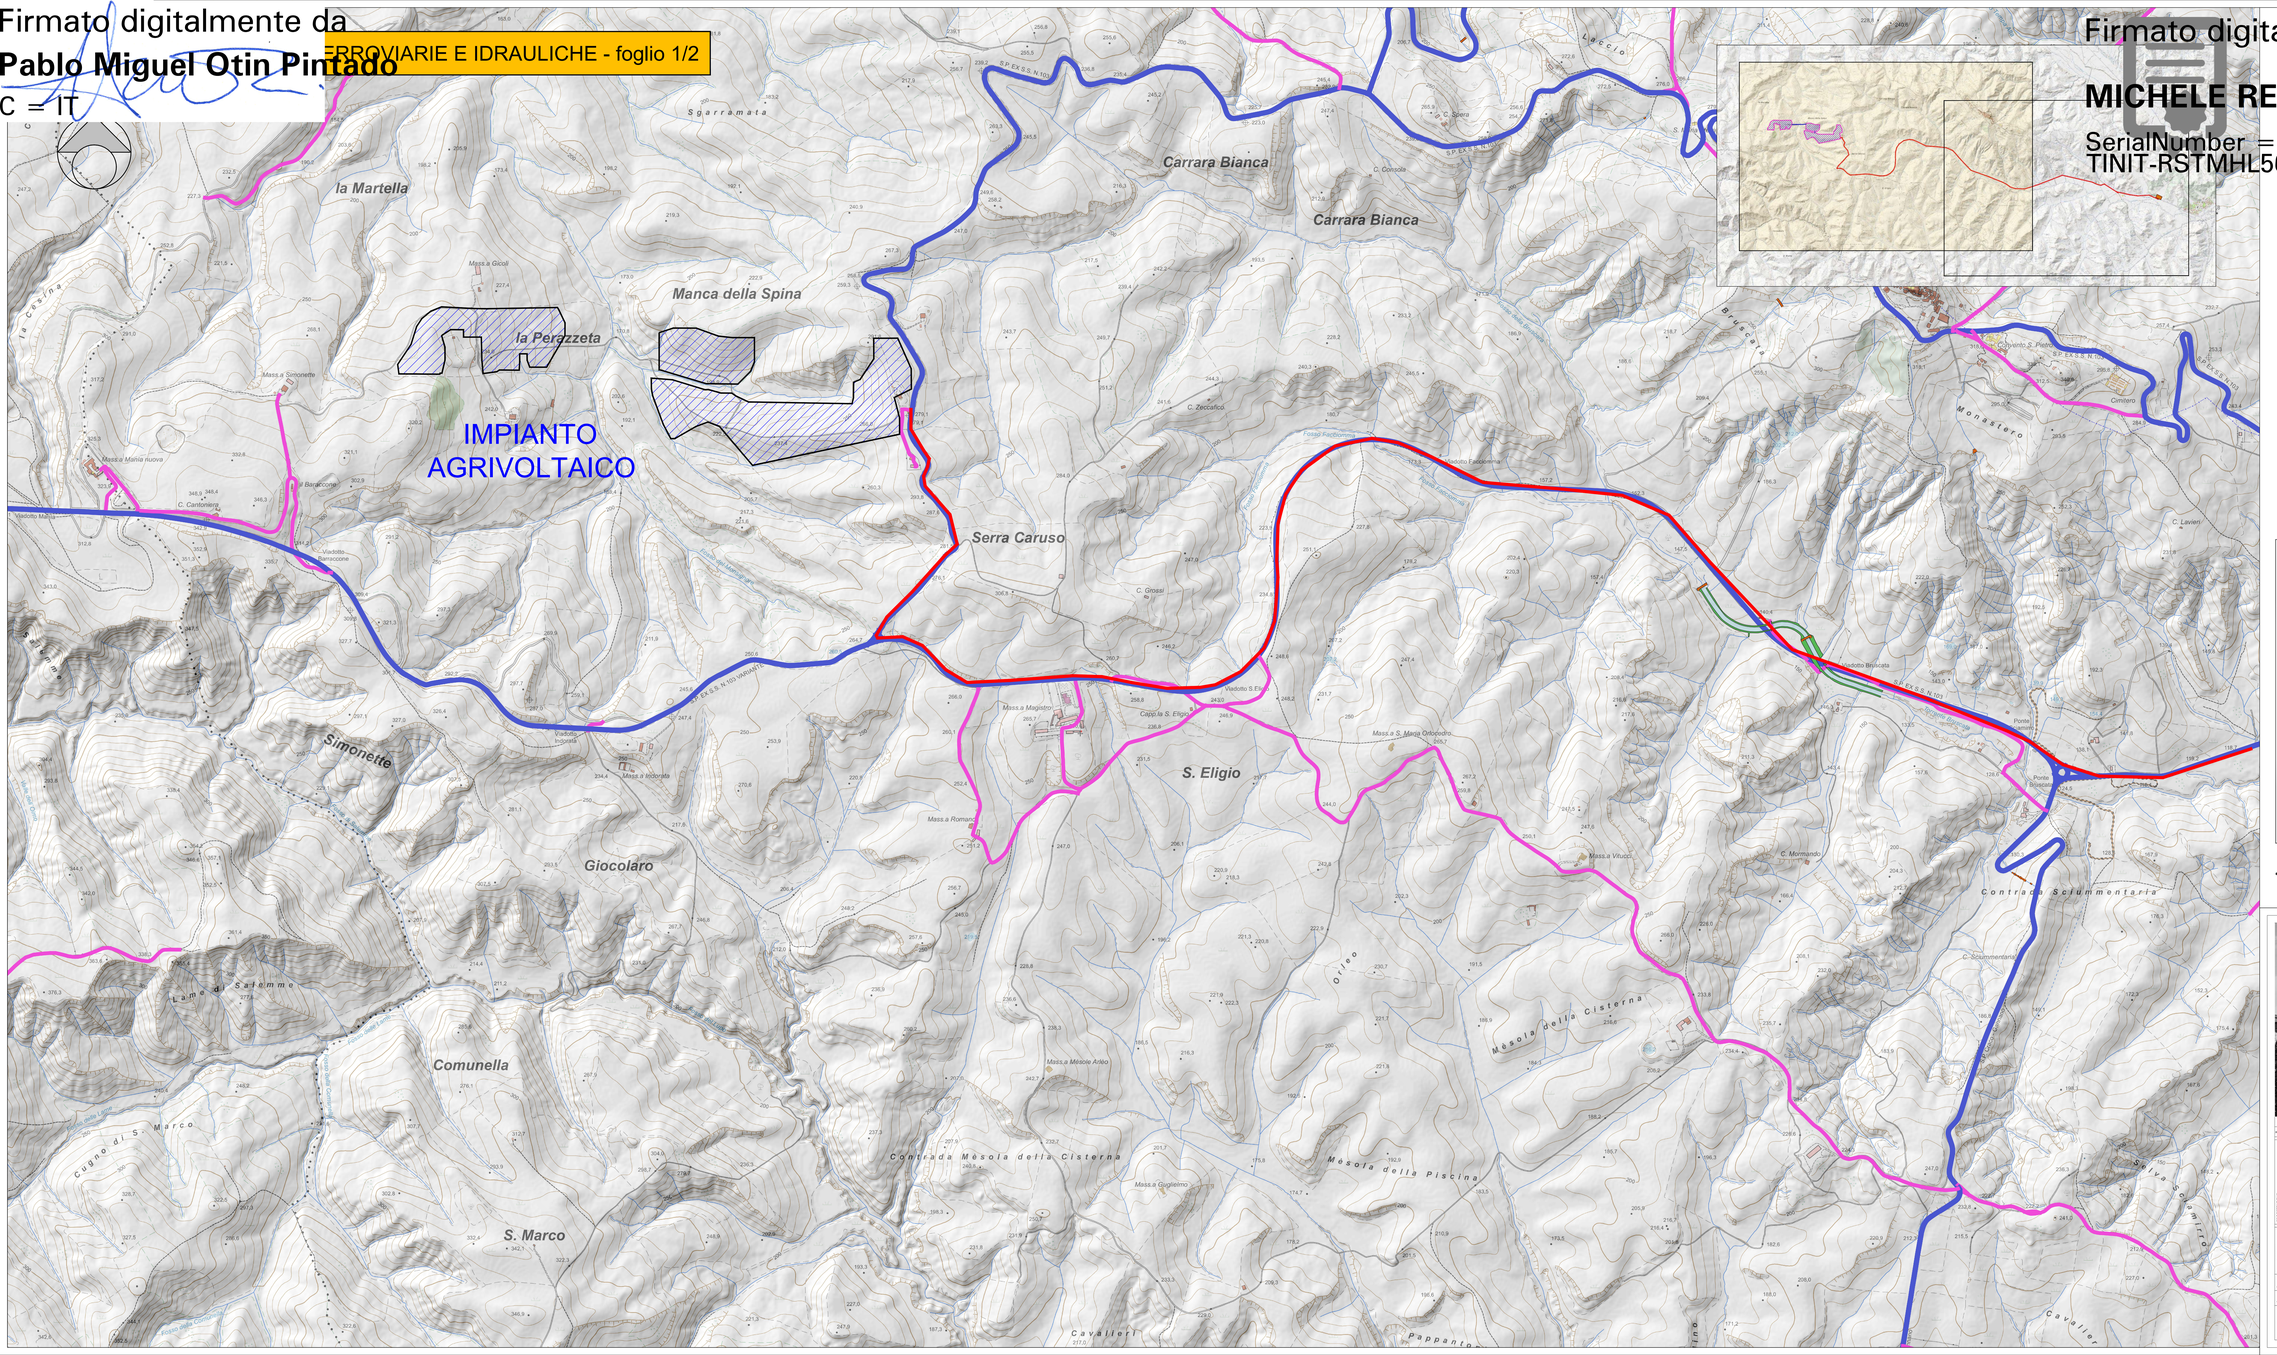

LEGENDA

- CAVIDOTTO DI CONNESSIONE MT
- IMPIANTO AGRIVOLTAICO

INFRASTRUTTURE VIARIE E FERROVIARIE

- strada extraurbana principale
- strada extraurbana secondaria
- strada urbana di scorrimento
- strada urbana di quartiere
- strada locale
- Ferrovie

OPERE IDRAULICHE

- opera idraulica di regolazione
- diga
- infrastrutture per il trasporto d'acqua
- argine

• *Estensione della carta della planimetria delle reti stradali e ferroviarie*, elaborato *G13910A01_A12a13*, a tutta l'area di impianto, compreso il cavidotto di collegamento e la sottostazione utente;

"MANCA DELLA SPINA"

1	RISCONTRO INTEGRAZIONE MIC prot.2032 del 01/09/2022	MR	11/22
Rev.	DESCRIZIONE E REVISIONE	Data	Firma
		PREPARATO	

GVC — Nuova Alfonsine soc. coop. a r.l. — Dott. Antonio Bruscella — Dott. ssa Maria Pollio — Dott. ogr. Paolo Costelli

PROGETTO DEFINITIVO

AMBRA SOLARE 39 s.r.l. — Powertis — Soltec

COMUNE DI FERRANDINA (MT)

CODI RIF	G139/10/A/01/PD		
ELABORATO	FILE		
Categoria	N.°		
PD		Scala	1:5.000

PROGETTO DEFINITIVO

PLANIMETRIE STRADALI, FERROVIARIE E IDRAULICHE
foglio 1/2

1.f.a